


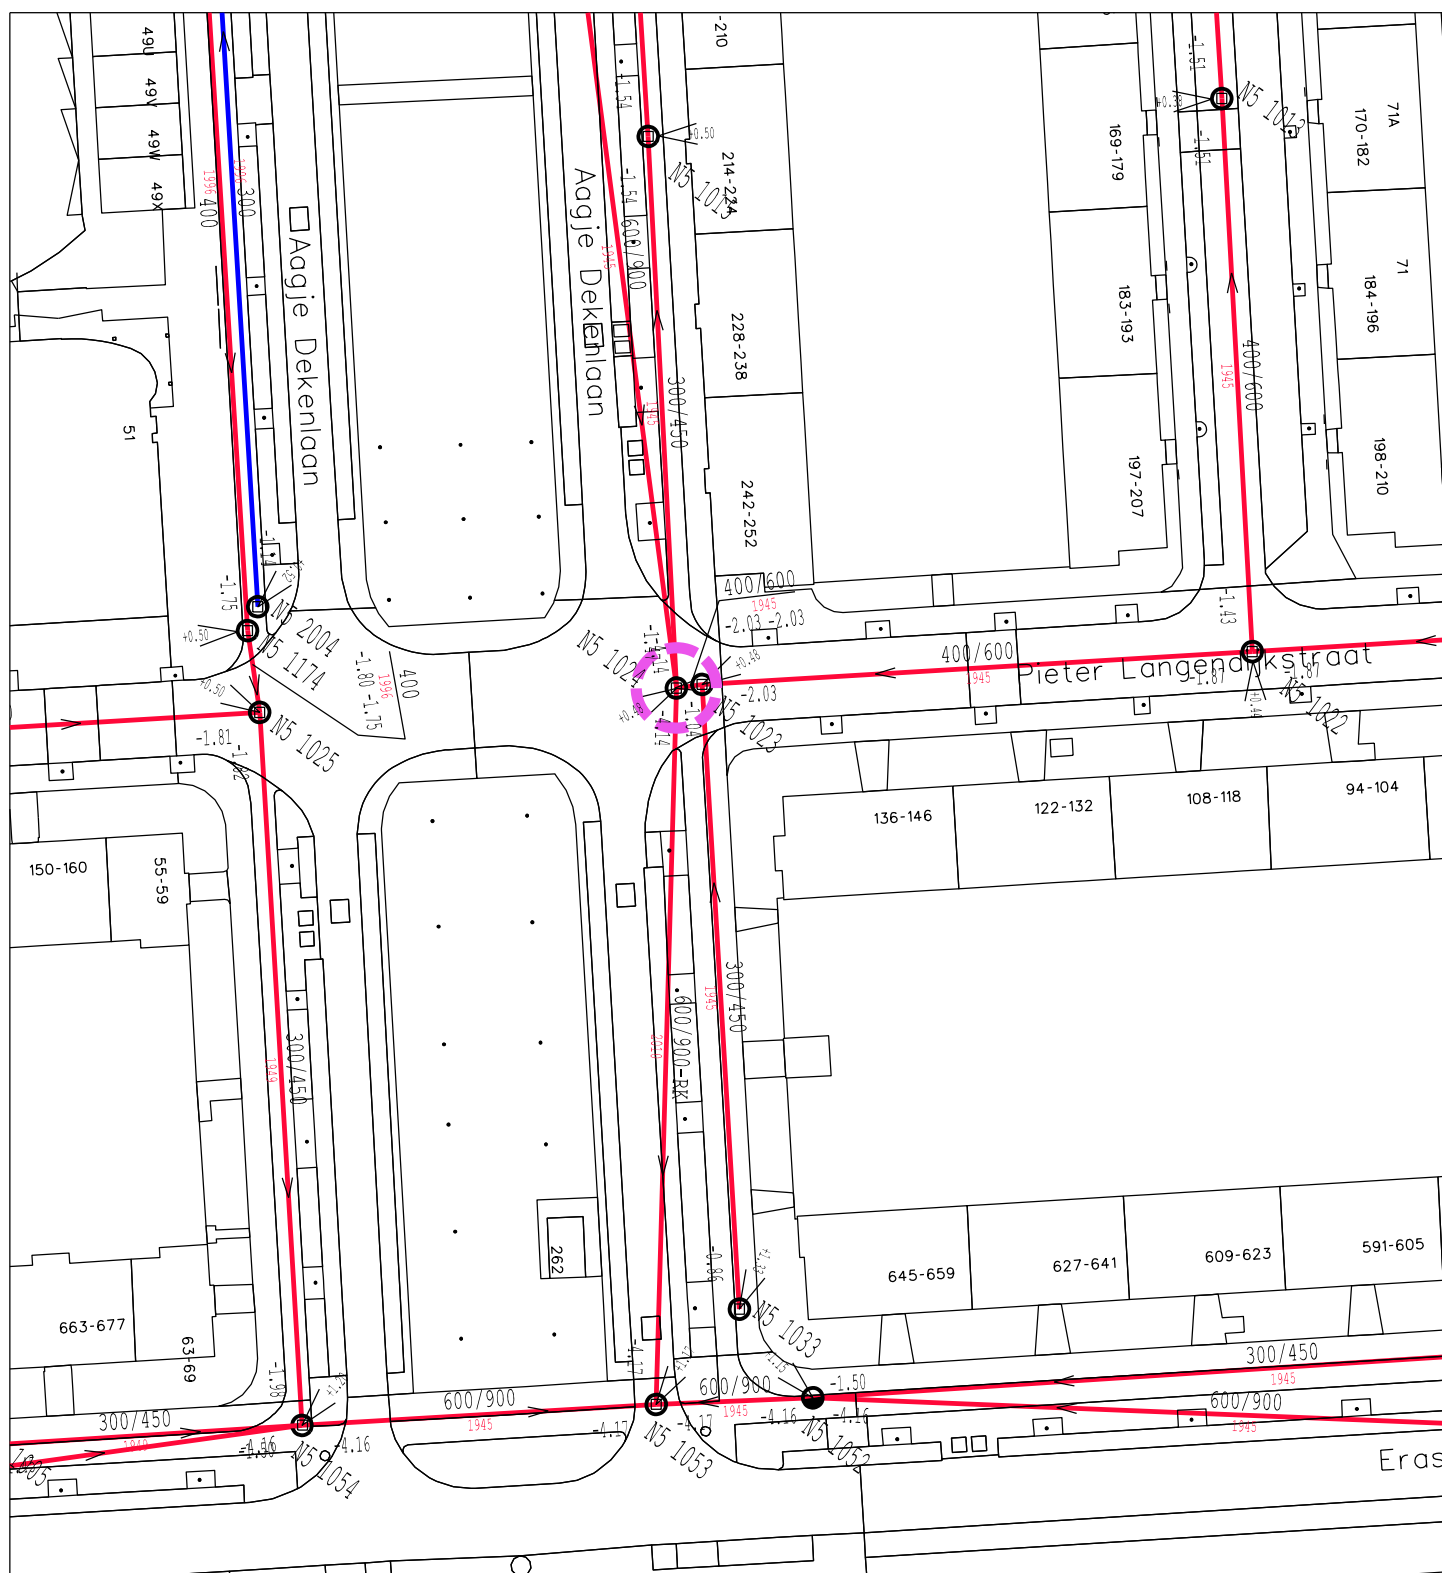

Meetpuntnaam: Aagje Dekenlaan

Meetpunt: 48

Meetpunt referentie: N5 1024