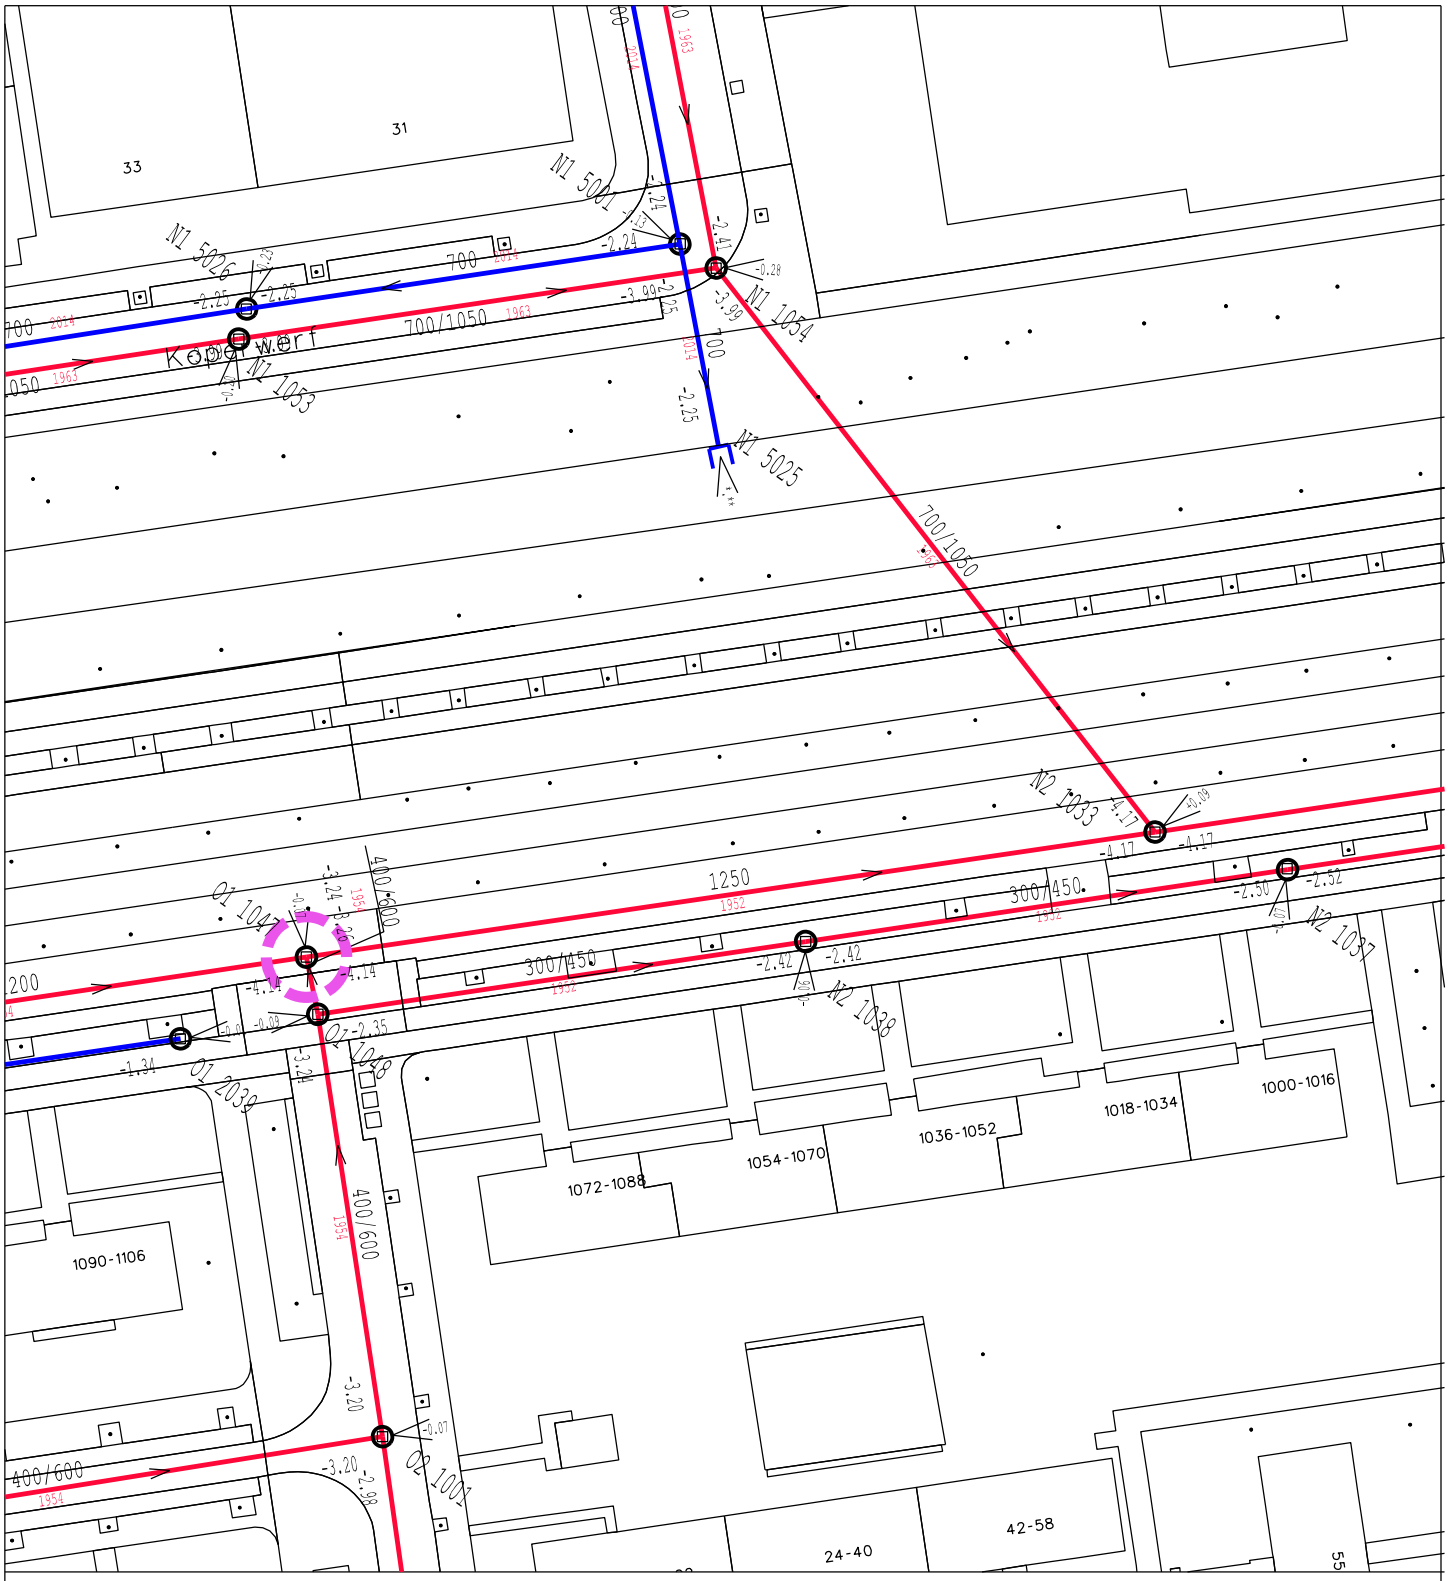

Meetpuntnaam: Meppelweg

Meetpunt: 51

Meetpunt referentie: O1 1047