


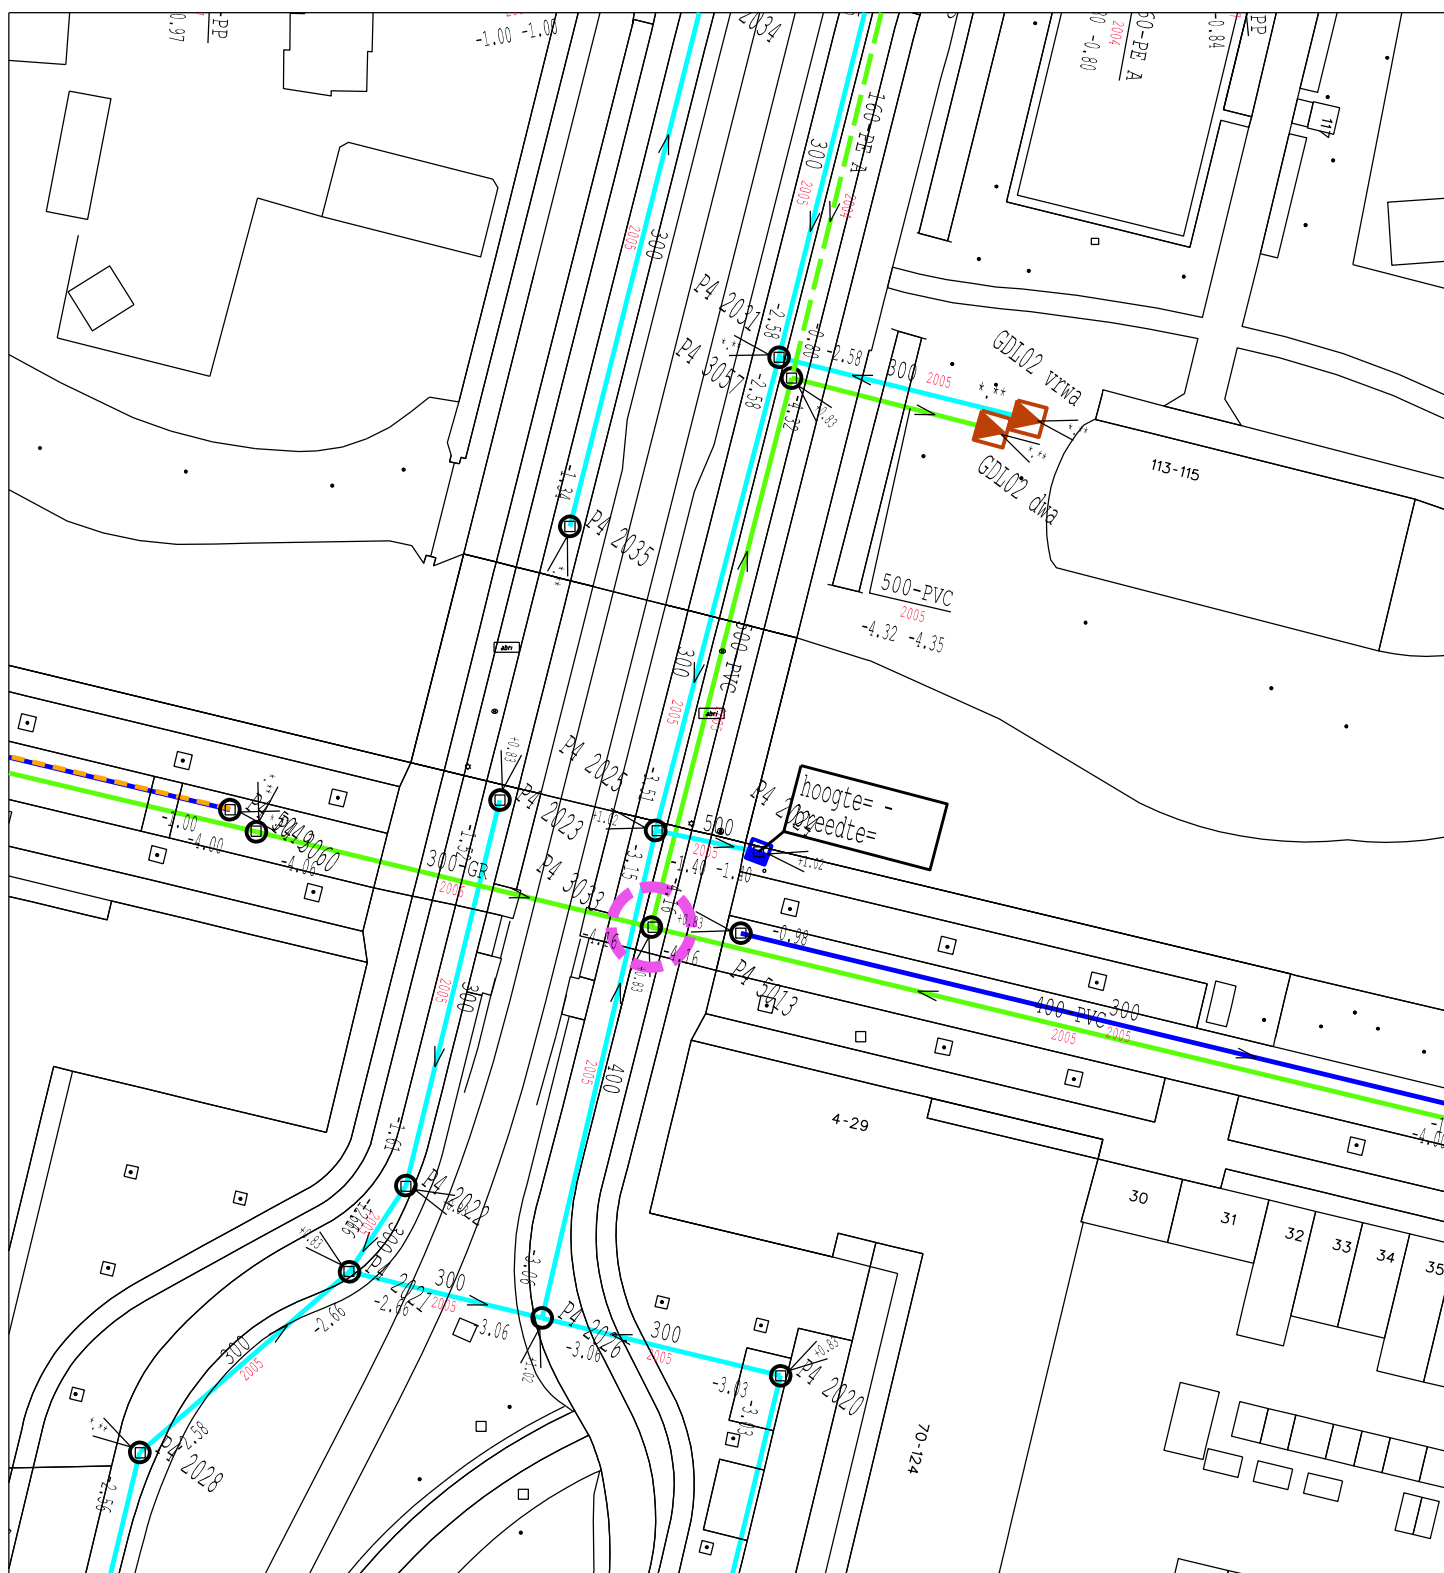

Meetpuntnaam: Havannasingel

Meetpunt: 52

Meetpunt referentie: P4 3033