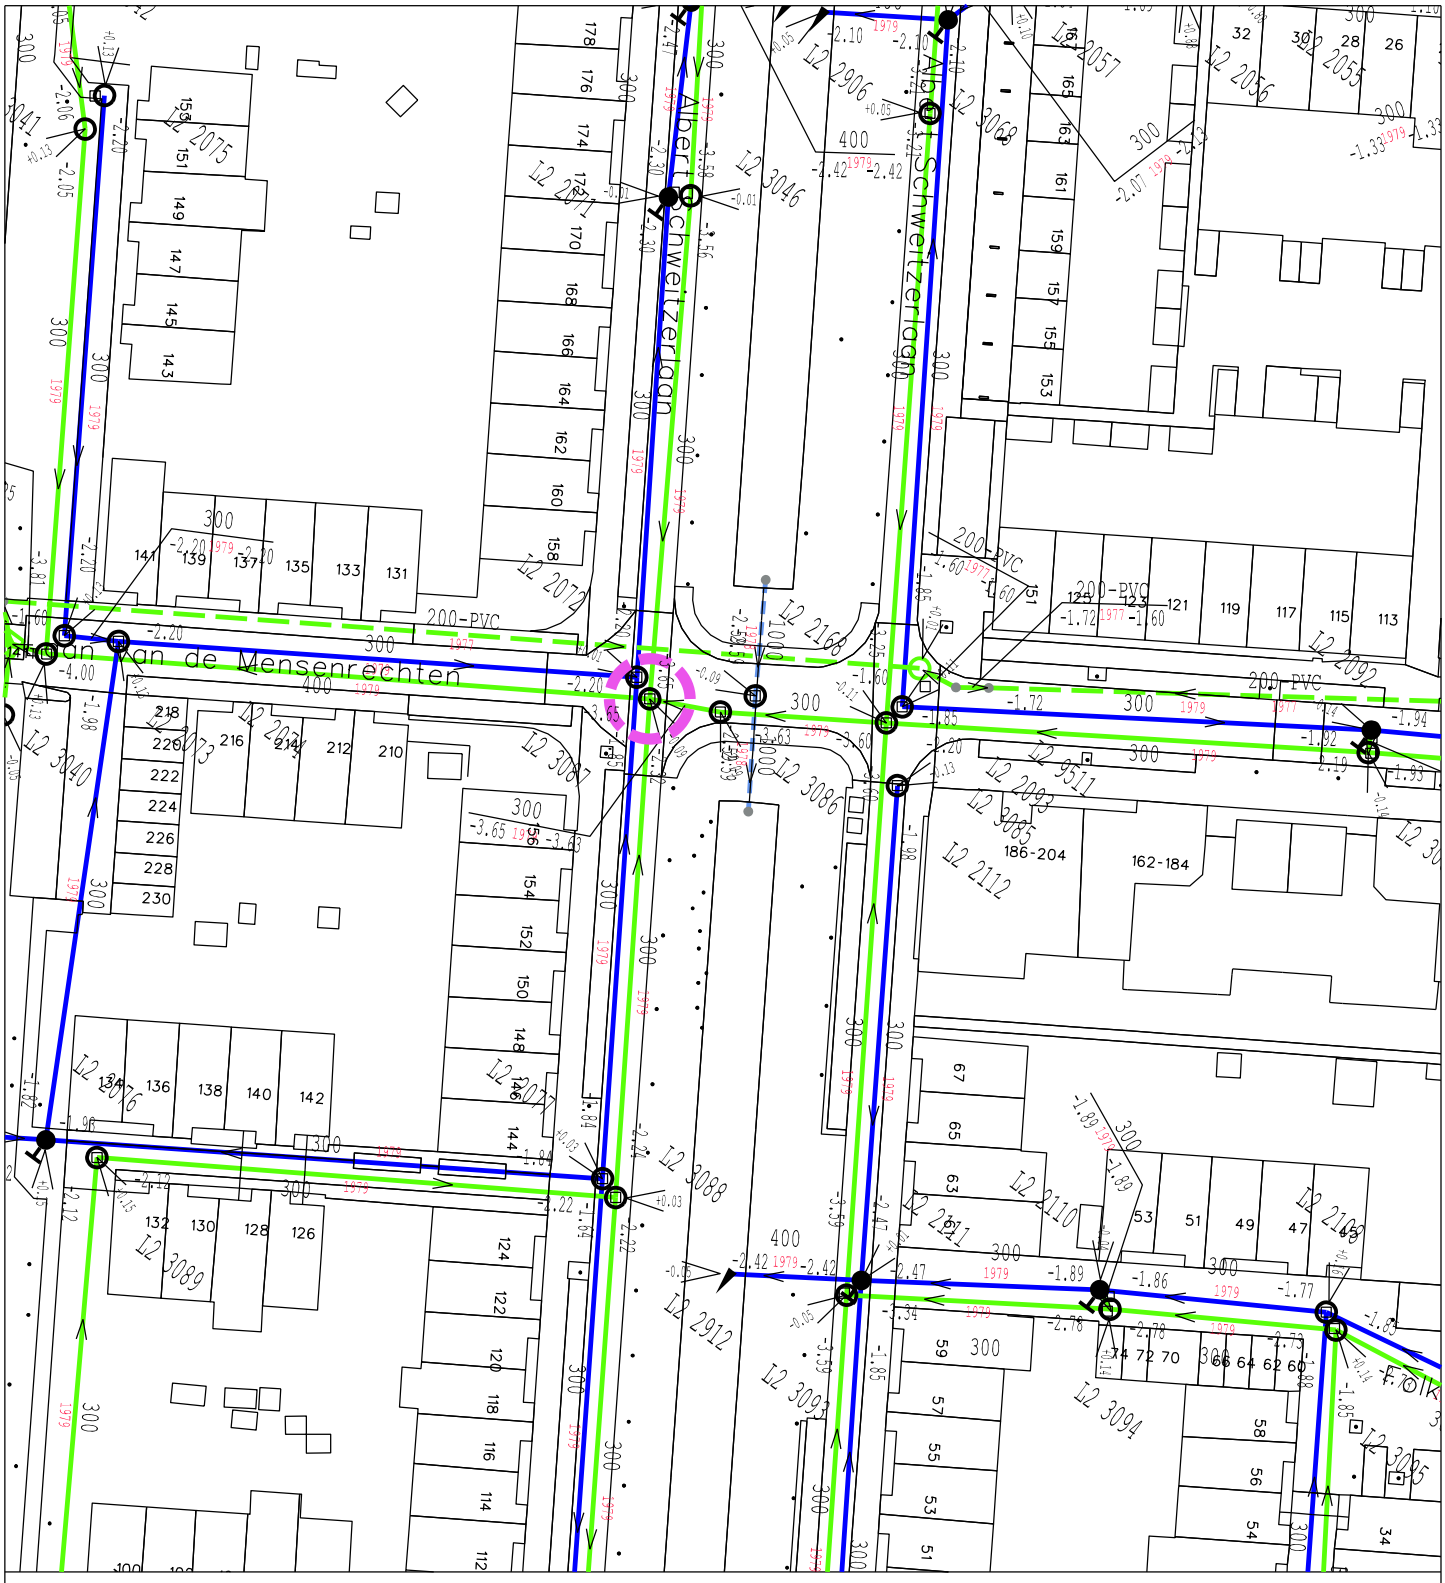

Meetpuntnaam: Laan van Mensenrechten
Meetpunt: 56
Meetpunt referentie: L2 3087