


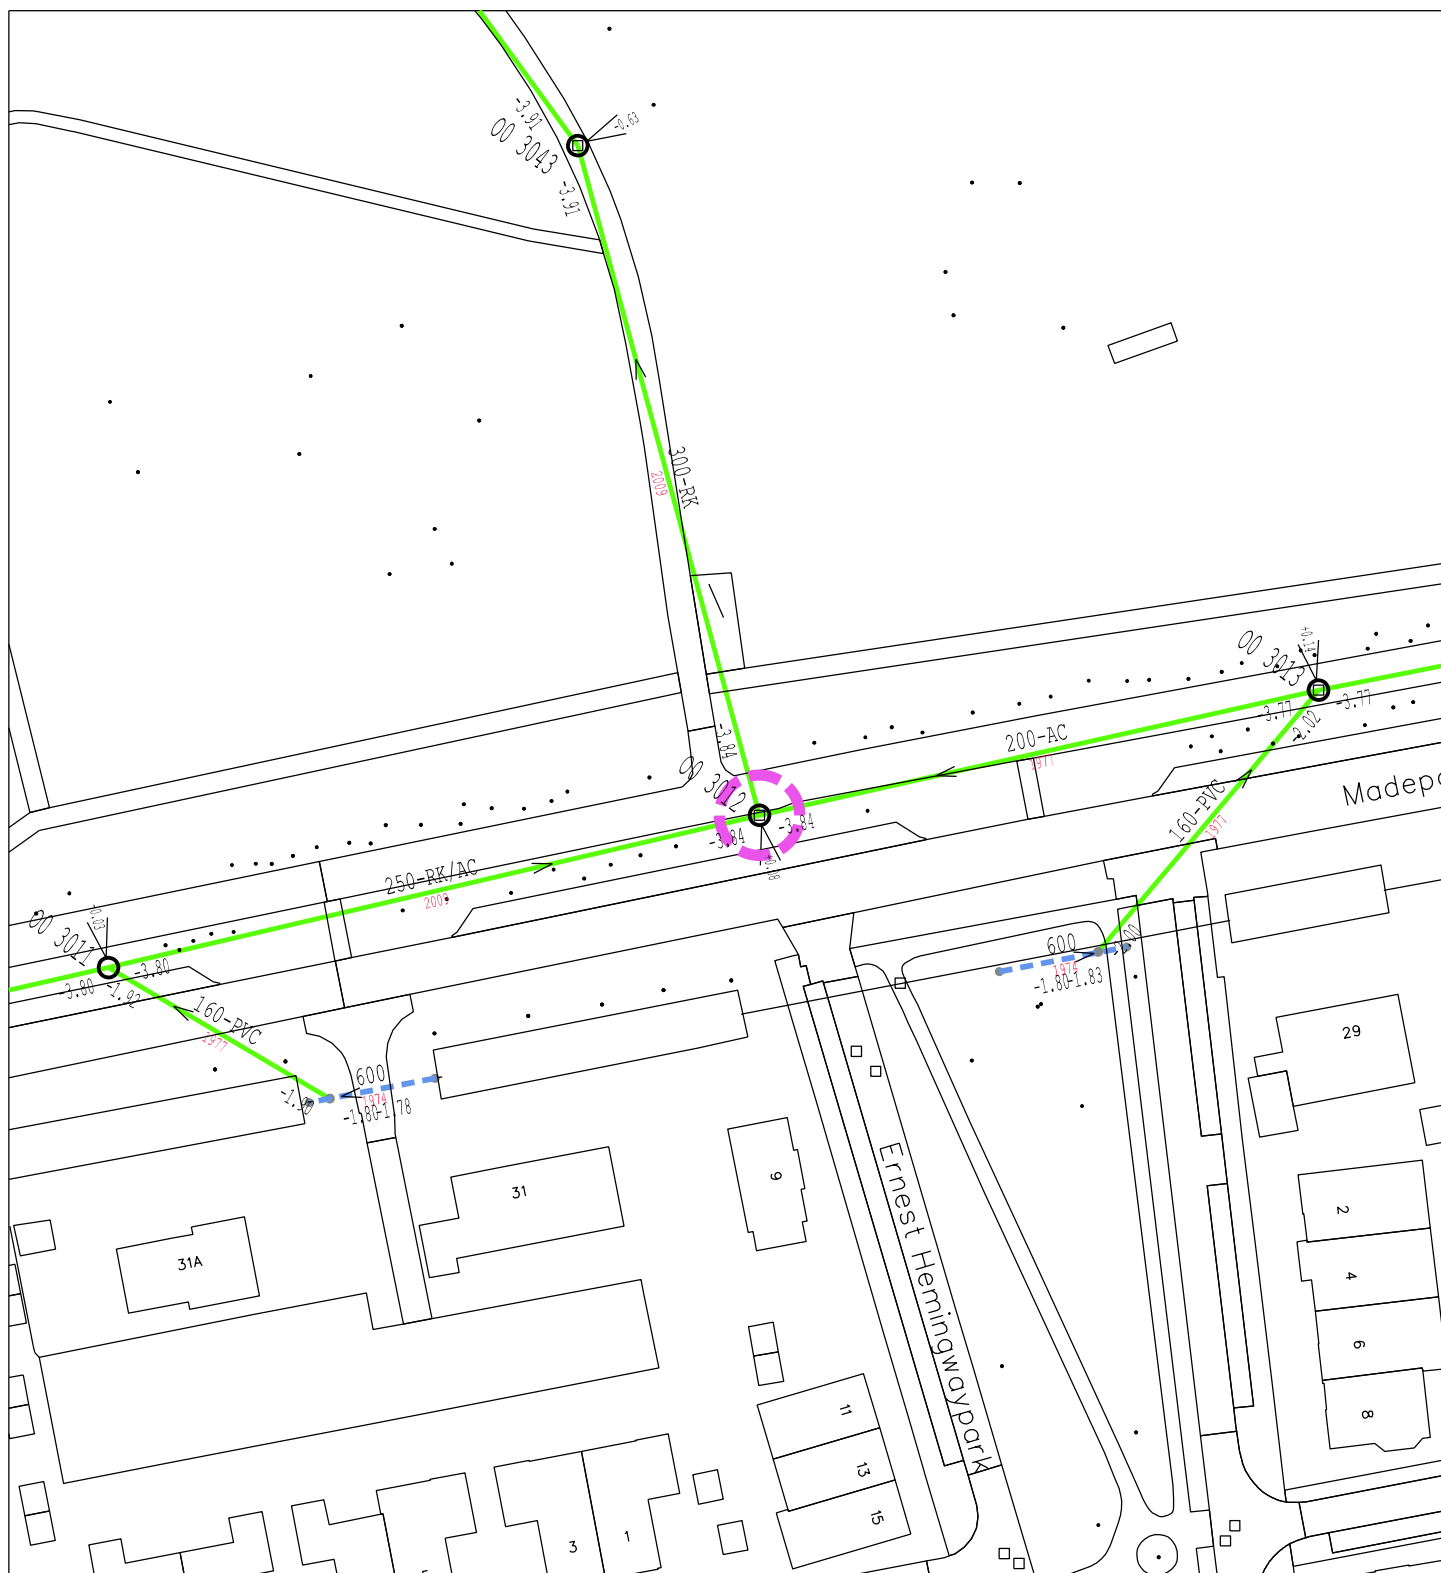

Meetpuntnaam: Madepolderweg

Meetpunt: 59

Meetpunt referentie: O0 3012