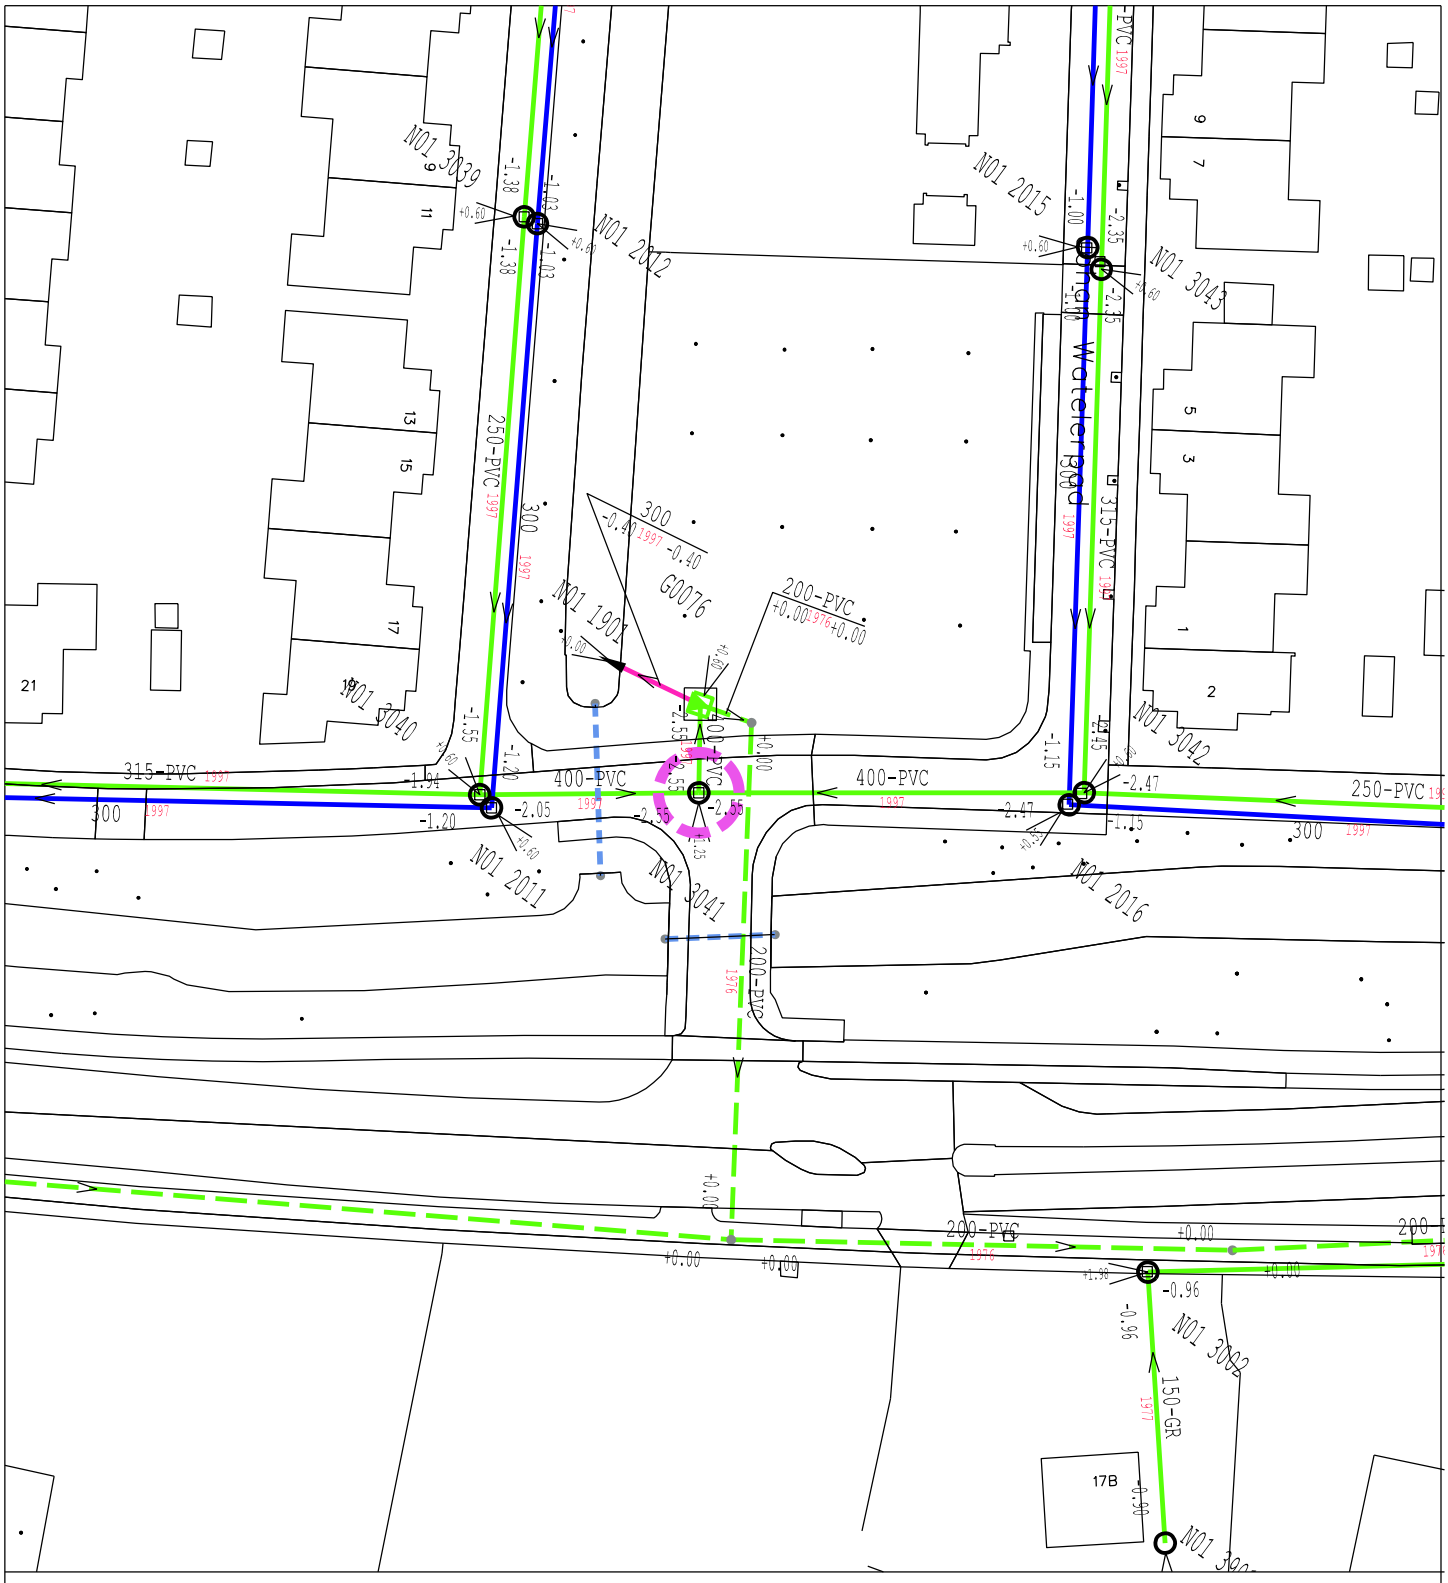

Meetpuntnaam: Alexine Tinnepad
Meetpunt: 62
Meetpunt referentie: N01 3041