


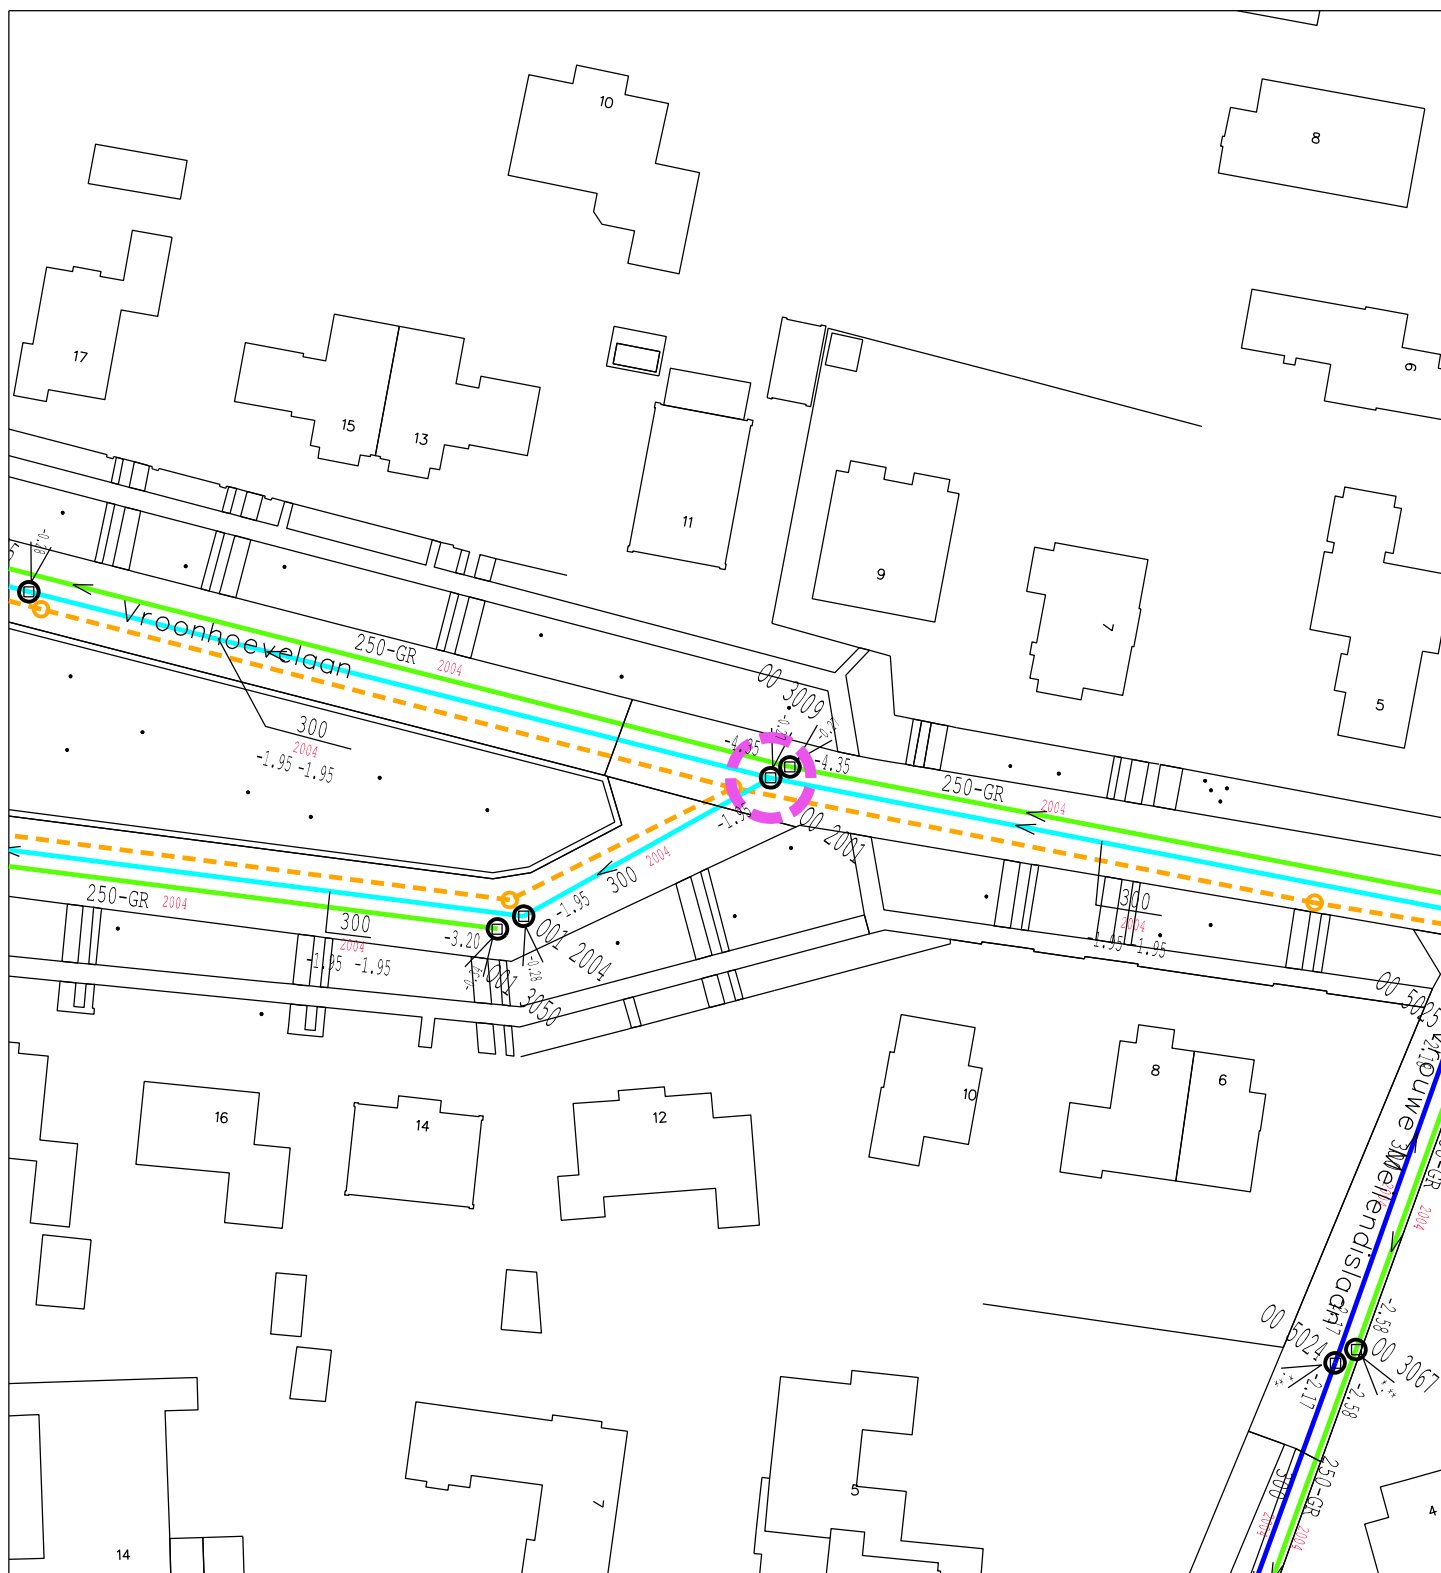

Meetpuntnaam: Vroonhoevelaan

Meetpunt: 70

Meetpunt referentie: O0 2001