Boekel

O = gevoeligheidsanalyse (vergelijken was bij berekening met en zonder buiten waterstand)

X = ~~geen~~ geen extra analyse berekening nodig (alleen vrije uitstroom)

Venhorst

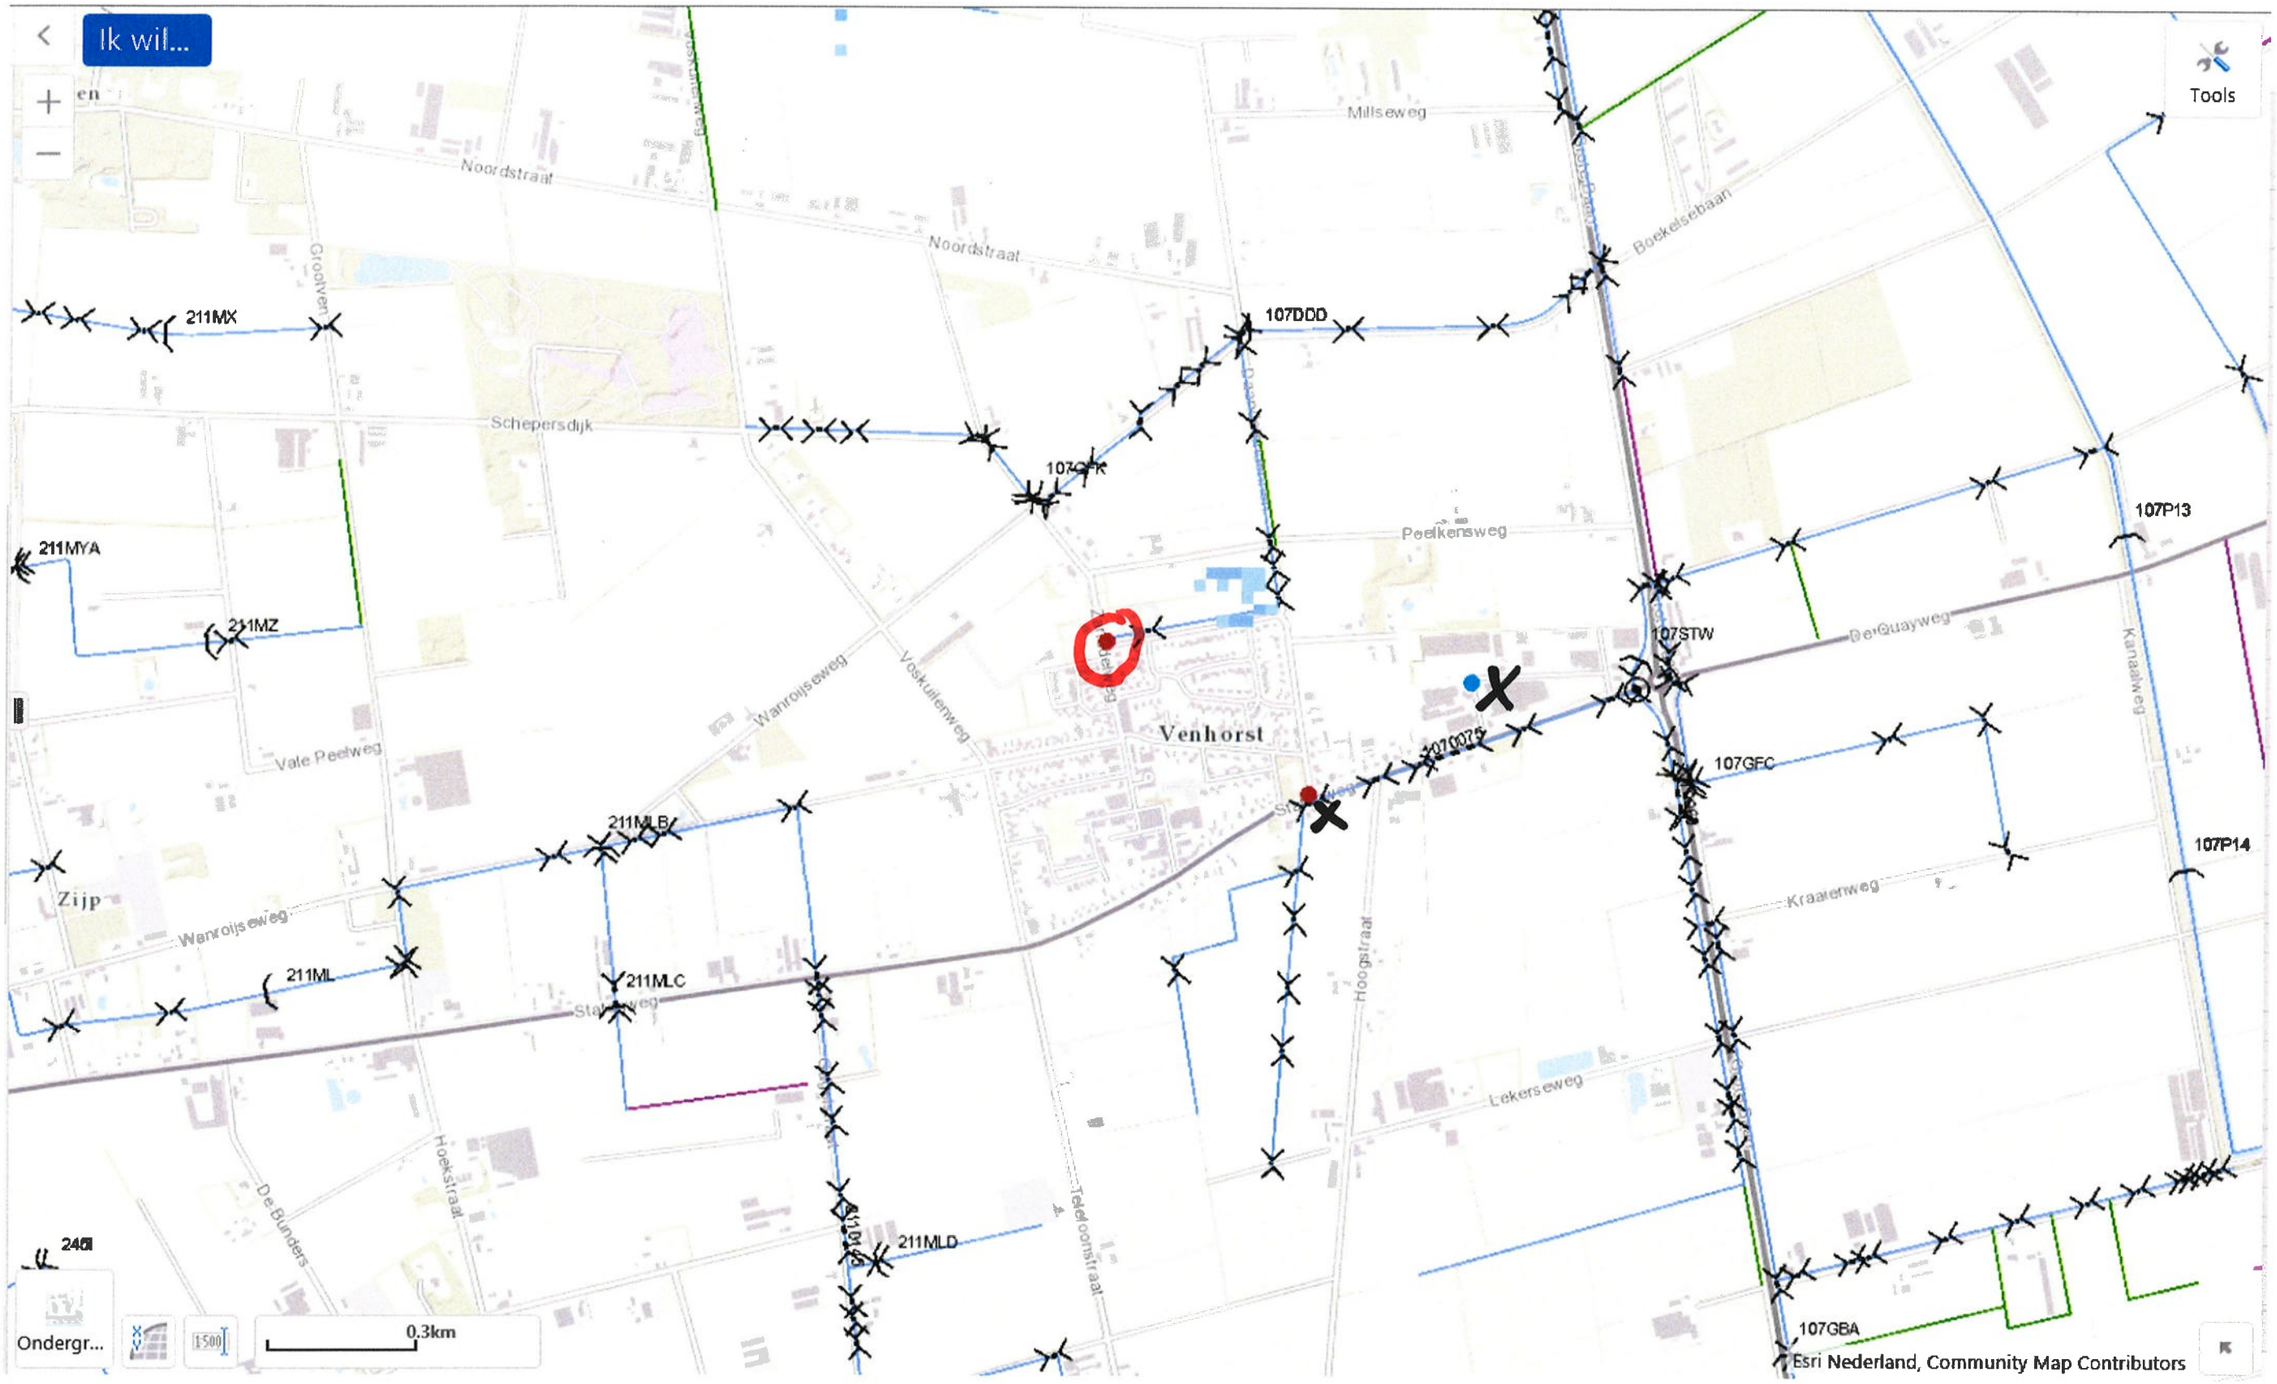
Ik wil...
Tools
Noordstraat
Millseweg
Boekelsebaan
Grootven
211MX
107DDD
Schepersdijk
107CFK
Peelkensweg
211MYA
211MZ
107P13
107STW
DerQuayweg
Kanaalweg
Wanroijseweg
Voskuilenweg
Venhorst
107GFC
Vale Peelweg
211MLB
107P14
Zijp
Kraaienweg
211ML
211MLC
Hoogstraat
Lekerseweg
Hoekstraat
De Bunders
211MLD
Teldoorstraat
107GBA
Ondergr...
0.3km
Esri Nederland, Community Map Contributors
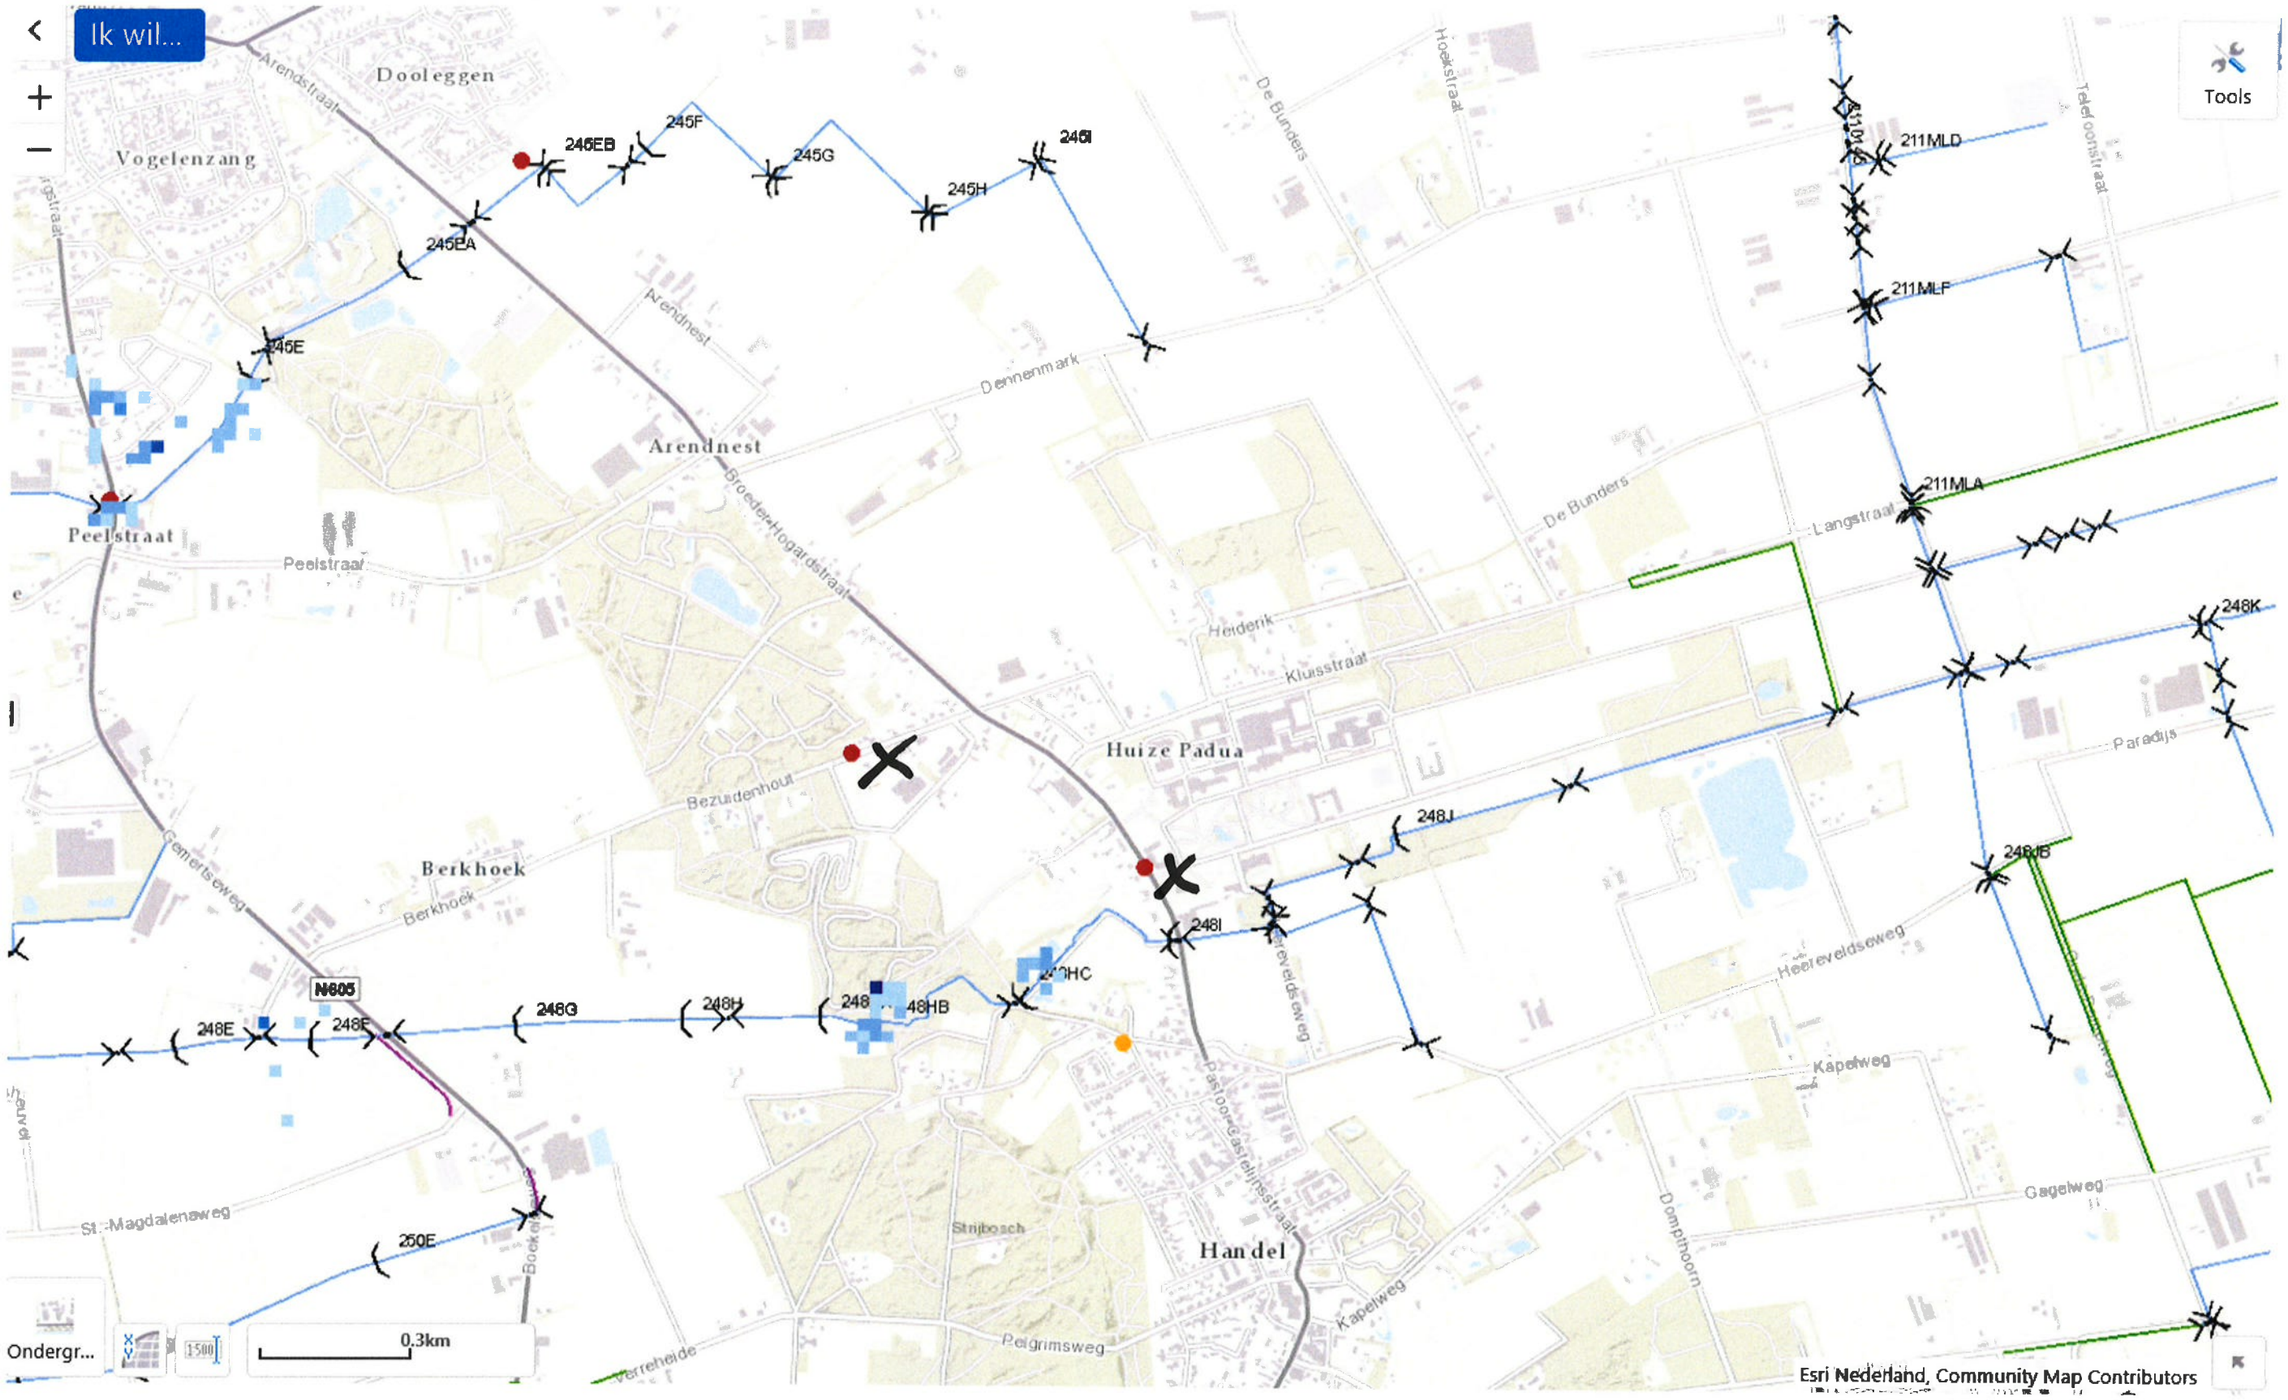
De Logt / Bezuidenhout