Microfiche-No:
ZLWD.1988- 59072

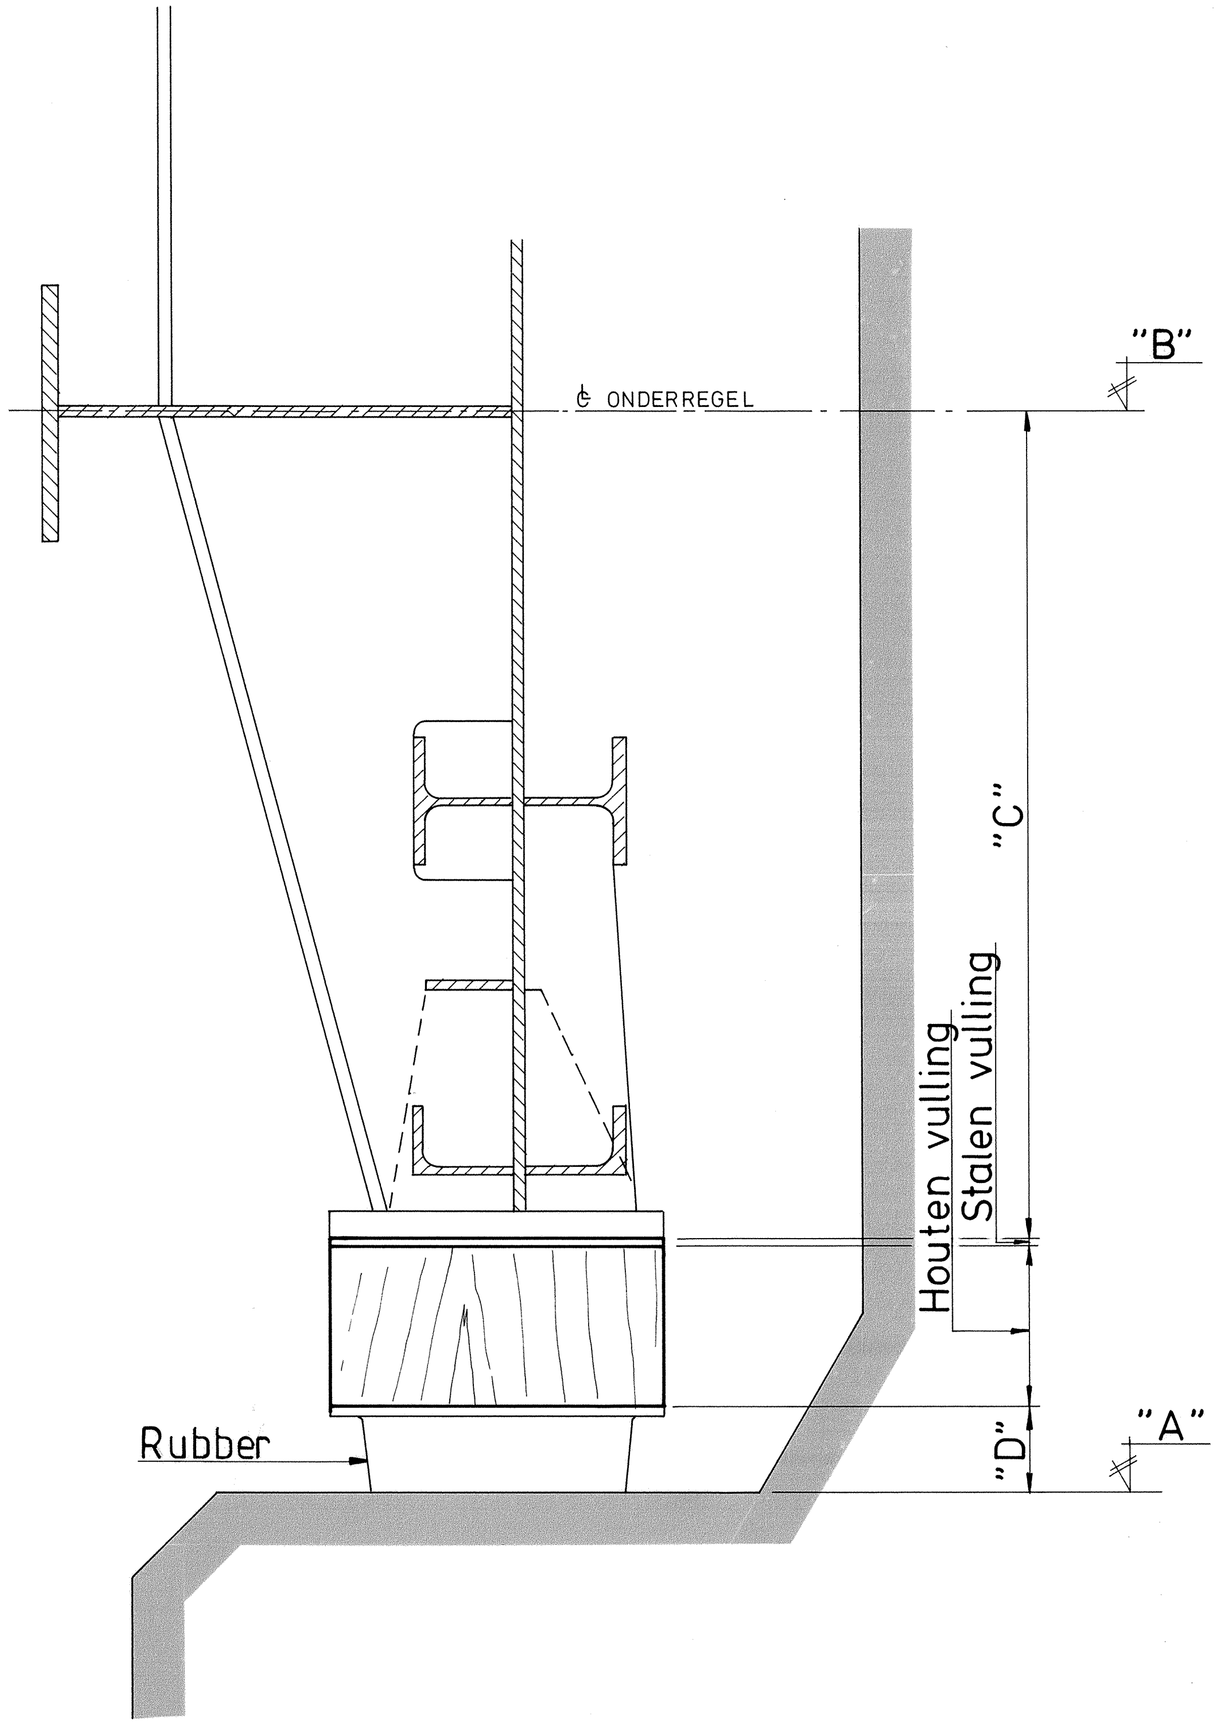

ROOMPOT

PIJLER	SCHUIF	PEILMAAT "A" T.O.V. N.A.P.	PEILMAAT "B" T.O.V. N.A.P.	GEMETEN AFSTAND "C"	HOOGTE RUBBERBLOK "D"	TOEGEPASTE HOUTEN VULLING	TOEGEPASTE STALEN VULLING
R 1	R 1	5519	3000	1908	198	413	—
		5528		1906		424	—
R 2	R 2	6506	4000	1908	198	400	—
		6629		1903		528	—
R 3	R 3	7603	5000	1913	172	518	—
		7611		1907		532	—
R 4	R 4	7622	5000	1908	172	542	—
		7750		1904		674	—
R 5	R 5	8752	6000	1907	172	673	—
		8657		1911		574	—
R 6	R 6	9675	7000	1904	198	573	—
		9685		1910		577	—
R 7	R 7	10663	8000	1910	224	529	—
		10715		1912		579	—
R 8	R 8	10725	8000	1911	224	590	—
		10734		1912		598	—
R 9	R 9	10733	8000	1911	224	598	—
		10572		1914		434	—
R 10	R 10	11558	9000	1908	224	426	—
		11659		1907		528	—
R 11	R 11	11642	9000	1910	224	508	—
		11678		1907		547	—
R 12	R 12	11659	9000	1906	224	529	—
		11597		1915		458	—
R 13	R 13	11592	9000	1904	224	464	—
		11614		1903		487	—
R 14	R 14	11621	9000	1909	224	488	—
		11519		1910		385	—
R 15	R 15	11505	9000	1907	224	374	—
		11573		1905		444	—
R 16	R 16	11566	9000	1916	224	426	—
		11405		1910		271	—
R 17	R 17	10407	8000	1908	224	275	—
		10609		1910		475	—
R 18	R 18	10618	8000	1904	224	490	—
		10548		1913		411	—
R 19	R 19	10543	8000	1903	224	416	—
		10543		1904		415	—
R 20	R 20	10532	8000	1907	224	401	—
		10483		1908		351	—
R 21	R 21	10487	8000	1909	224	354	—
		10502		1915		363	—
R 22	R 22	10514	8000	1906	224	384	—
		10411		1909		278	—
R 23	R 23	10414	8000	1909	224	281	—
		10521		1911		386	—
R 24	R 24	10549	8000	1911	224	414	—
		10545		1905		416	—
R 25	R 25	9544	7000	1910	198	436	—
		9513		1913		402	—
R 26	R 26	9519	7000	1914	198	407	—
		9414		1907		309	—
R 27	R 27	8411	6000	1909	172	330	—
		8524		1911		441	—
R 28	R 28	8525	6000	1907	172	446	—
		8635		1913		550	—
R 29	R 29	7635	5000	1908	172	555	—
		7648		1908		568	—
R 30	R 30	6644	4000	1911	198	535	—
		6627		1907		522	—
R 31	R 31	5632	3000	1904	198	530	—
R 32		5663		1907		558	—

SCHAAR VAN ROGGENPLAAT

PIJLER	SCHUIF	PEILMAAT "A" T.O.V. N.A.P.	PEILMAAT "B" T.O.V. N.A.P.	GEMETEN AFSTAND "C"	HOOGTE RUBBERBLOK "D"	TOEGEPASTE HOUTEN VULLING	TOEGEPASTE STALEN VULLING
S 1	S 1	5267	2800	1902	198	357	10
		5536		1910		628	—
S 2	S 2	5541	3000	1907	198	426	10
		5582		1909		475	—
S 3	S 3	5583	3000	1905	198	480	—
		5669		1910		551	10
S 4	S 4	6685	4000	1911	198	576	—
		6581		1903		480	—
S 5	S 5	7589	5000	1909	172	508	—
		7566		1906		488	—
S 6	S 6	8550	6000	1908	172	470	—
		8559		1912		475	—
S 7	S 7	8583	6000	1912	172	499	—
		8601		1913		516	—
S 8	S 8	8589	6000	1911	172	506	—
		8515		1916		427	—
S 9	S 9	8526	6000	1904	172	450	—
		8599		1907		520	—
S 10	S 10	7609	5000	1912	172	525	—
		7596		1910		514	—
S 11	S 11	7597	5000	1913	172	512	—
		7610		1913		525	—
S 12	S 12	6636	4000	1907	198	531	—
		6615		1907		510	—
S 13	S 13	5623	3000	1902	198	523	—
		5605		1904		503	—
S 14	S 14	5611	3000	1909	198	504	—
		5642		1906		538	—
S 15	S 15	5655	3000	1904	198	553	—
		5658		1909		551	—
S 16	S 16	5667	3000	1908	198	561	—
S 17		5581		1917		466	—

HAMMEN

PIJLER	SCHUIF	PEILMAAT "A" T.O.V. N.A.P.	PEILMAAT "B" T.O.V. N.A.P.	GEMETEN AFSTAND "C"	HOOGTE RUBBERBLOK "D"	TOEGEPASTE HOUTEN VULLING	TOEGEPASTE STALEN VULLING
H 1	H 1	5843	3200	1905	198	540	—
		5591		1915		278	—
H 2	H 2	5601	3200	1900	198	303	—
		5740		1915		427	—
H 3	H 3	6762	4200	1900	198	454	10
		6744		1906		440	—
H 4	H 4	7745	5200	1900	172	453	20
		7778		1903		493	10
H 5	H 5	8780	6200	1906	172	487	15
		8771		1903		481	15
H 6	H 6	9749	7200	1905	198	446	—
		9813		1912		493	10
H 7	H 7	9813	7200	1910	198	495	10
		9706		1910		398	—
H 8	H 8	9720	7200	1903	198	409	10
		9787		1909		480	—
H 9	H 9	8804	6200	1907	172	505	20
		8648		1908		368	—
H 10	H 10	7659	5200	1912	172	375	—
		7698		1914		412	—
H 11	H 11	6712	4200	1913	198	401	—
		6820		1901		508	13
H 12	H 12	5837	3200	1910	198	529	—
		5852		1912		542	—
H 13	H 13	5872	3200	1911	198	538	25
		5717		1903		416	—
H 14	H 14	5736	3200	1905	198	433	—
		5821		1903		520	—
H 15	H 15	5836	3200	1910	198	528	—
H 16		5815		1910		490	17

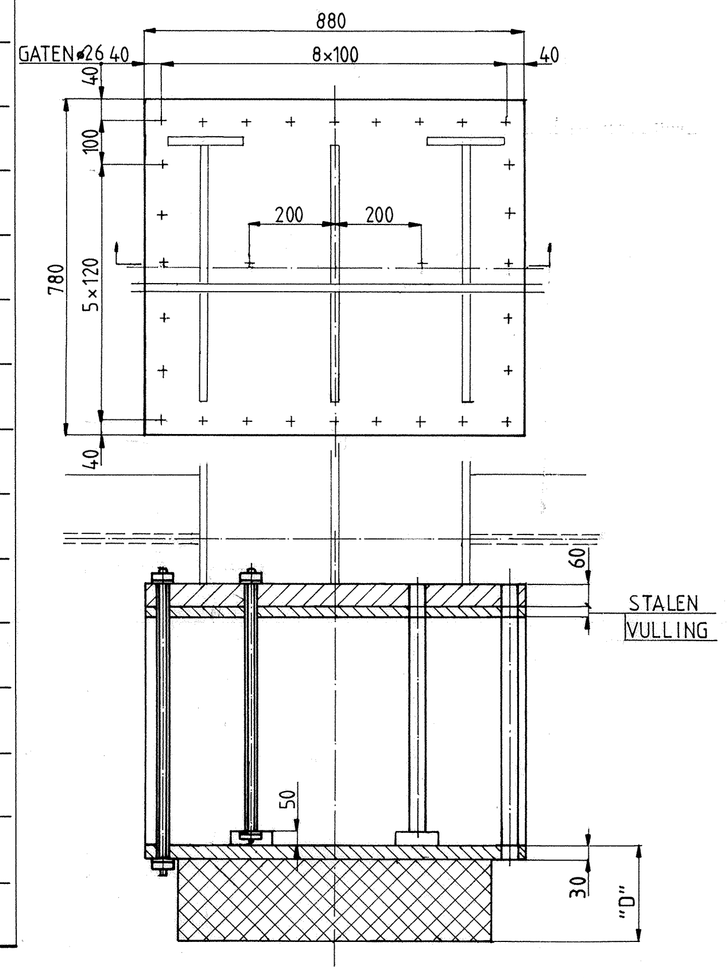

PER DRAADSTANG 2 MOEREN EN 2 RINGEN. DRAADSTANGEN + MOEREN + RINGEN TH VERZINKEN

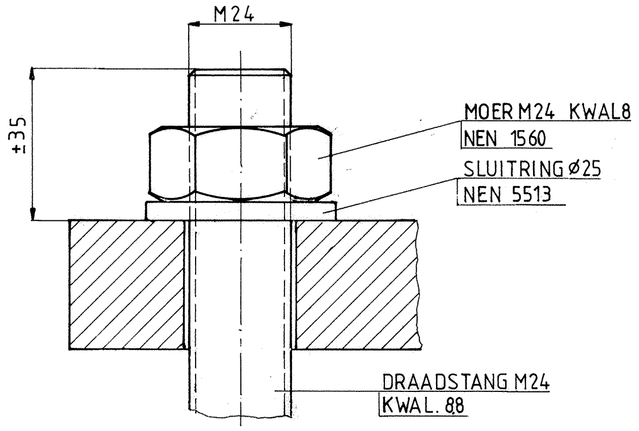

RIJKSWATERSTAAT DIRECTIE BRUGGEN

HOOFDAFDELING STAALCONSTRUCTIES ONTWERPAFDELING

BESTEK / O.V.K Nº BR / DIENST 19 · 19

OOSTERSCHELDEKERING.

CODE Nº 42D_350

ONDERAANSLAG

SCHAAL .

GETEK. G. Westerman. d.d. : sept. 1986	GEZIEN	HOOGTEMATEN IN m T.O.V. N.A.P.	OVERIGE MATEN IN mm.
GECONTR.	GOEDGEKEURD	IN BLADEN BLAD Nº	WIJZ. A B C D E
CHEF TEKENK.	D.D.	FORMAAT A1.	REG Nº A93334