

UW WATERSCHAP

Adres Steenbokstraat 10
Postbus 4142
7320 AC Apeldoorn

Telefoon (055) 527 29 11

E-Mail info@vallei-veluwe.nl

Website www.vallei-veluwe.nl

Datum 29 april 2020


Project P3103 Debietmeetnet

Meetlocatie Laapeerseweg

Algemene informatie

| | |
|--------------------------------|--|
| Locatiecode: | 1011 |
| Locatienaam: | Meetlocatie Laapeerseweg |
| X-coördinaat: | 159288 |
| Y-coördinaat: | 459147 |
| Omschrijving locatie: | In duiker onder Laapeerseweg |
| Kunstwerk: | KDU-5948 |
| Vorm doorstroomprofiel: | Rechthoekig |
| Damwanden/meetgoot aanbrengen: | Nee |
| Plaatsing kast: | Kast benedenstrooms van de duiker plaatsen |
| Afstemmen met: | Perceeleigenaar |
| Overige opmerkingen: | - |

Kaart en foto's

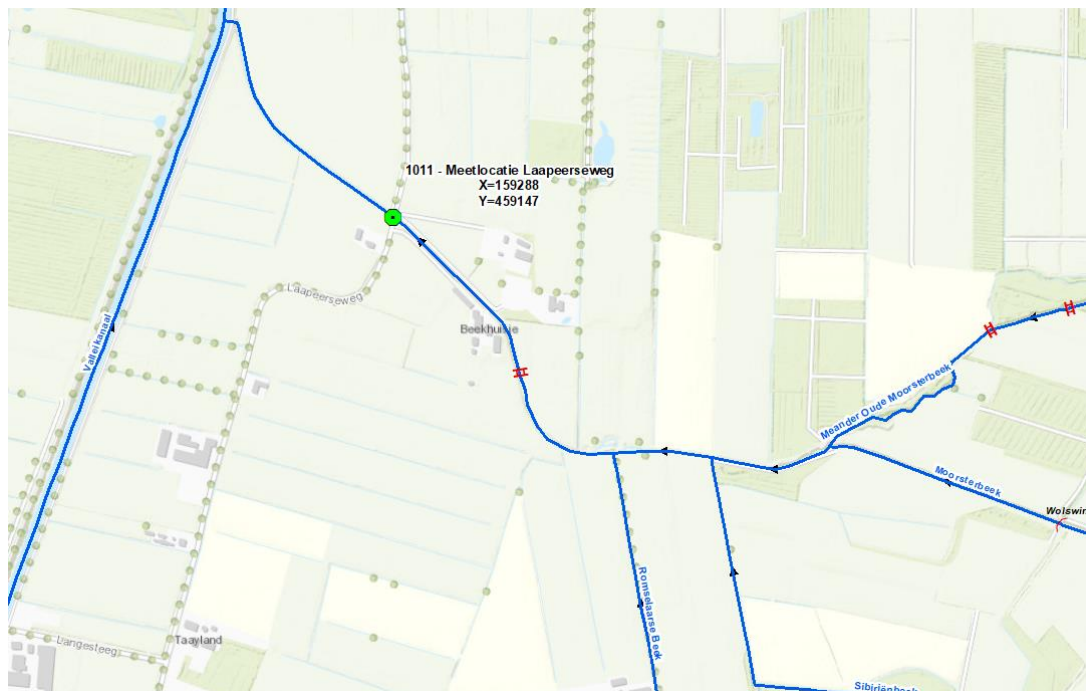

Figuur 1: Overzichtskaart.



Figuur 2: Foto locatie tijdens veldbezoek op 9 april 2019.



Figuur 3: Foto locatie tijdens veldbezoek op 9 april 2019.



Figuur 4: Foto locatie tijdens veldbezoek op 9 april 2019.




Figuur 5: Foto locatie tijdens veldbezoek op 9 april 2019 (bovenstroomse zijde).



Figuur 6: Foto locatie tijdens veldbezoek op 13 november 2017 (benedenstroomse zijde).

Profiel watergang/kunstwerk

| | |
|--|-----------------------------|
| Doorstroombreedte duiker: | ca. 3 meter |
| Lengte duiker: | ca. 11.5 meter |
| Hoogte duiker: | ca. 1.5 meter |
| Bodemhoogte: | ca. 0.75 mNAP |
| Bereik waterstanden: | ca. 1.2-2.1 mNAP |
| Bereik afvoer (op basis van maatgevende afvoer): | ca. 0-2.1 m ³ /s |

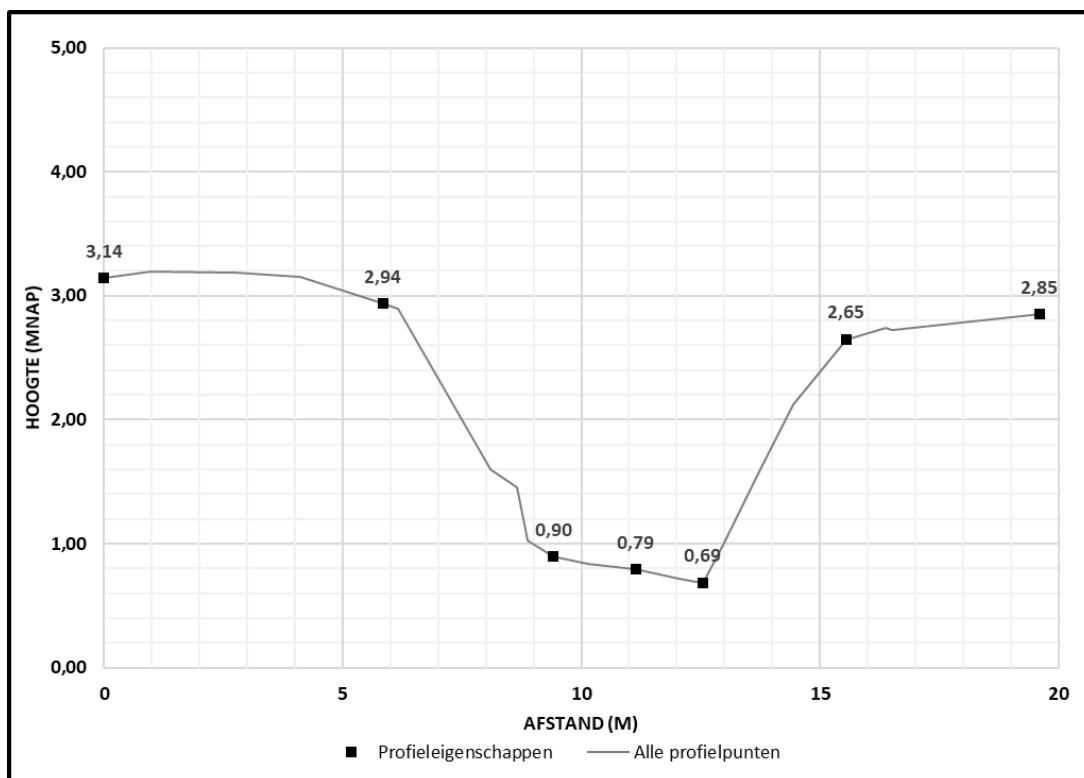

Figuur 7: Dwarsprofiel van de watergang (gemeten in 2011) zo'n 30 meter bovenstrooms van de duiker. De gelabelde zwarte punten tonen van links naar rechts de volgende profieleigenschappen: hoogte beginpunt dwarsprofiel, insteekhoogte links, bodemhoogte links, bodemhoogte as, bodemhoogte rechts, insteekhoogte rechts en hoogte eindpunt dwarsprofiel.