



BLADINDELING

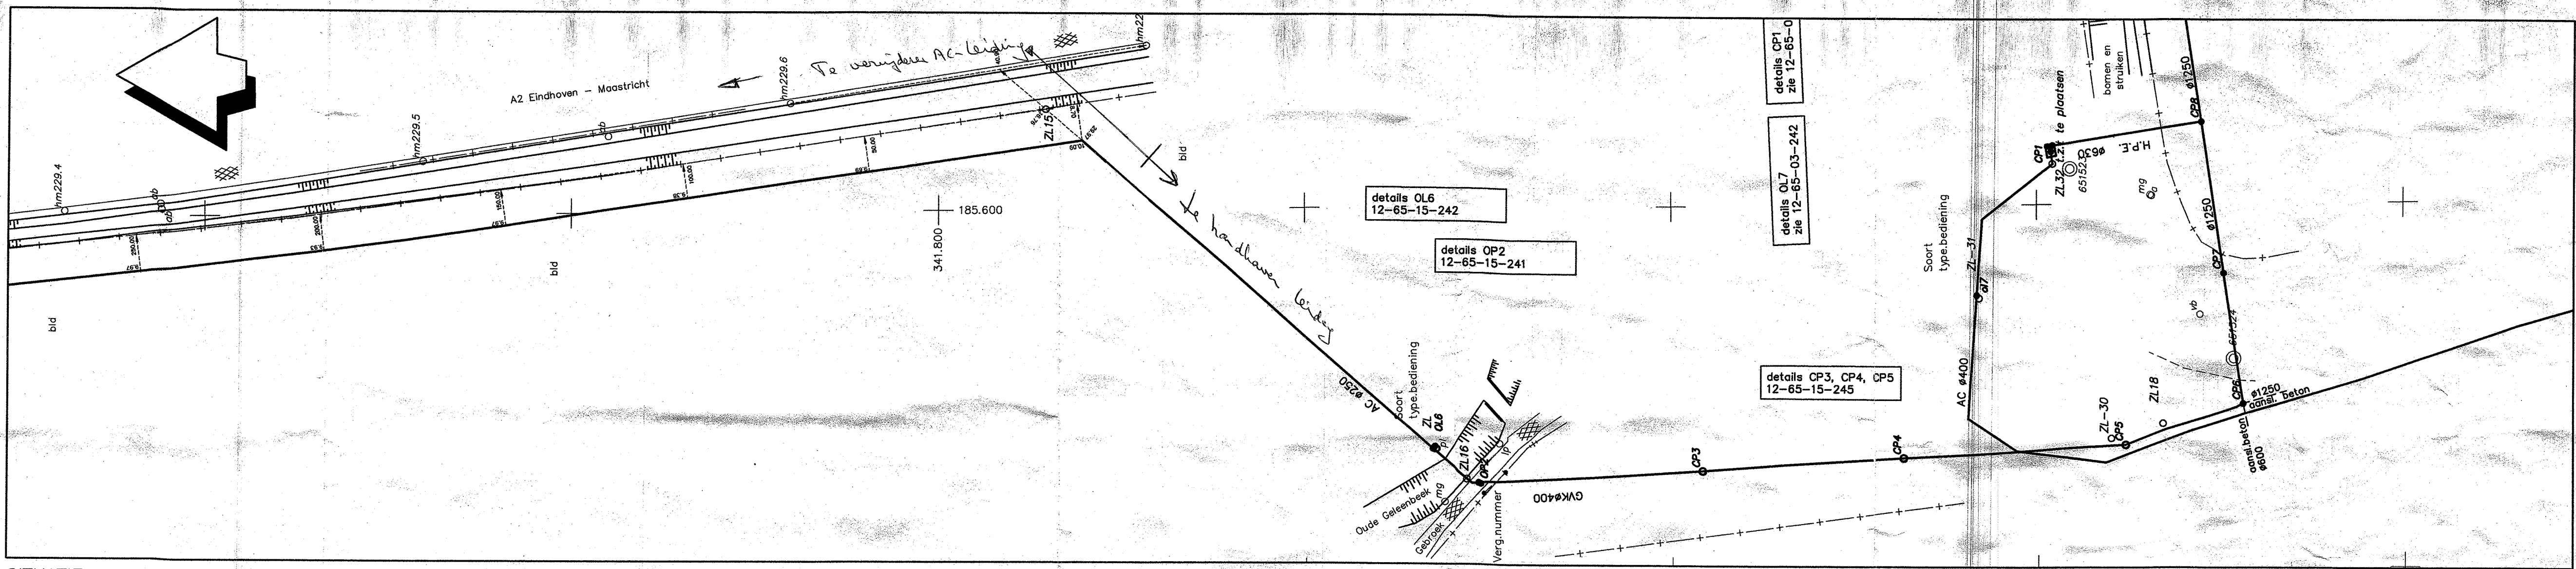

SITUATIE

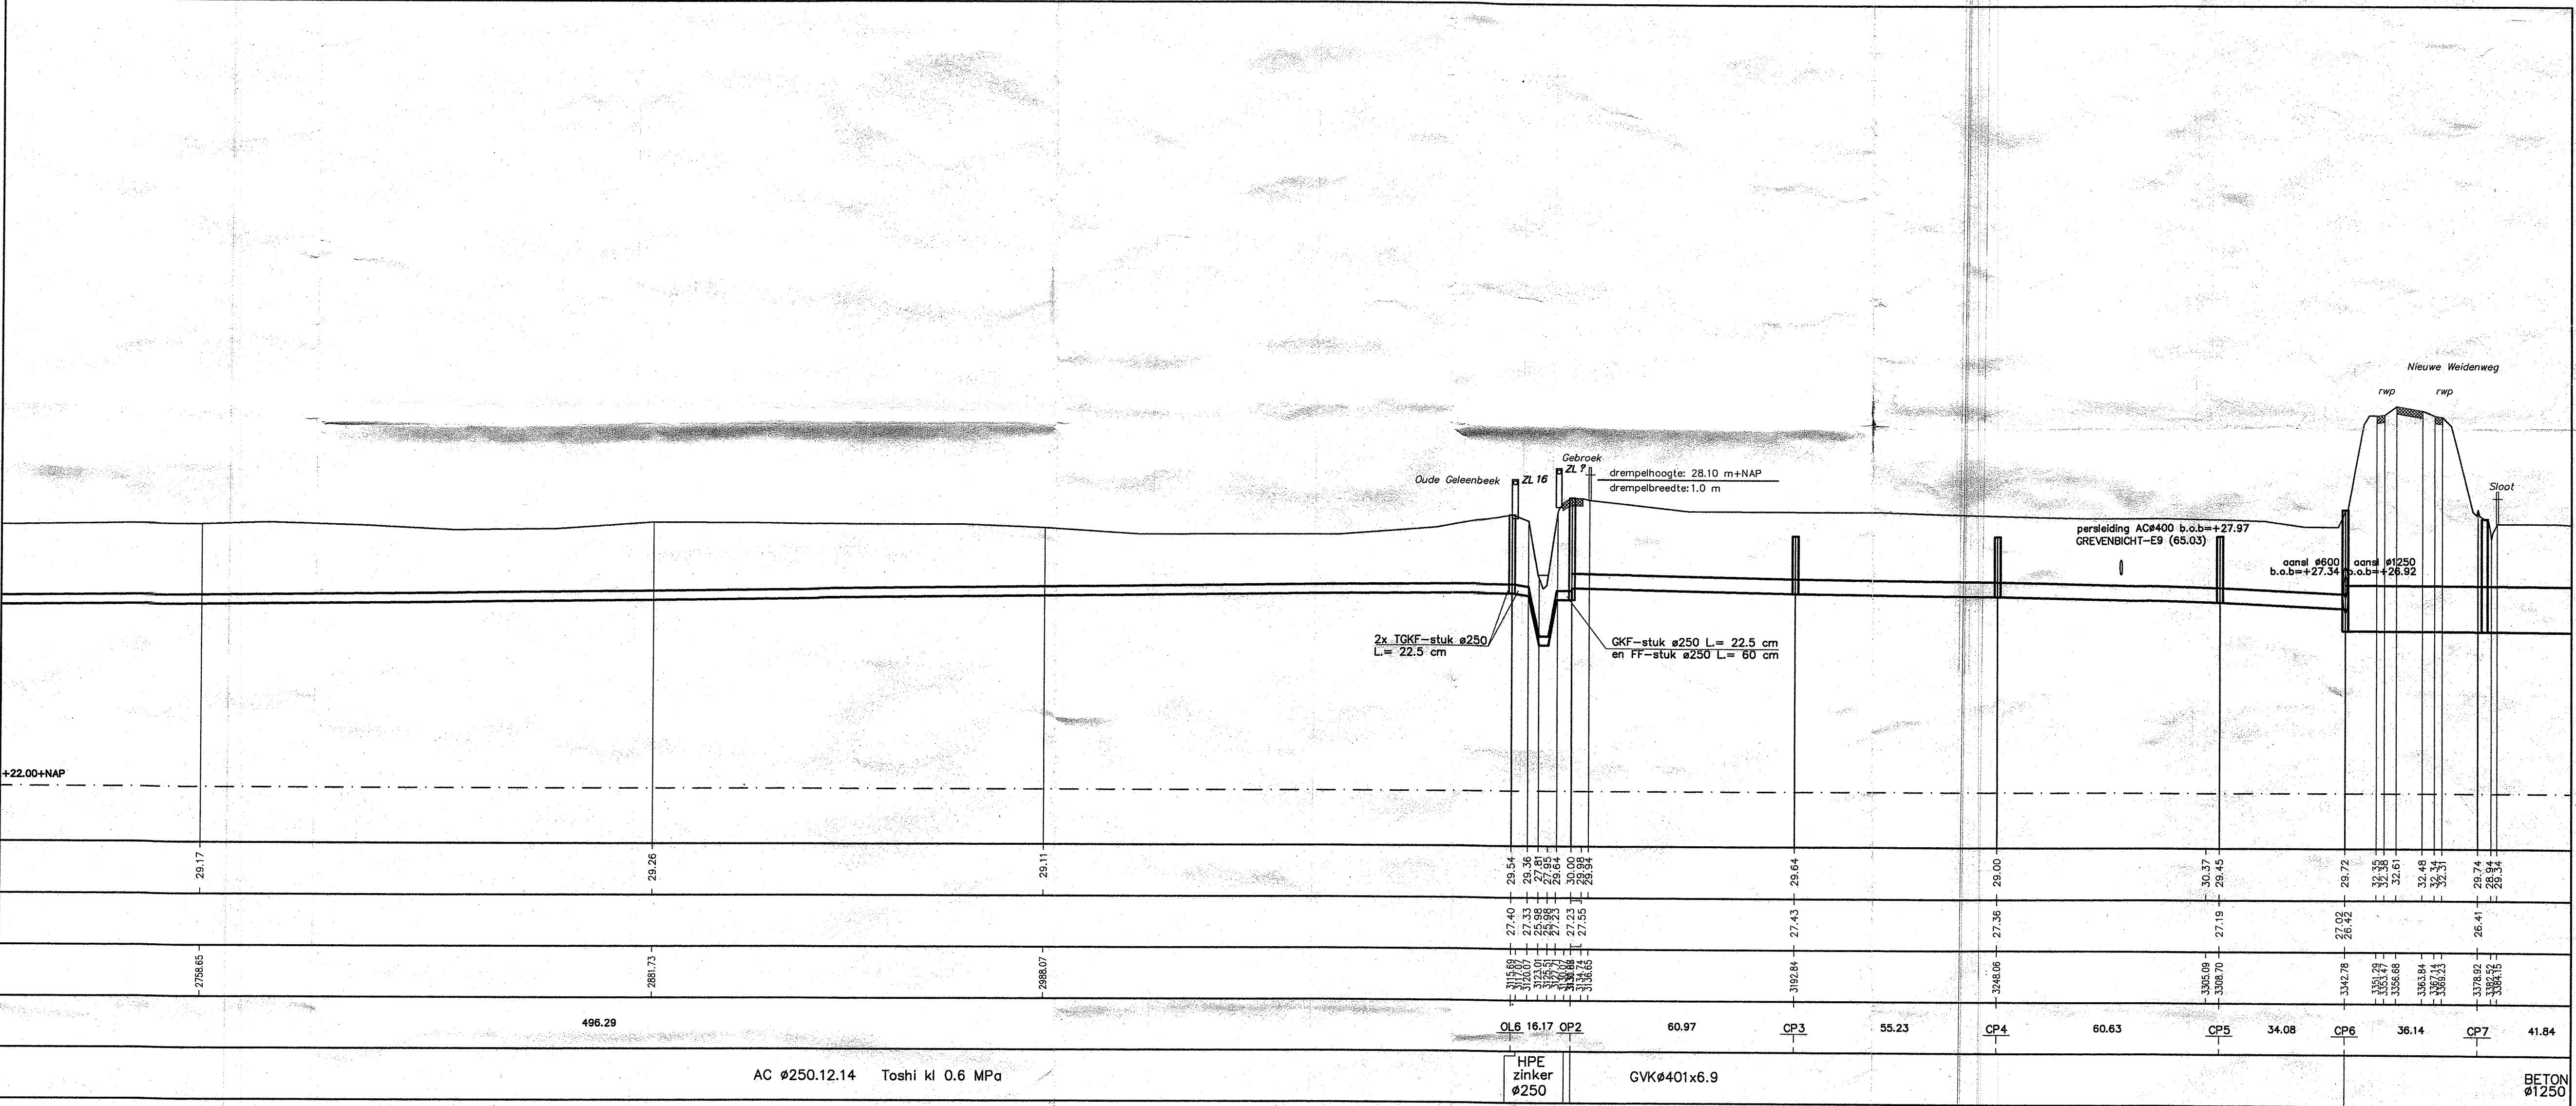

LENGTEPROFIEL

27-9-2005	hbngo	
laatst gewijzigd	contr.	omschrijving
Roosteren - RWZI Susteren		
DHV BV Postbus 302 3199 ZN Maastricht Airport 043-3284848		
Situatie en lengteprofiel		
De verzamelende WBL-leiding		
projectnr :		
tek.nr :		
bladnr : 5 van : 6		
Zuiveringschap Limburg		
Maria Theresiaplaan 99 Postbus 314 6040 AH Roermond Telefoon 0475-394444 Telefax 0475-311605		
getekend : 13-3-2001 LF	schaal : 1 : 1000/100	archiefnummer : 65-15-L-005-R1
gecontroleerd : 30-11-1999	formaat : A1	