


TAT

Versie 2 | 10 november 2017

NHTV Campus Breda Gebouw K



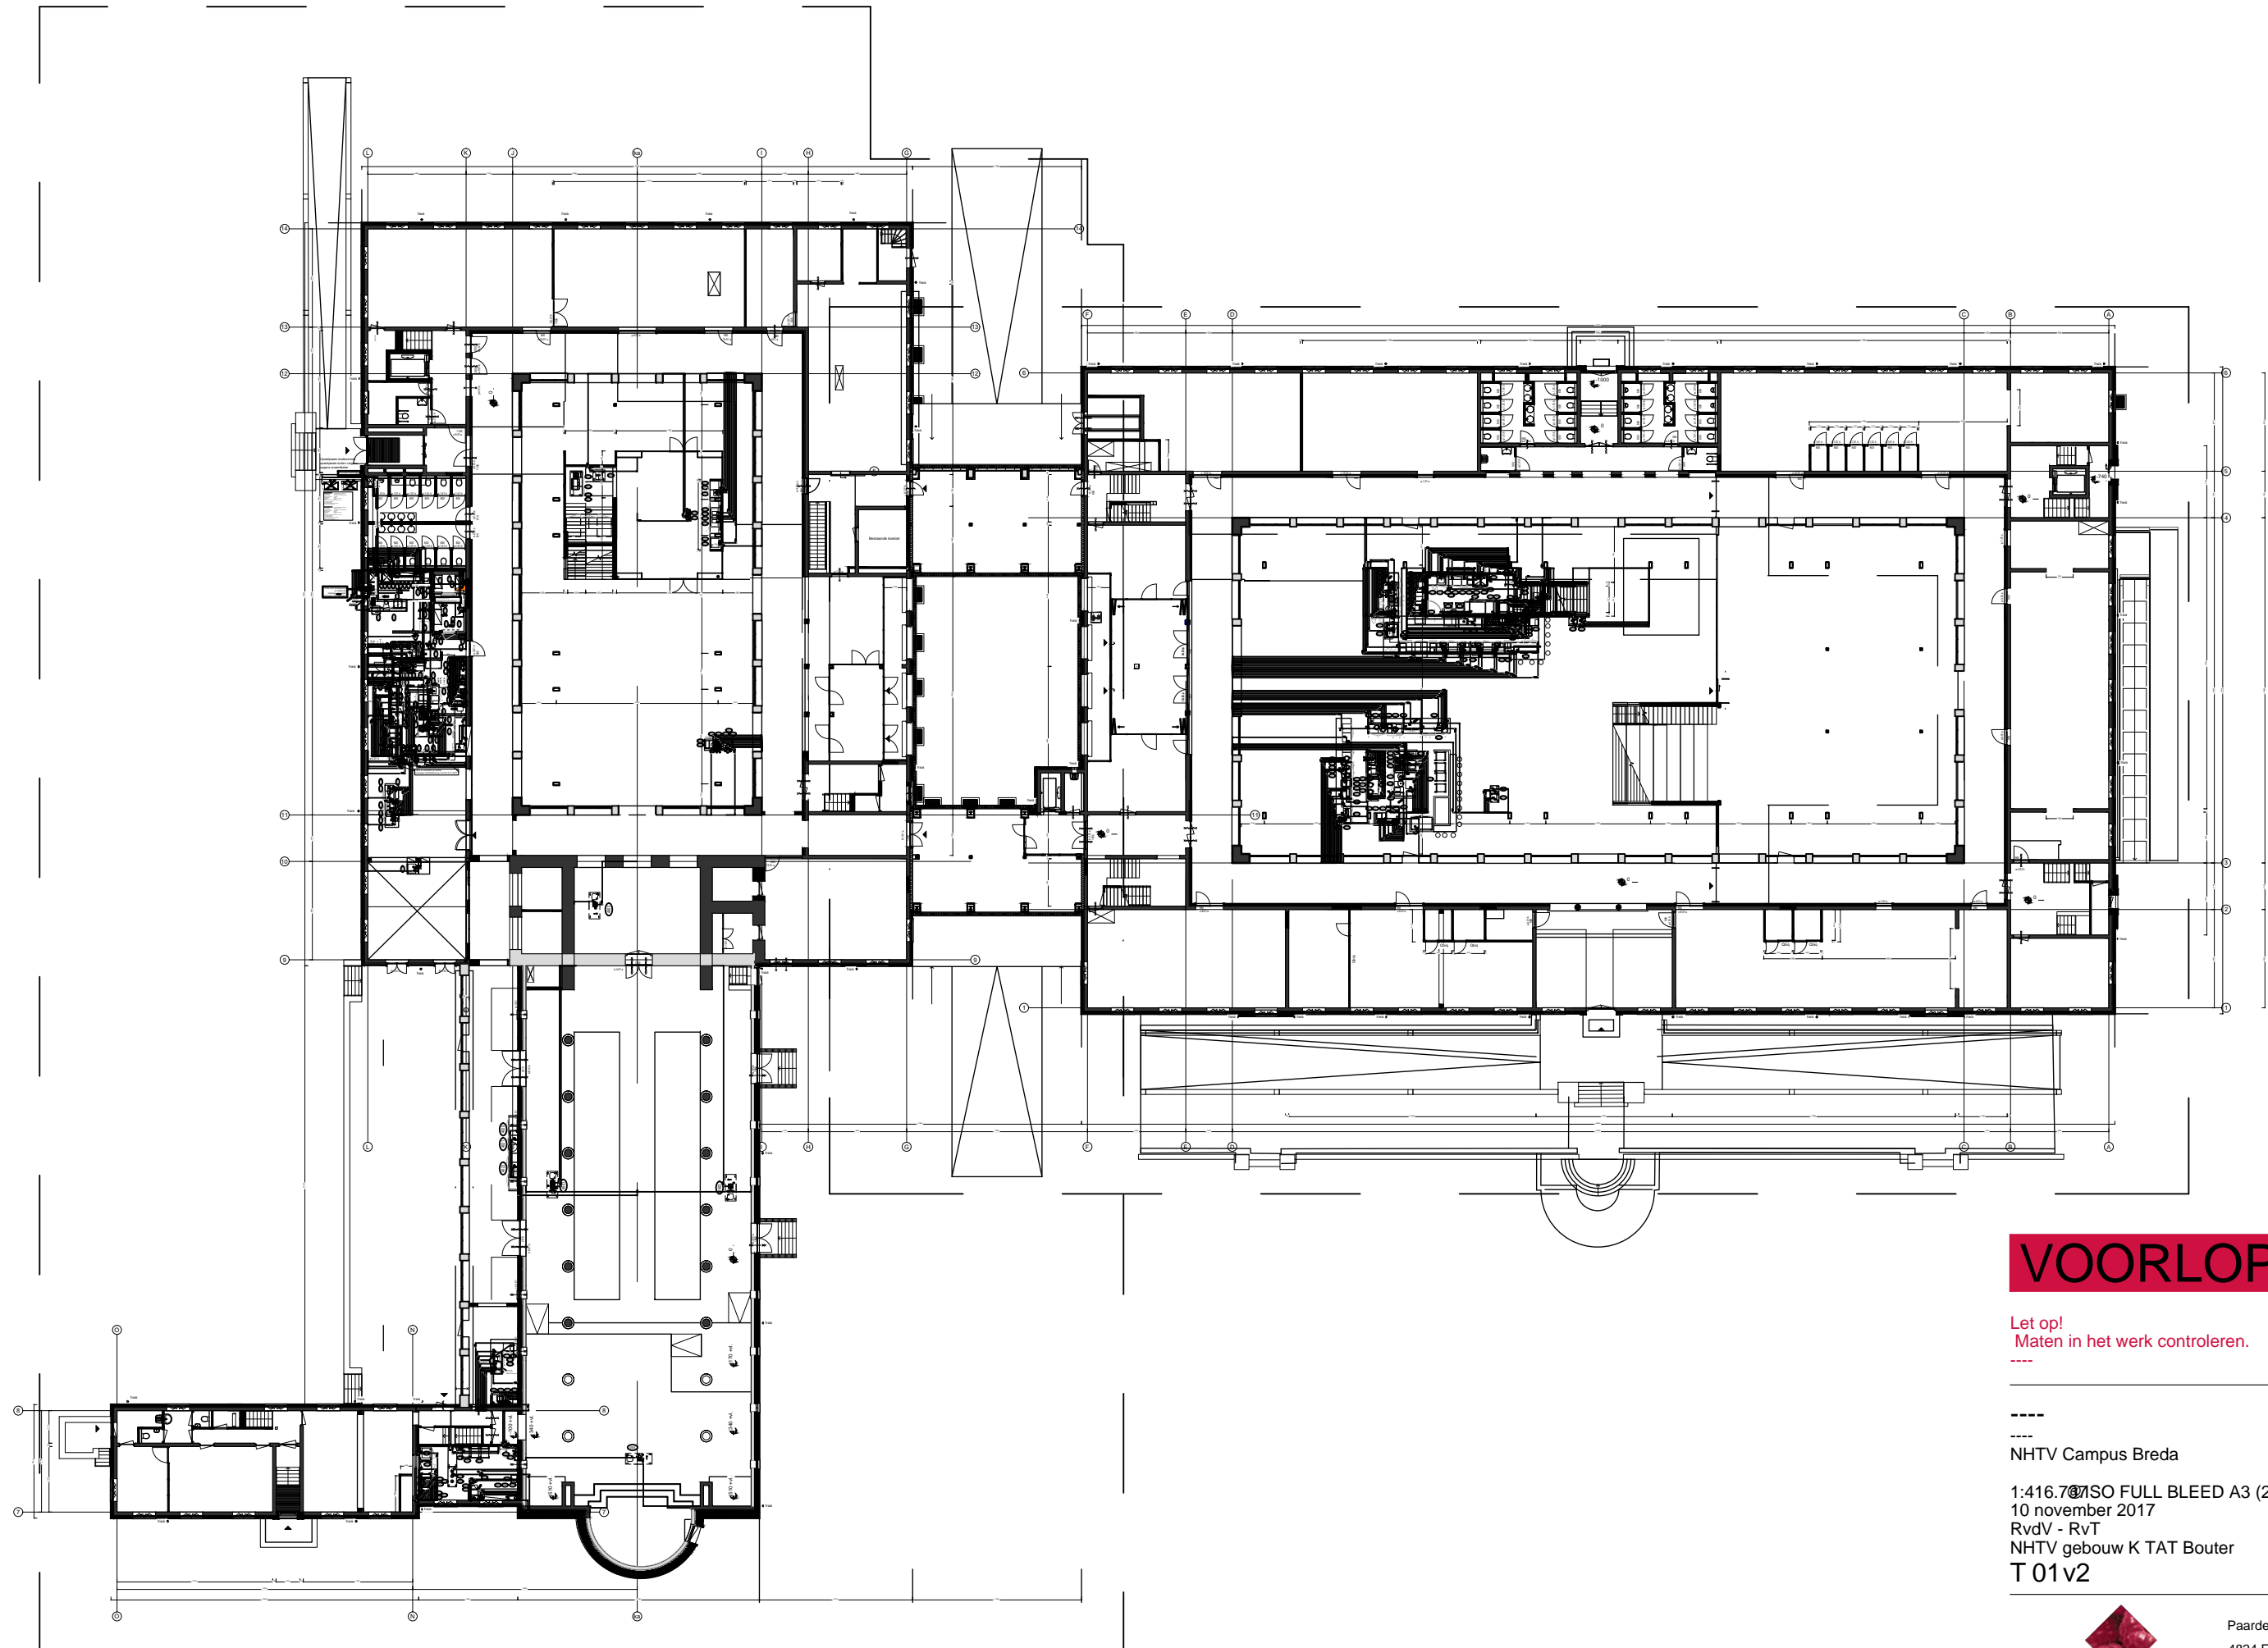


VOORLOPIG

Let op!
Maten in het werk controleren.


NHTV Campus Breda



1:416.7@ISO FULL BLEED A3 (297.00 X 420.00 MM)
10 november 2017
RvdV - RvT
NHTV gebouw K TAT Bouter
T 01 v2

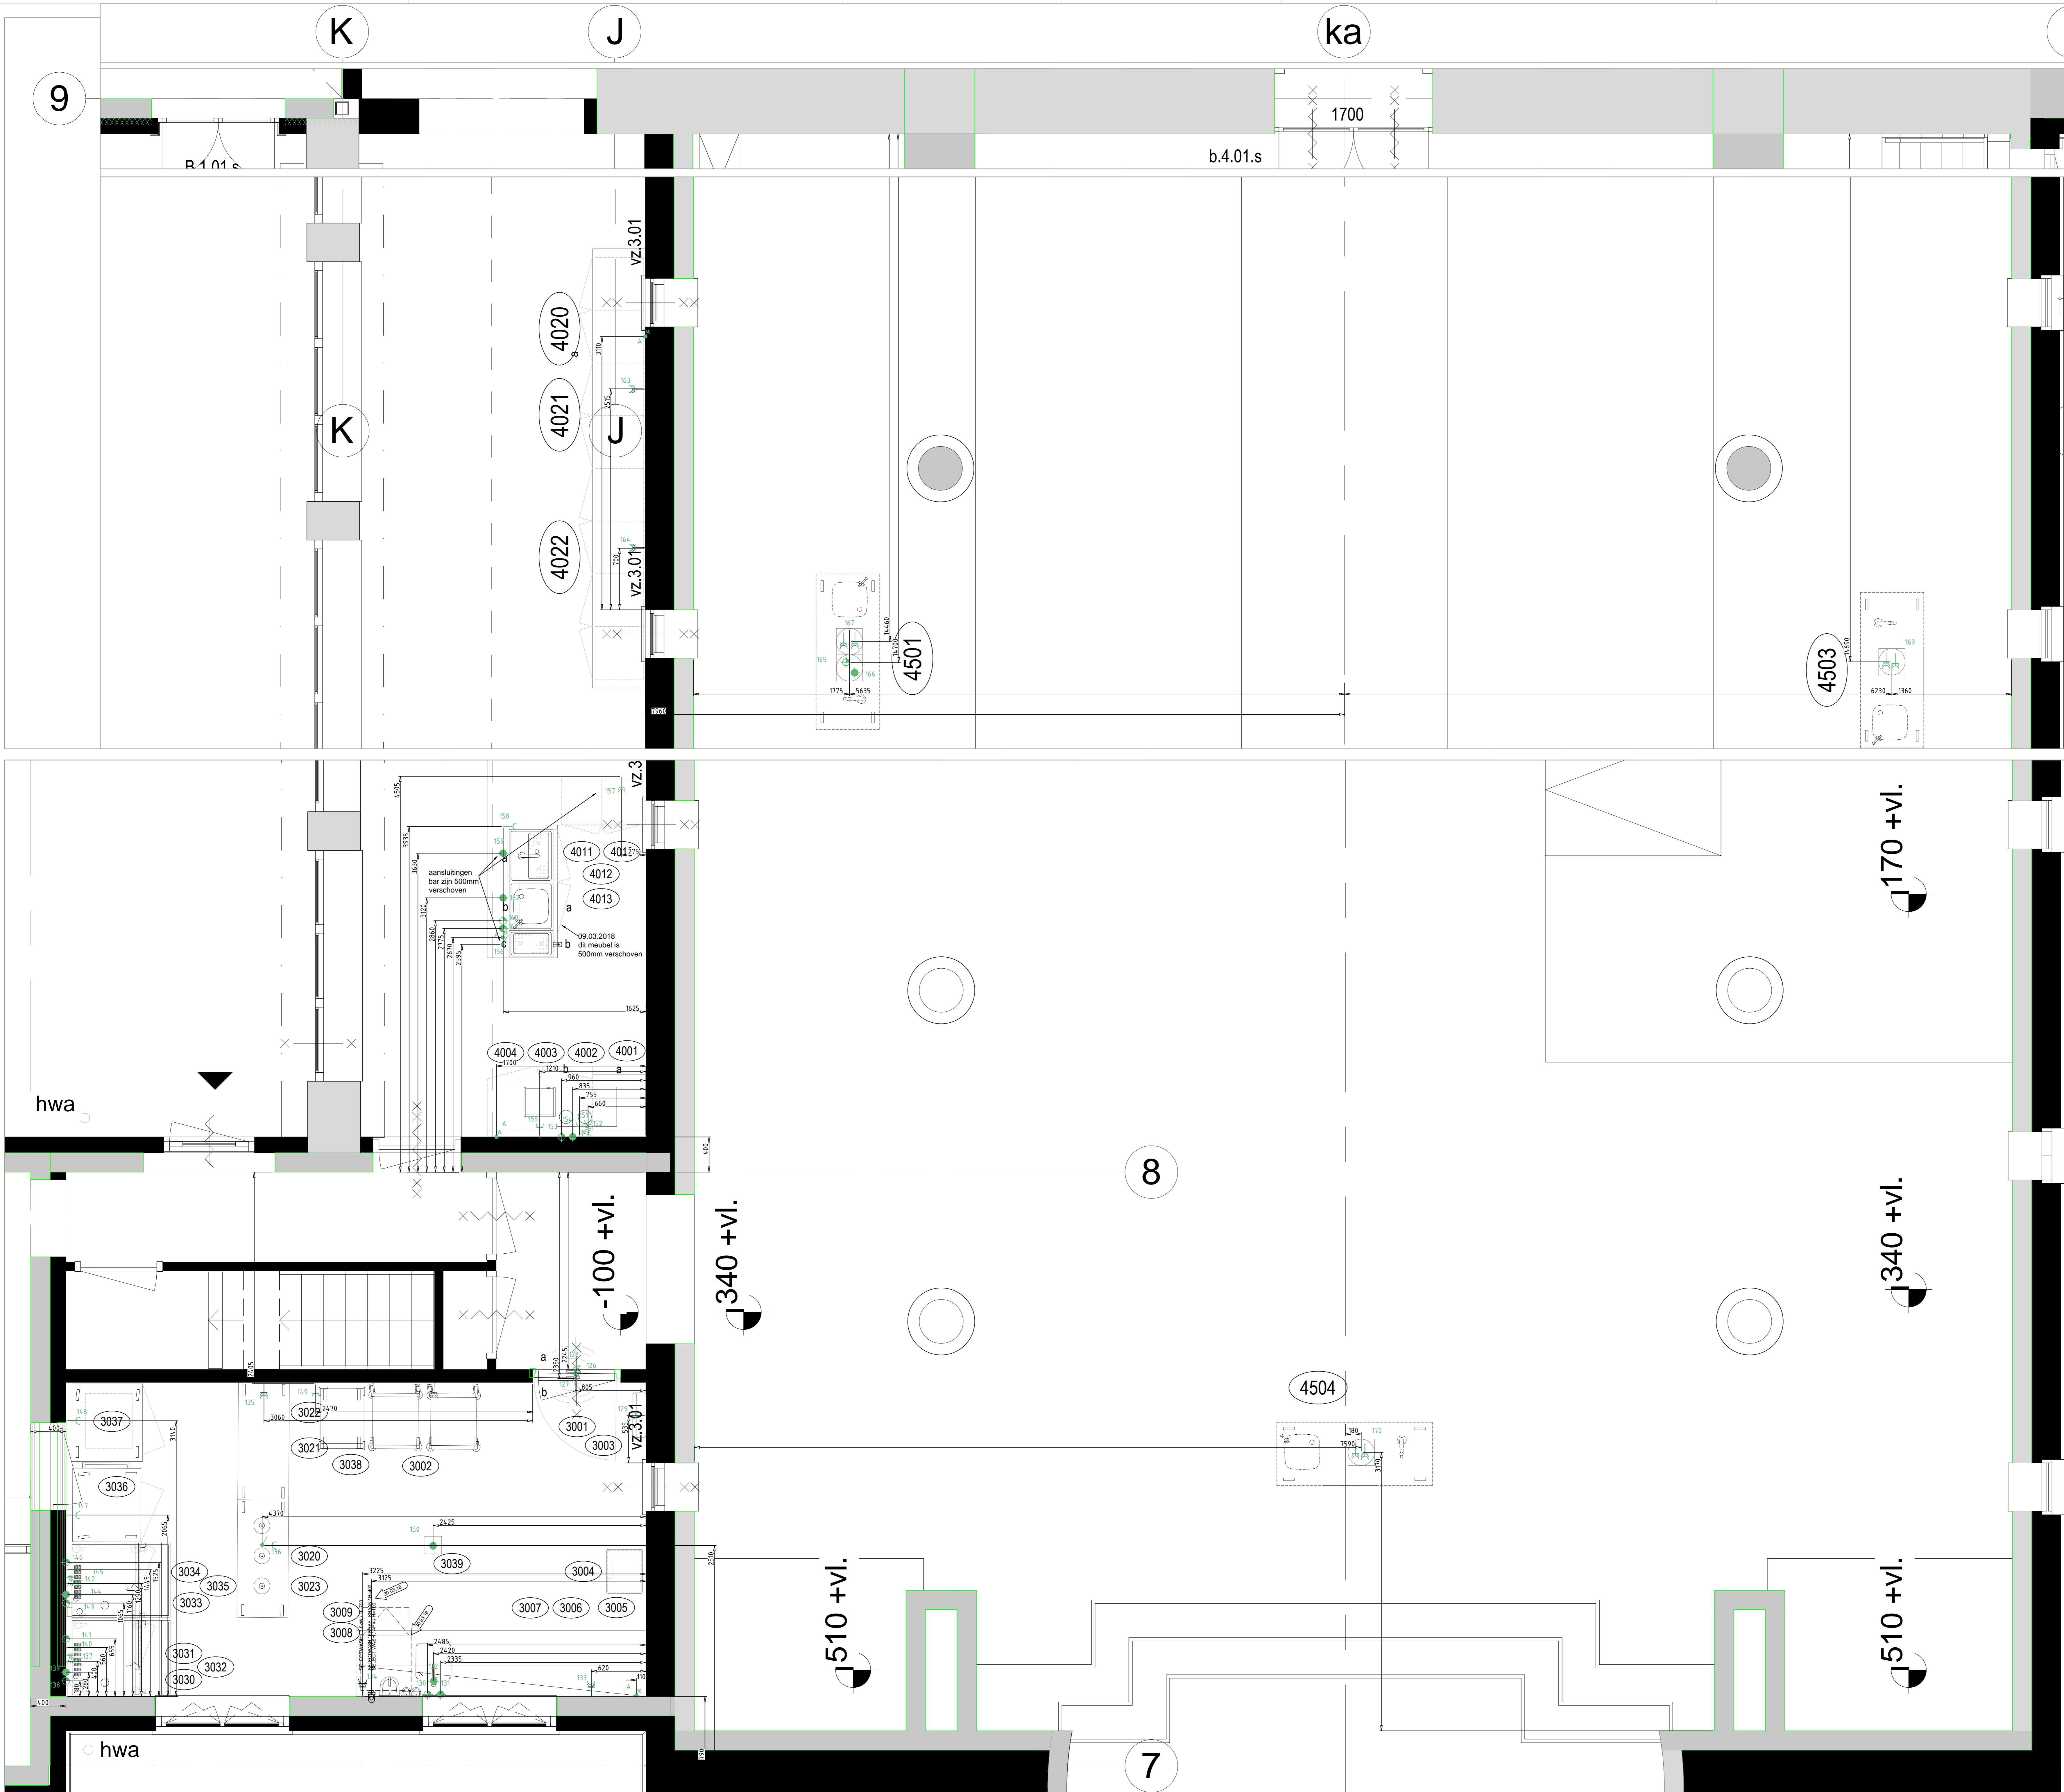

Positie	Korte omschrijving	Elektra		Gas		Sanitair		Opmerking
		230V	400V	230V	400V	230V	400V	
3000	Baanverluchting, kapel							
4001	Automatische draaideur	230	1,2			230		
Attentie: - Dit is een Technische Advies Tekening dus geen bouwkundige- aansluitpunten- of installatie-tekening.
 - Niet op tekening afzigttechniek en koeltechniek
 - Aansluitwerk altijd door installateur en volgens de geldende normen
 - E-kabels met 1500 mm overlengte monteren.
 - Verlichting van afzuigkappen en verlichting van uitgifte dienen centraal geschakeld worden.
 - Toevoertleidingen moeten voorzien worden van stopkranen en terugslagkleppen
 - Afvoerren moeten voorzien worden van stankafsluiters (n.u.v. vloerpuffen)
 - Al het leidingwerk zoveel mogelijk in wanden verwerken.
 - Wandcontactdozen dienen spatwaterdicht uitgevoerd te worden.
 - Bij een wcd. 400V zorg de installateur ook voor de kabel en stekker tussen apparaat en wcd.
 - Voor overige afspraken zie het document: "Uitgangspunten Bouw en Techniek"

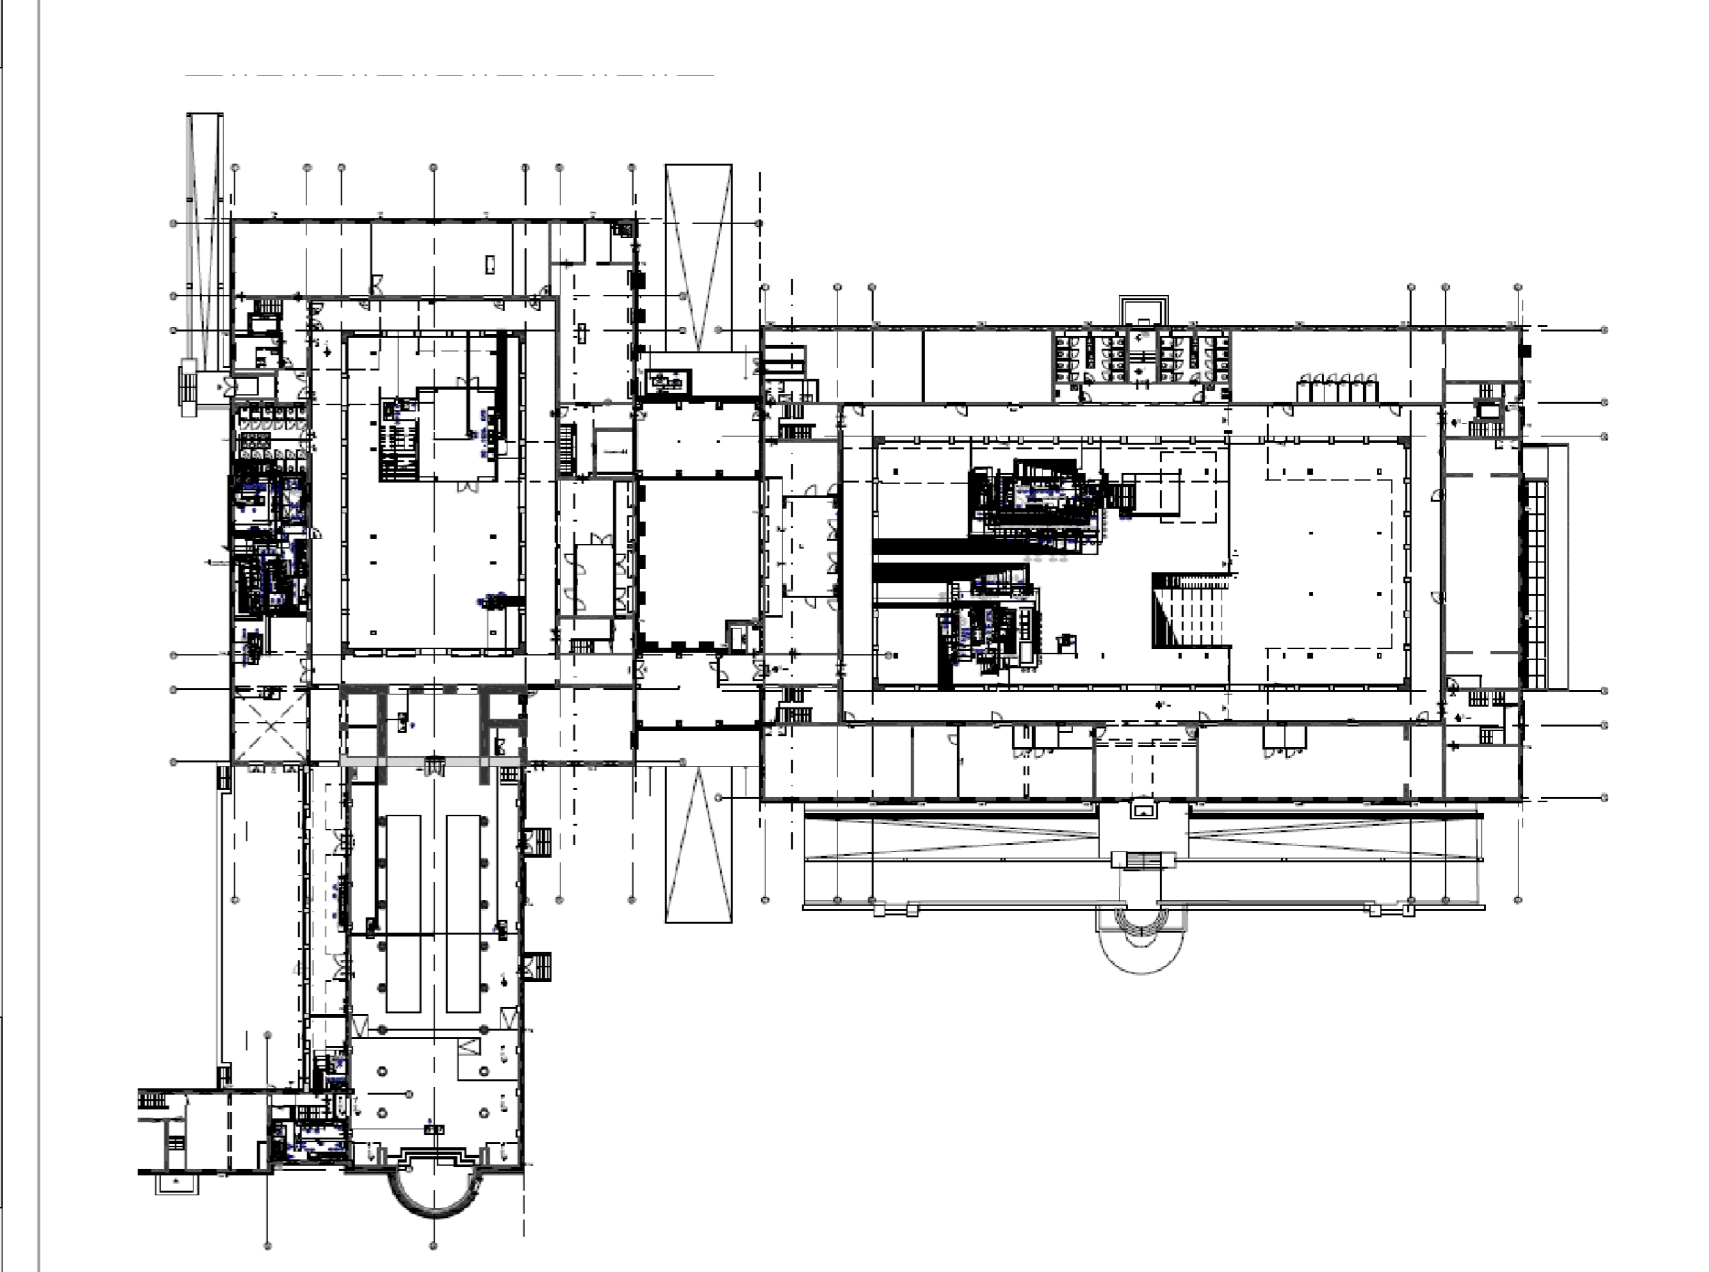


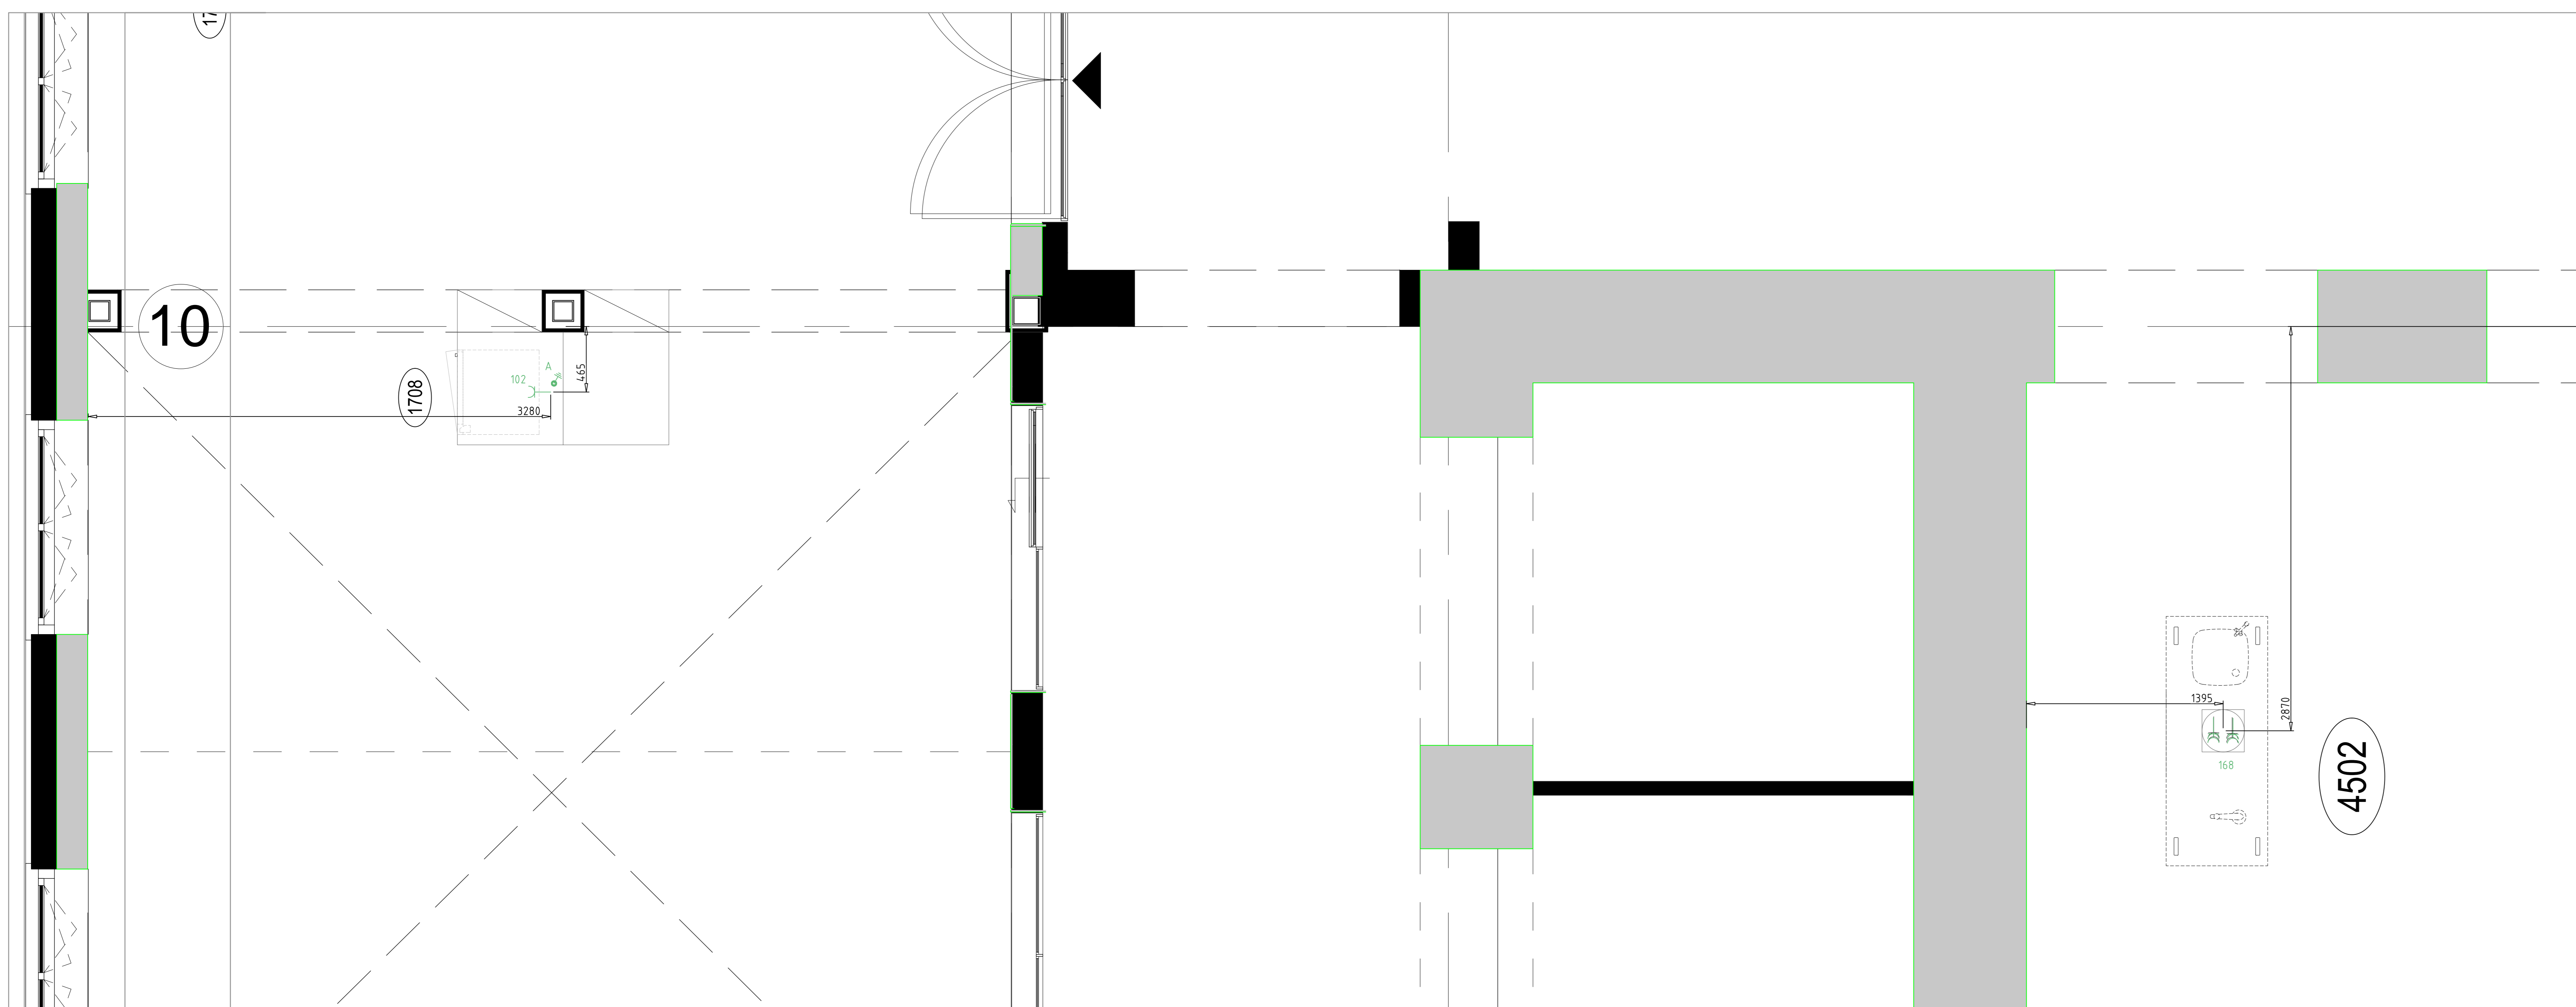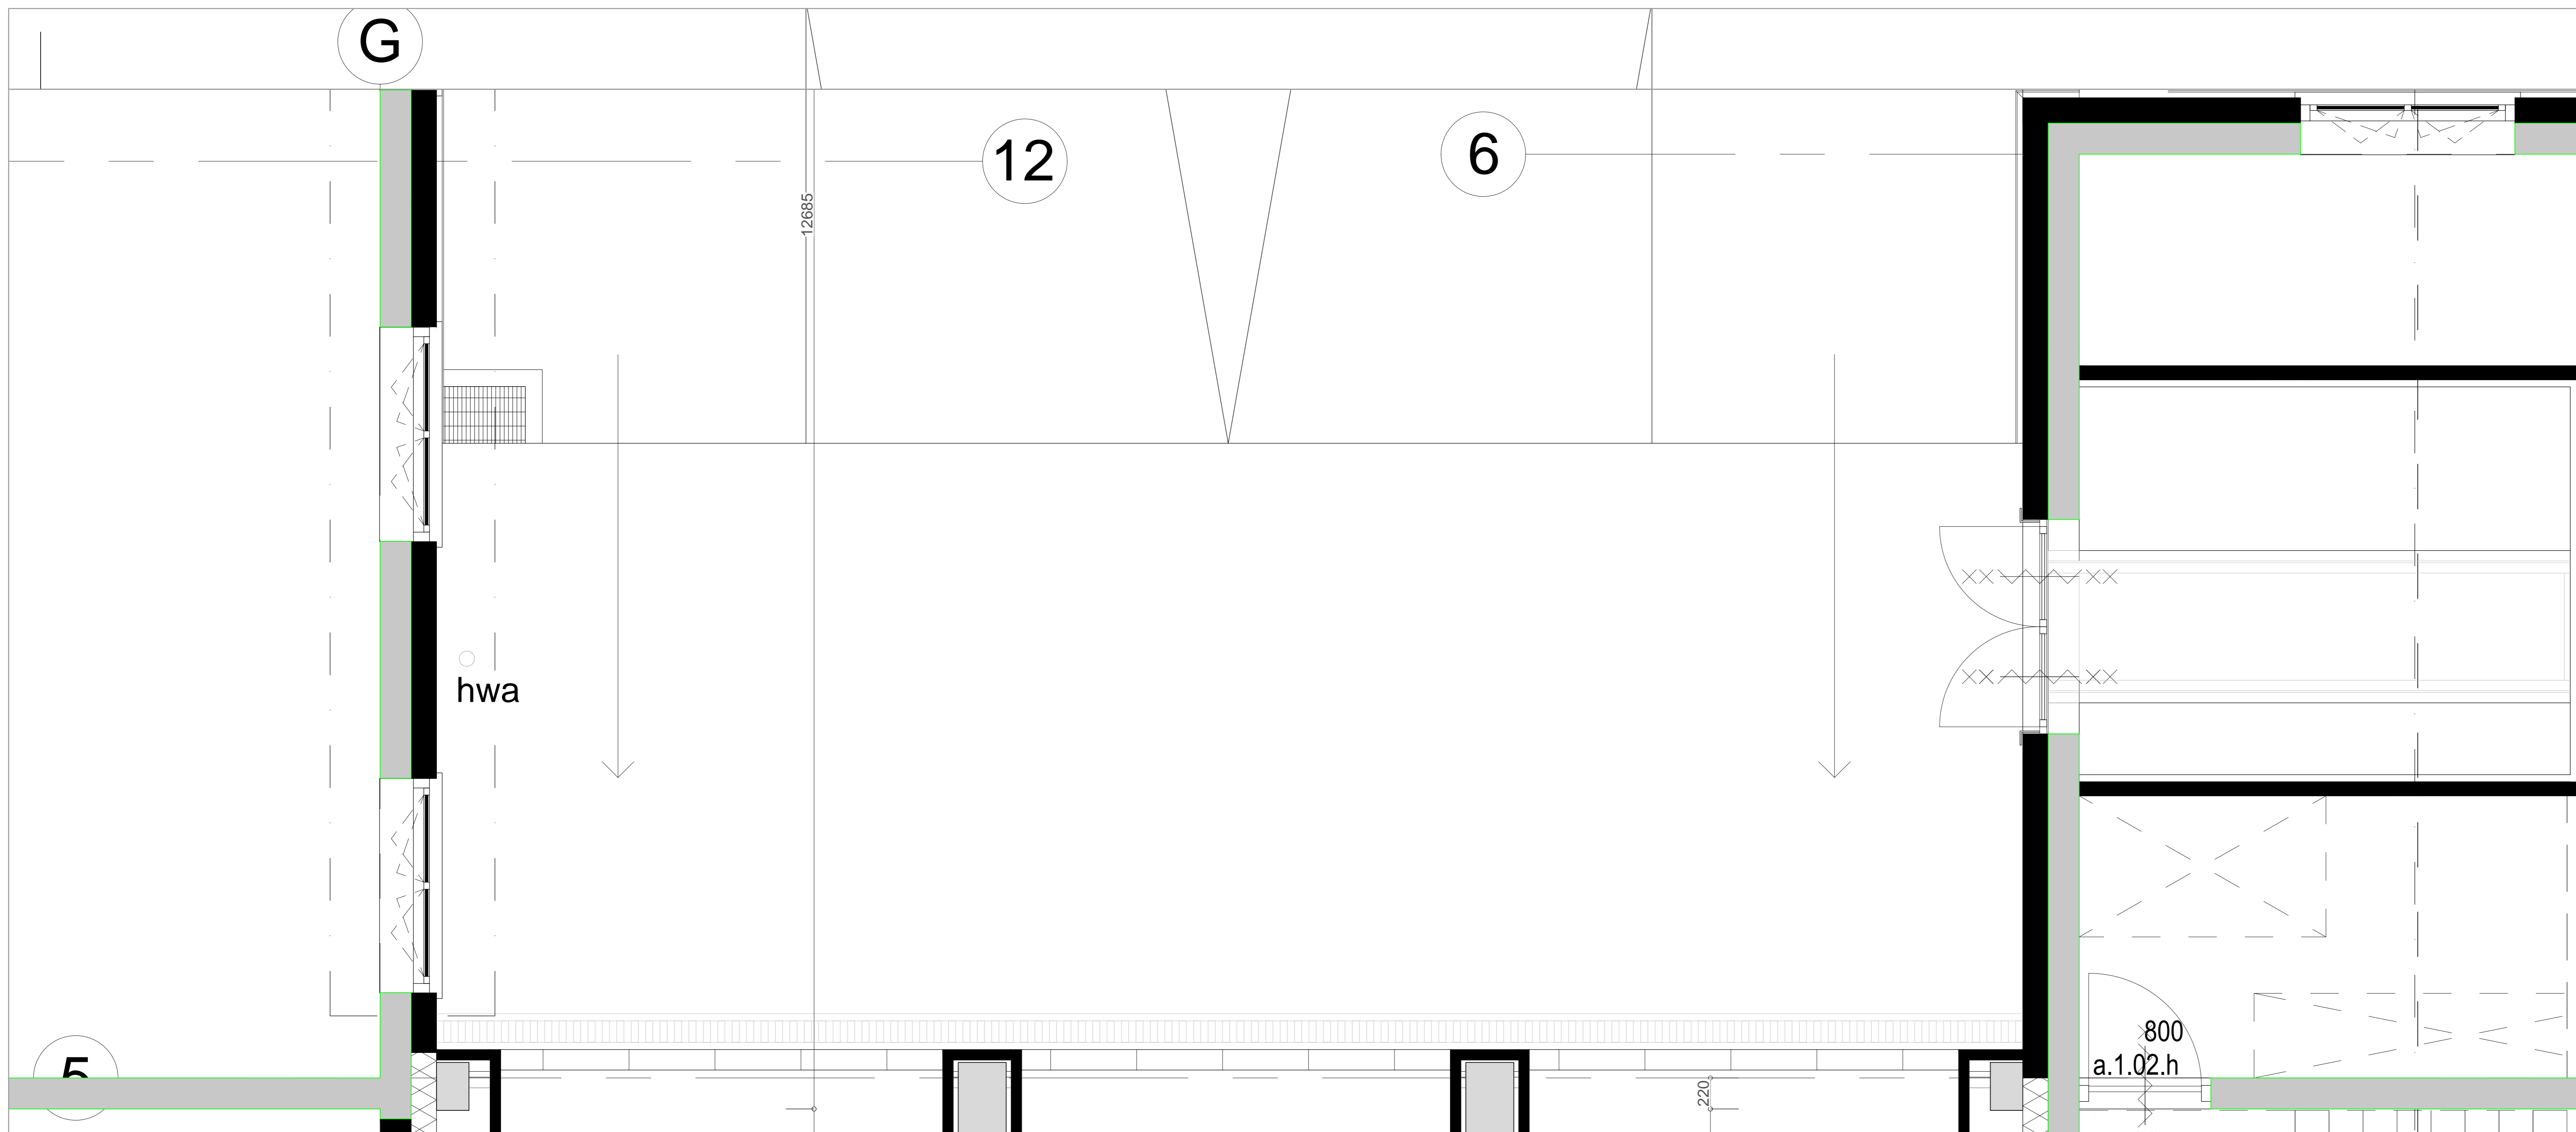

Korte omschrijving	Elektra	Gas	Sanitair	Opmerking	OPMERKINGEN BOUTER
1500 Koppel	10				
1501 Vroerbox, sanitair	85		15	Kraan met waterlat	
1502 Vroerbox, elektr	85		15	Deur met slot en afsluitopp.	
1503 Vroerbox, elektr	85		15	1x dubbele wcd	
1504 Vroerbox, elektr	85		15	1x dubbele wcd	
1505 Vroerbox, elektr	85		15	1x dubbele wcd	
1506 Vroerbox, elektr	85		15	1x dubbele wcd	
1507 Opschotwasmachine koeltechniek	330	7,4		800	3,0 kW
1508 Koelinstalatie digitale scroll comp.	330			800	3,0 kW
1509 Vriesinstalatie 1kW	330	1,0		800	
1510 Vriesinstalatie 1kW	330			800	
Aanwezenlating	A			100	100

Attentie: - Dit is een Technische Advies Tekening dus geen bouwkundige-aansluitpunten- of installatie-tekening.
 - Niet op tekening afzuchttechniek en koeltechniek.
 - Aansluitwerk altijd door installateur en volgens de geldende normen.
 - E-kabels met 1500 mm overlengte monteren.
 - Verlichting van afzuigkappen en verlichting van uitgifte dienen centraal gespeeld te worden.
 - Toevoertleidingen moeten voorzien worden van stopkransen en terugslagkleppen.
 - Afvoeren moeten voorzien worden van oliebakkolters (in u.v. vloerputten).
 - Al het leidingwerk zoveel mogelijk in wanden verwerken.
 - Wandcontactfopen dienen spaarwaterdicht uitgevoerd te worden.
 - Bij een wcd, 400V zorgt de installateur ook voor de kabel en stekker tussen apparaat en wcd.
 - Voor overige afspraken zie het document: "Uitgangspunten Bouw en Techniek".


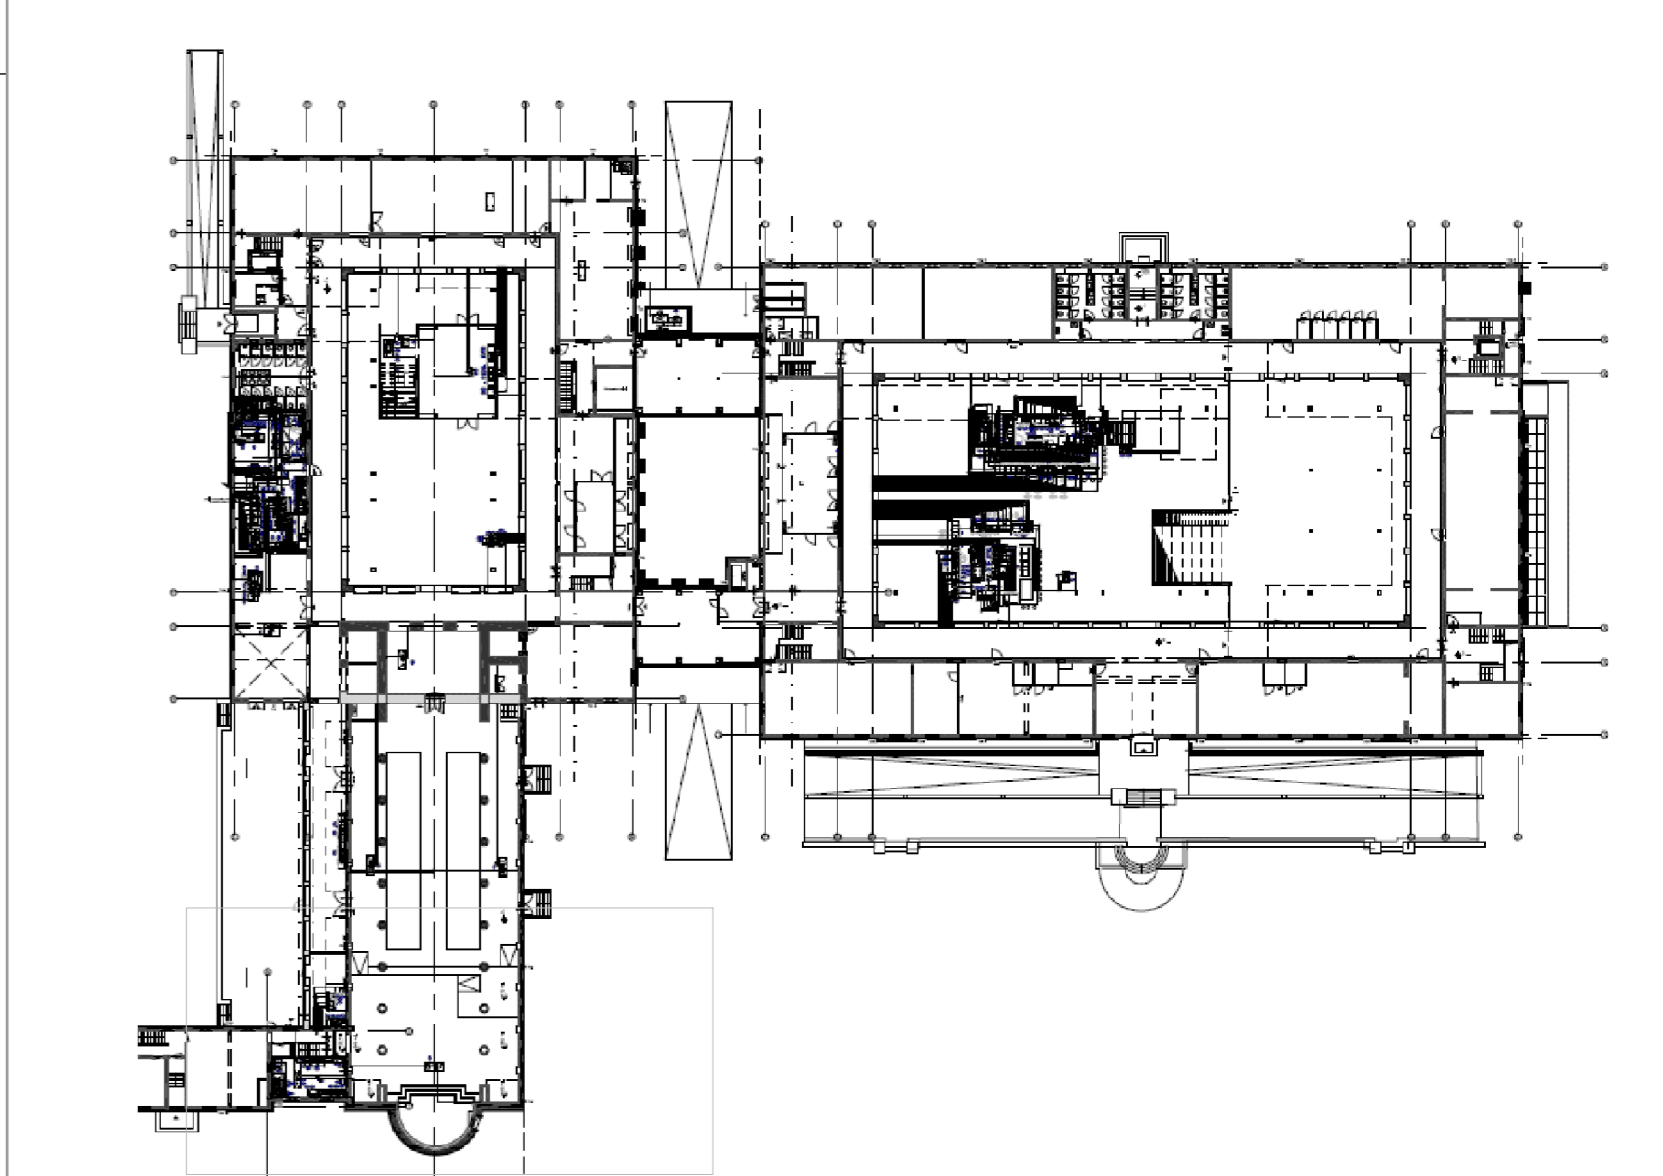

BOUTER v2
16.04.18

opsteipiaats buiten volgens
opgave projectleider

2X SPARING DOOR WAND
ø80MM


KOEL AGGREGAAT:
- Koelmachine: L'Unité CA.98102-1 geluidarm
- Koelcapaciteit: 1700 Watt/ 10 +40 °C
- Aansluitwaarde: 230V 50Hz 1 Fase 1trap afzeker
- Elektrisch vermogen: 1800 Watt
- Koelmedium: R448a
- Afmetingen: 900 x 520 x 576 mm
- Gewicht: 55 kg
- Geluid 20 dB(A) gemeten op 10 meter vrij veld
- Luchtdruk: 1600 mmHg
- Incl. werkhandleiding
- Bereiding op hoge druk en lage druk
- Voorzien van winterregeling

VRIES AGGREGAAT:
- Koelmachine: L'Unité CA.20482-1 geluidarm
- Vriescapaciteit: 950 Watt/ 28 +40 °C
- Aansluitwaarde: 230V 50Hz 1 Fase 1trap afzeker
- Elektrisch vermogen: 1400 Watt
- Koelmedium: R448a
- Afmetingen: 900 x 520 x 576 mm
- Gewicht: 57 kg
- Geluid 36 dB(A) gemeten op 10 meter vrij veld
- Luchtdruk: 1600 mmHg
- Incl. werkhandleiding
- Bereiding op hoge druk en lage druk
- Voorzien van winterregeling
- Weerbestendige omkassing RAL 7035

hwa ○

POS.1204 handdouche
en dispensers
montage voor raam:
bespreken met gebruiker

hwa ○

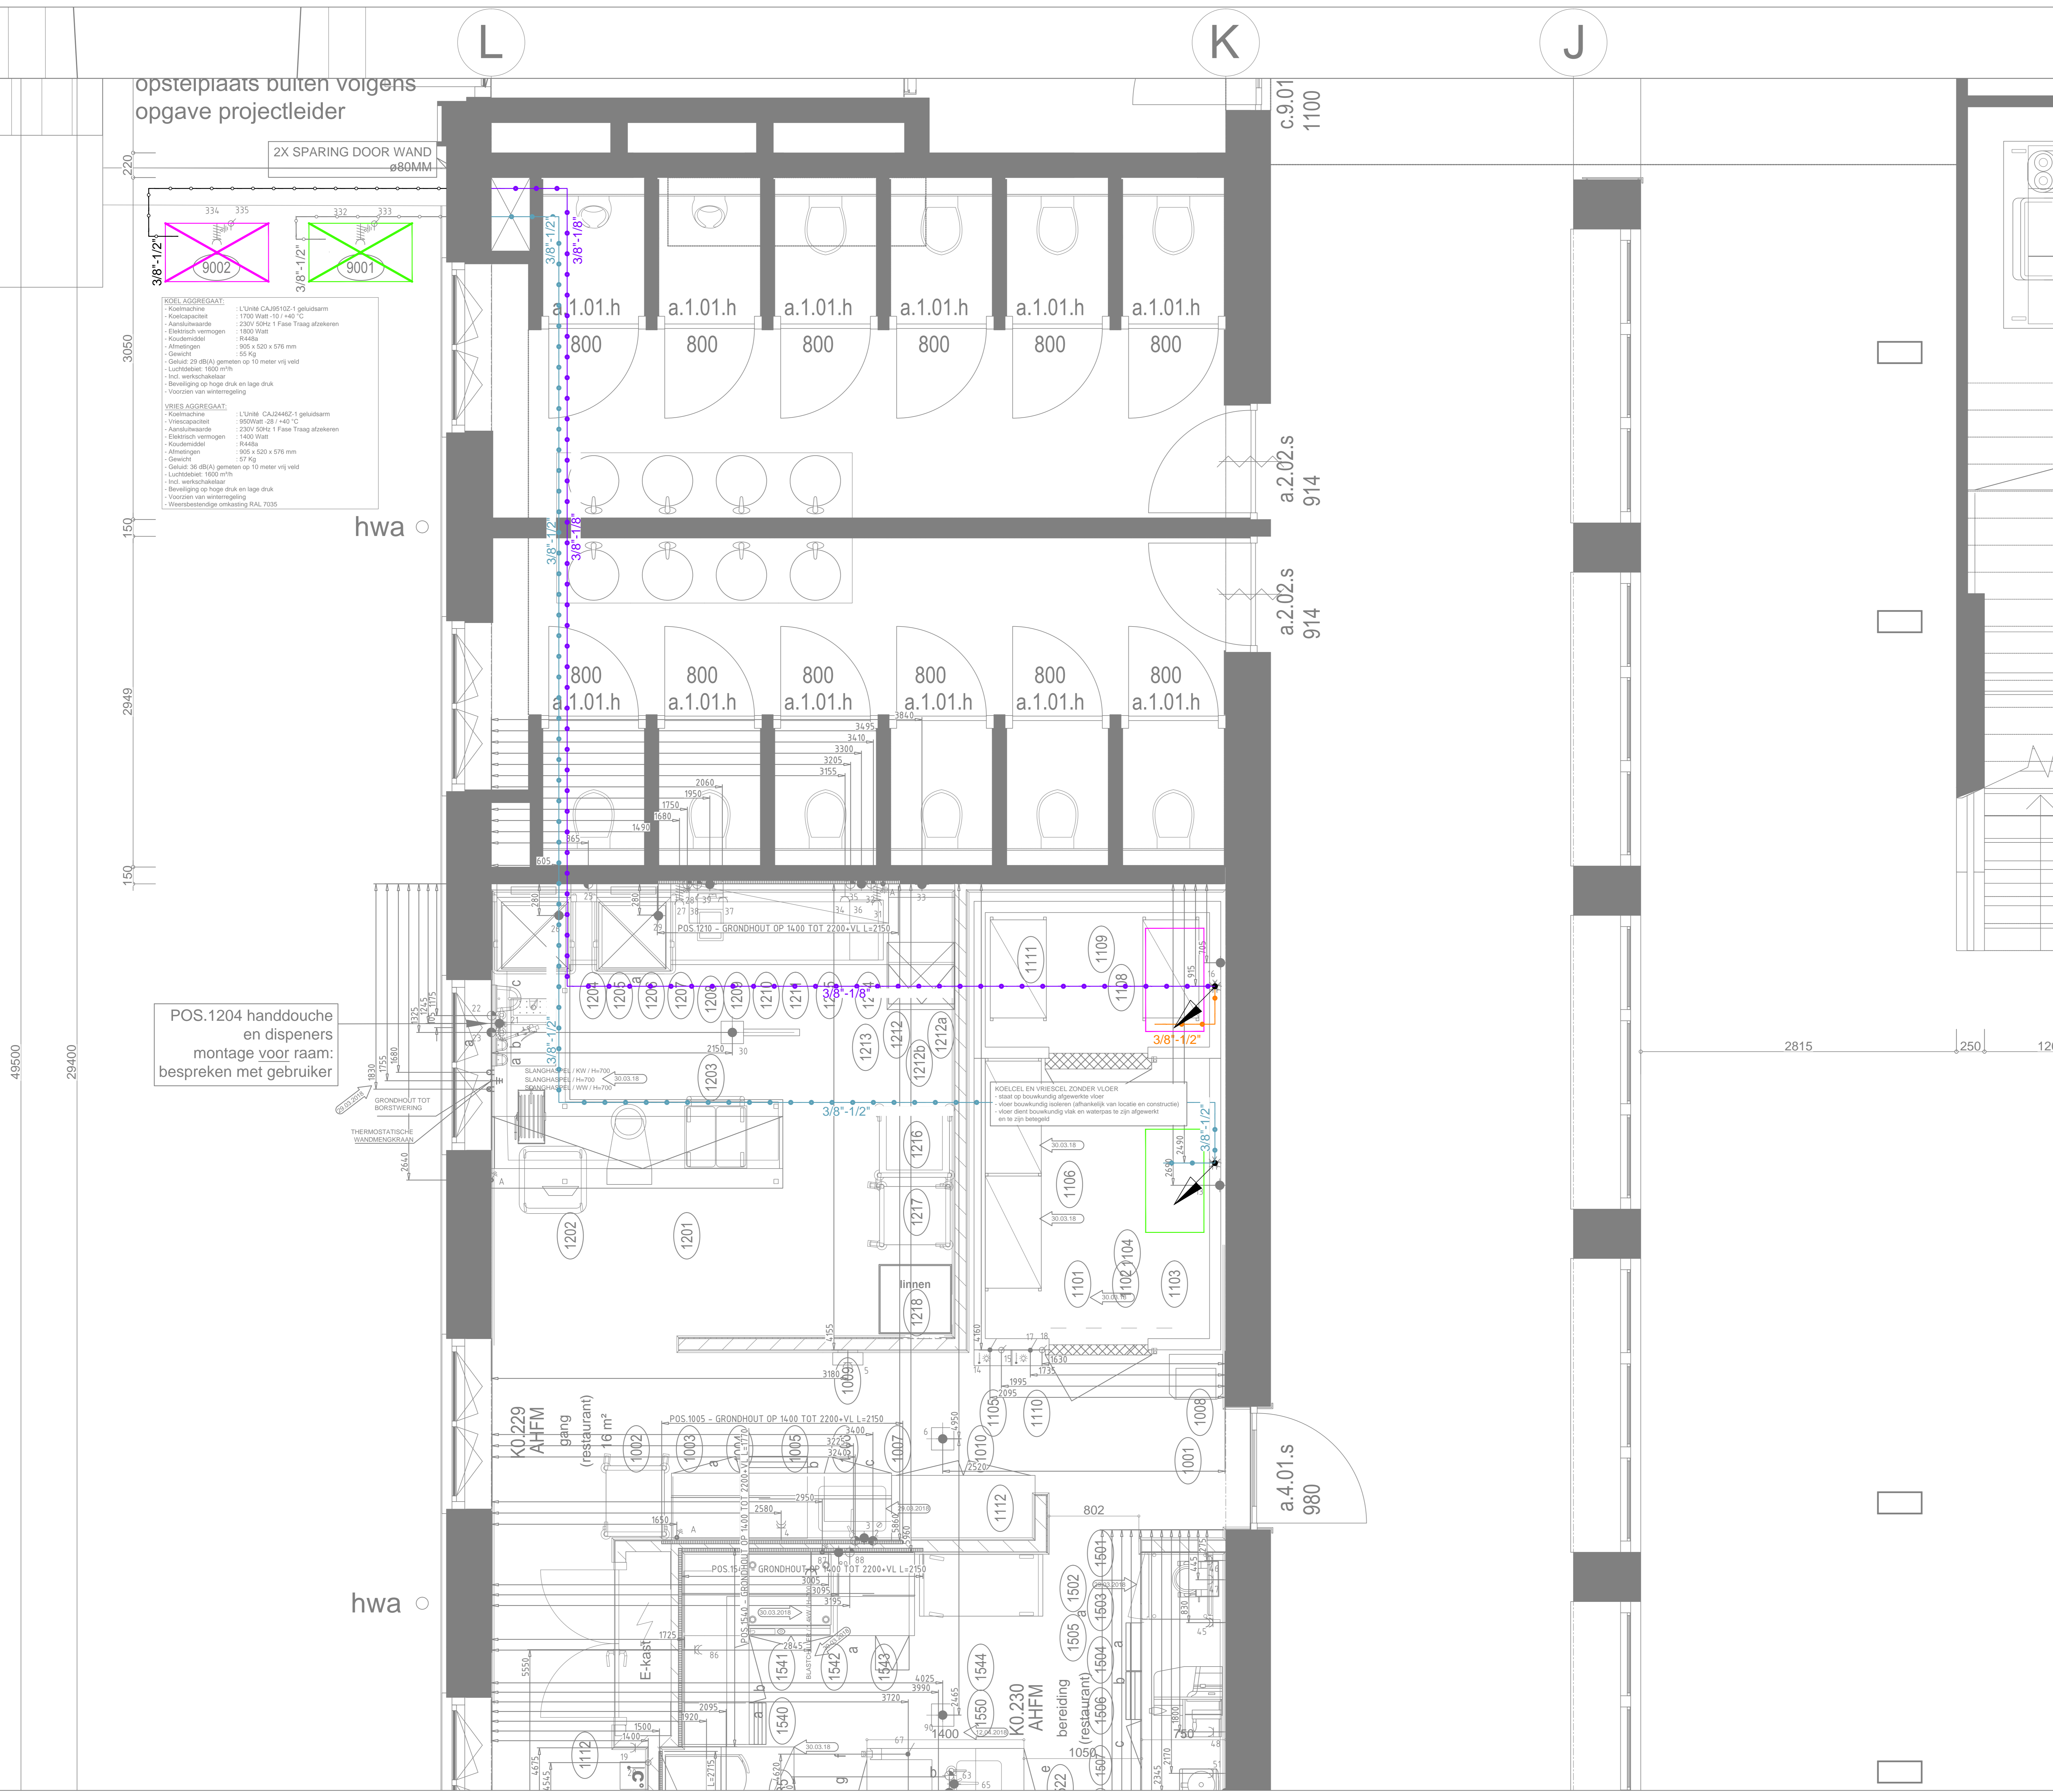

RENVOOI KOEL- EN VRIESLEIDINGEN

- AFNEMER VRIESOBSJECT
- VRIESLEIDING BUITEN
- VRIESLEIDING OP DE CEL
- VRIESLEIDING DOOR KRUIPRUIMTE
- AFNEMER KOELOBJECT
- KOELLEIDING BUITEN
- KOELLEIDING OP DE CEL
- KOELLEIDING DOOR KRUIPRUIMTE
- STUJLEIDING
- ZAKLEIDING

Profilnummer	Korte omschrijving	Elektra volvoert	Gas volvoert	Sanitair volvoert	Opmerking	OPMERKINGEN BOUTER
1500	Aggregaat					

Attentie: - Dit is een Technische Advies Tekening dus geen bouwkundige-aansluitpunten- of installatie-tekening.
- Niet op tekening afzeggende en koeltechniek.
- Aansluitwerk altijd door installateur en volgens de geldende normen
- E-kabels met 1500 mm overlengte monteren
- Verlichting van afzuigkappen en verlichting van uitgifte dienen centraal opschakelbaar worden
- Toevoerleidingen moeten voorzien worden van stopkranen en terugslagkleppen
- Afvoeren moeten voorzien worden van sifbakafsluiters (in u.v. vloerputten)
- Al het leidingwerk zoveel mogelijk in wanden verwerken
- Wandcontactfopen dienen spatwaterdicht uitgevoerd te worden
- Bij een wcd. KVVV zorgt de installateur ook voor de kabel en stekker tussen apparaat en wcd.
- Voor overige afspraken zie het document: "Uitgangspunten Bouw en Techniek"

Symbool: Elektra kabel 230V Wcd 230V Aansluiting Wcd 230V door fabrikant Koel water Koelwater kabel 450V Wcd 450V Data Gas Afvoer Warm water

BOUTER v3
20.04.18