


## SITUATIE

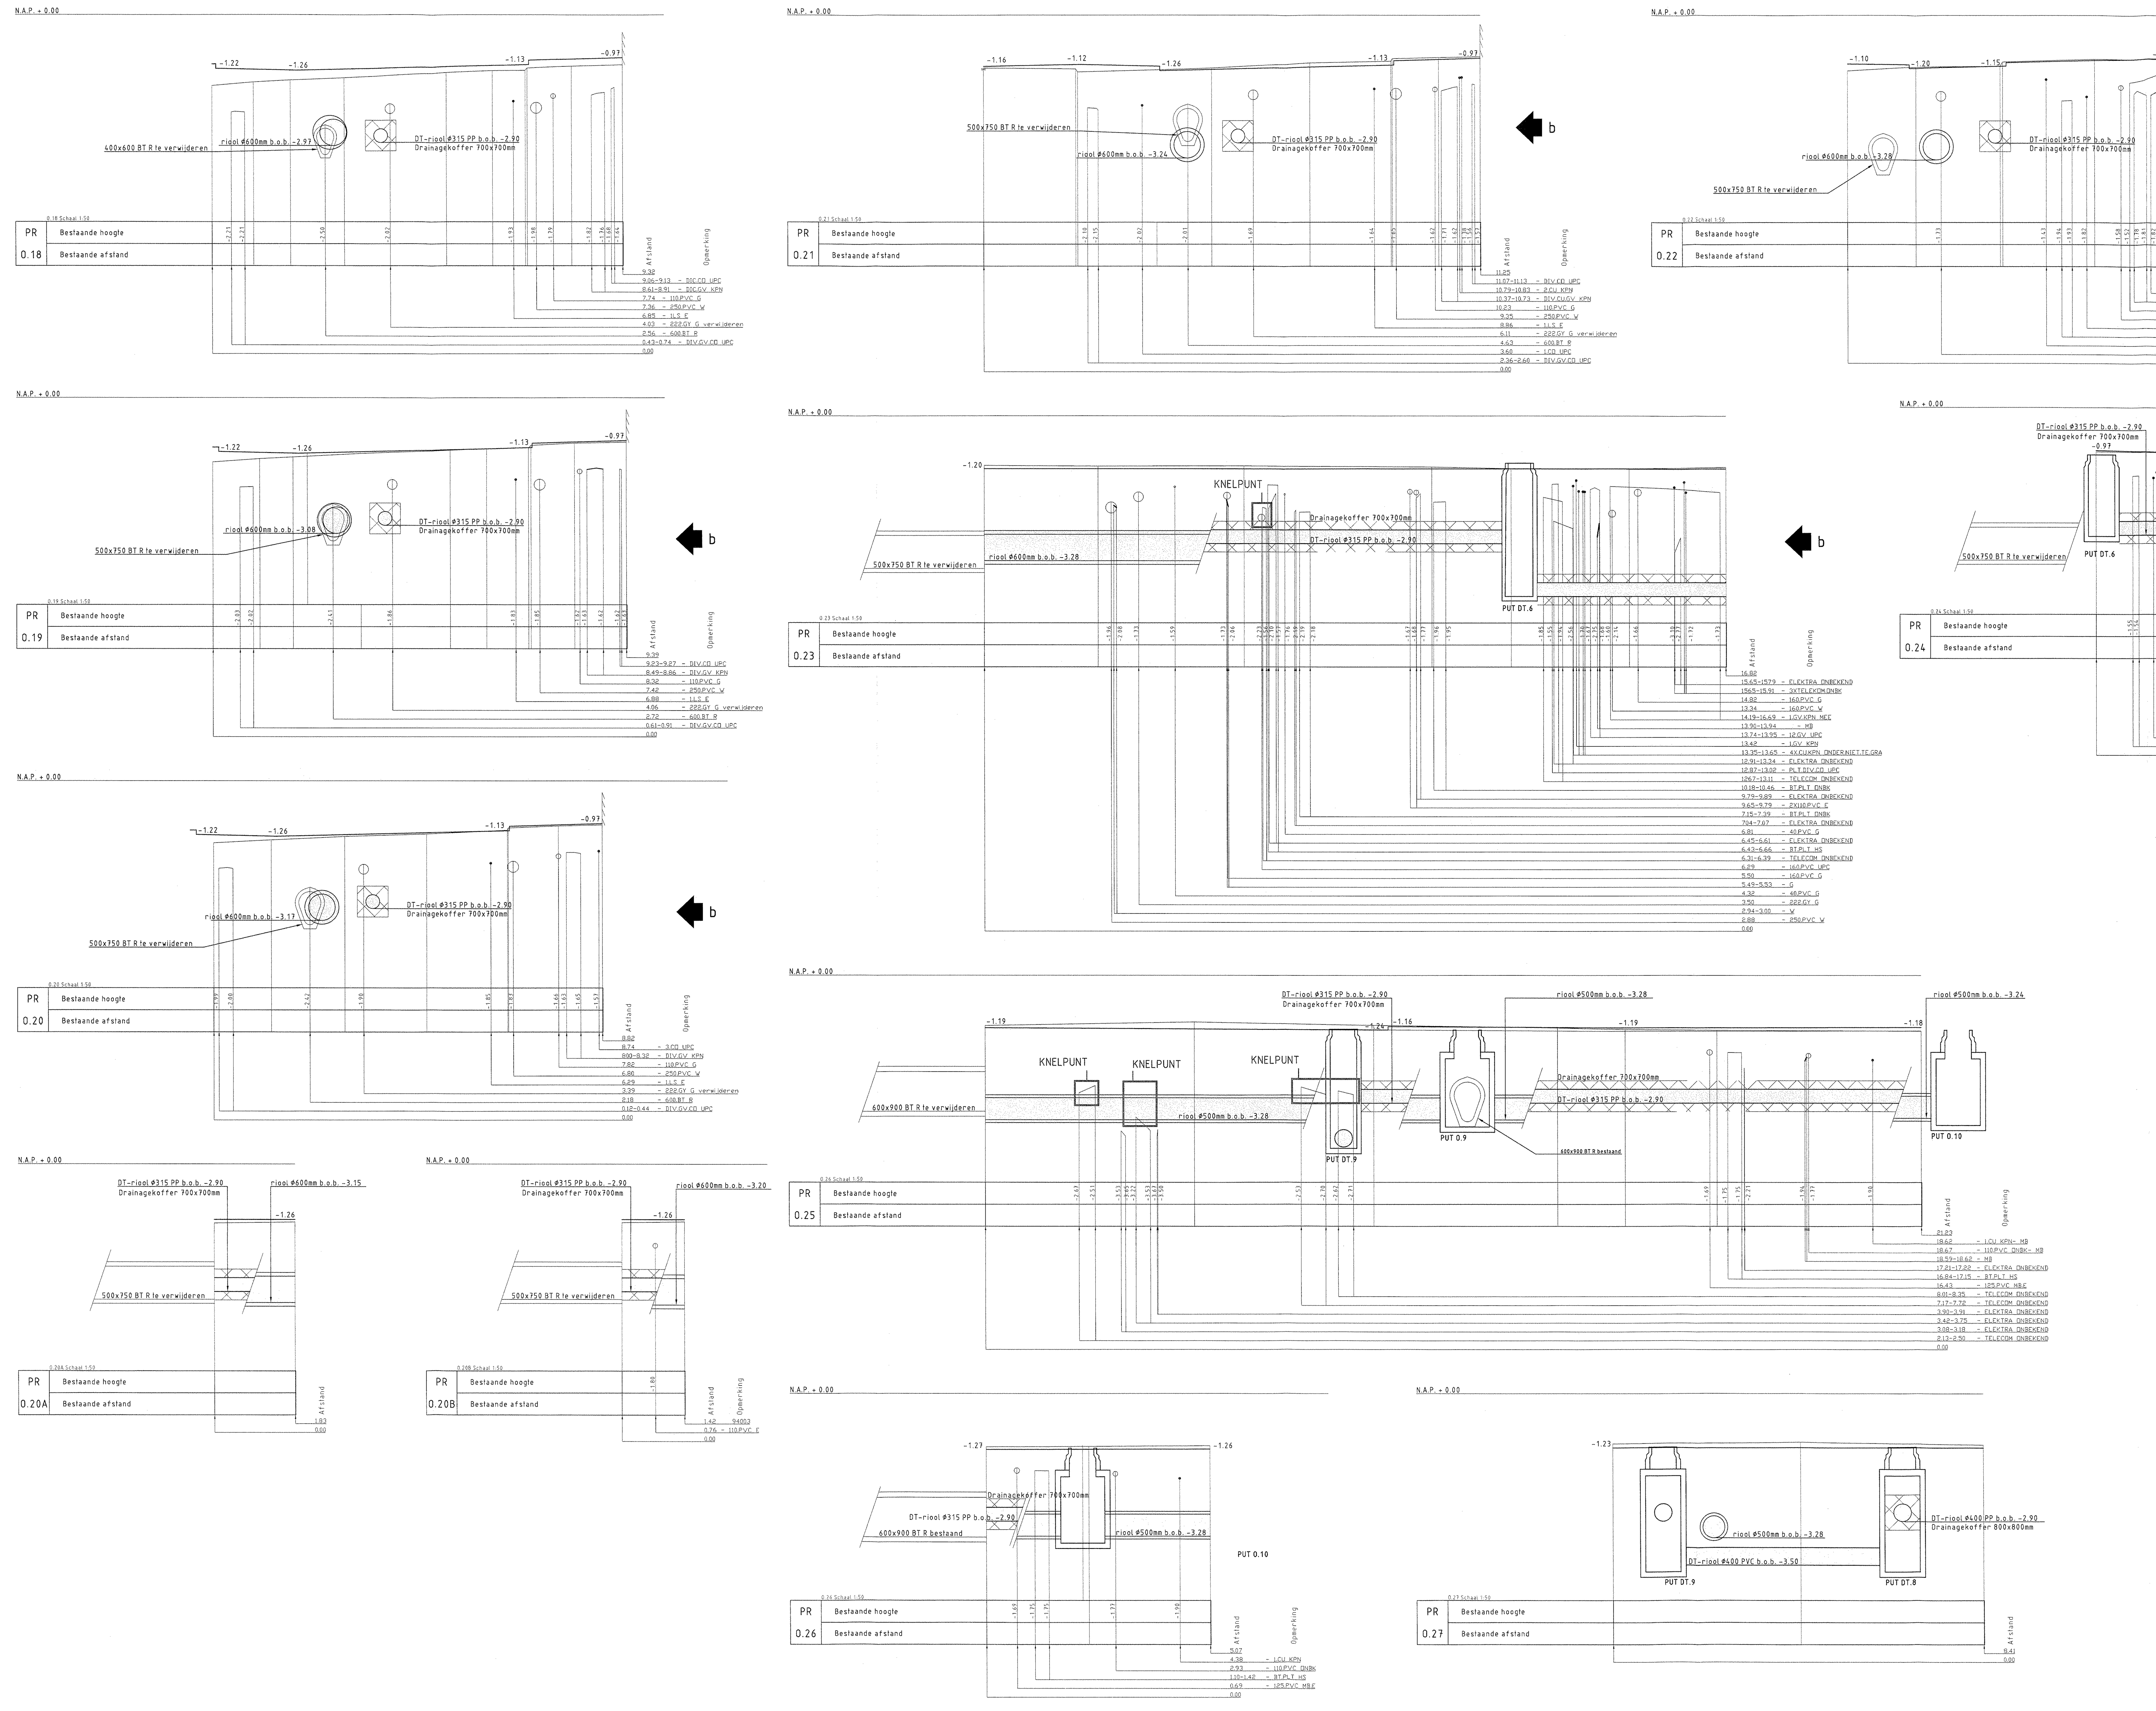


WOONGEBIED
HAVEN- EN INDUSTRIEGEBIED

## VERSIE

| Versie | Omschrijving | Tekenaar | Datum |
|---|---|---|---|
| f | | | |
| e | | | |
| d | | | |
| c | | | |
| b | | | |
| a | 2e Nota van Inlichtingen | W. Verberk | |

Bestandsnaam : 74-I-714 DORPSWEG-GRAAFPROFIELEN-2E-NOTA.DWG | Projectcode : 74 - 05 - 105 | Verwijzing :

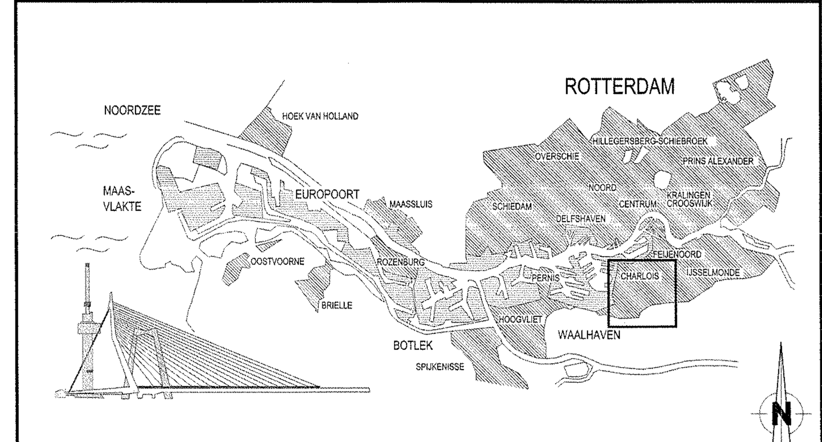Gemeente Rotterdam
Stadsontwikkeling
Projectmanagement en Engineering

Galvanistraat 15
Postbus 6633
3002 AP ROTTERDAM
Telefoon : 010 489 4788
Telefax : 010 489 5494

# CHARLOIS

## OUD CHARLOIS
## STEDELIJK FIETSPADENPLAN
DORPSWEG
GRAAFPROFIELEN
NUMMER 18 T/M 27

Behoort bij: bestek 1-034-13 | Nummer:
Geografische code : 15 - 74 - 50/71
Formaat : A0 | Blad 2 van 3 bladen
Schaal : zie tek.

Getekend: H. Meijer 09 - 07 - 2013 | Paraaf
Gecontroleerd: J. van Atten 26-8-'13 | Paraaf/Datum
Geautoriseerd: G.M. Kraal 26-8-'13 | Paraaf/Datum

Tekeningnr.: 74 - I - 714 | Wijkprojectcode – Soort – Volgnr. | Ver. a

K:\SO\R\STAD_PROJECTEN\CHARLOIS\PF74_OUD-CHARLOIS\74-05-105 STEDELIJK FIETSPADENPLAN DORPSWEG\2_VOORBEREIDING\3_PROJECTRESULTATEN\3.50_AANBESTEDINGSGEREED FASE\3.54_NVI\1-034-13\2E NOTA\TEKENINGEN