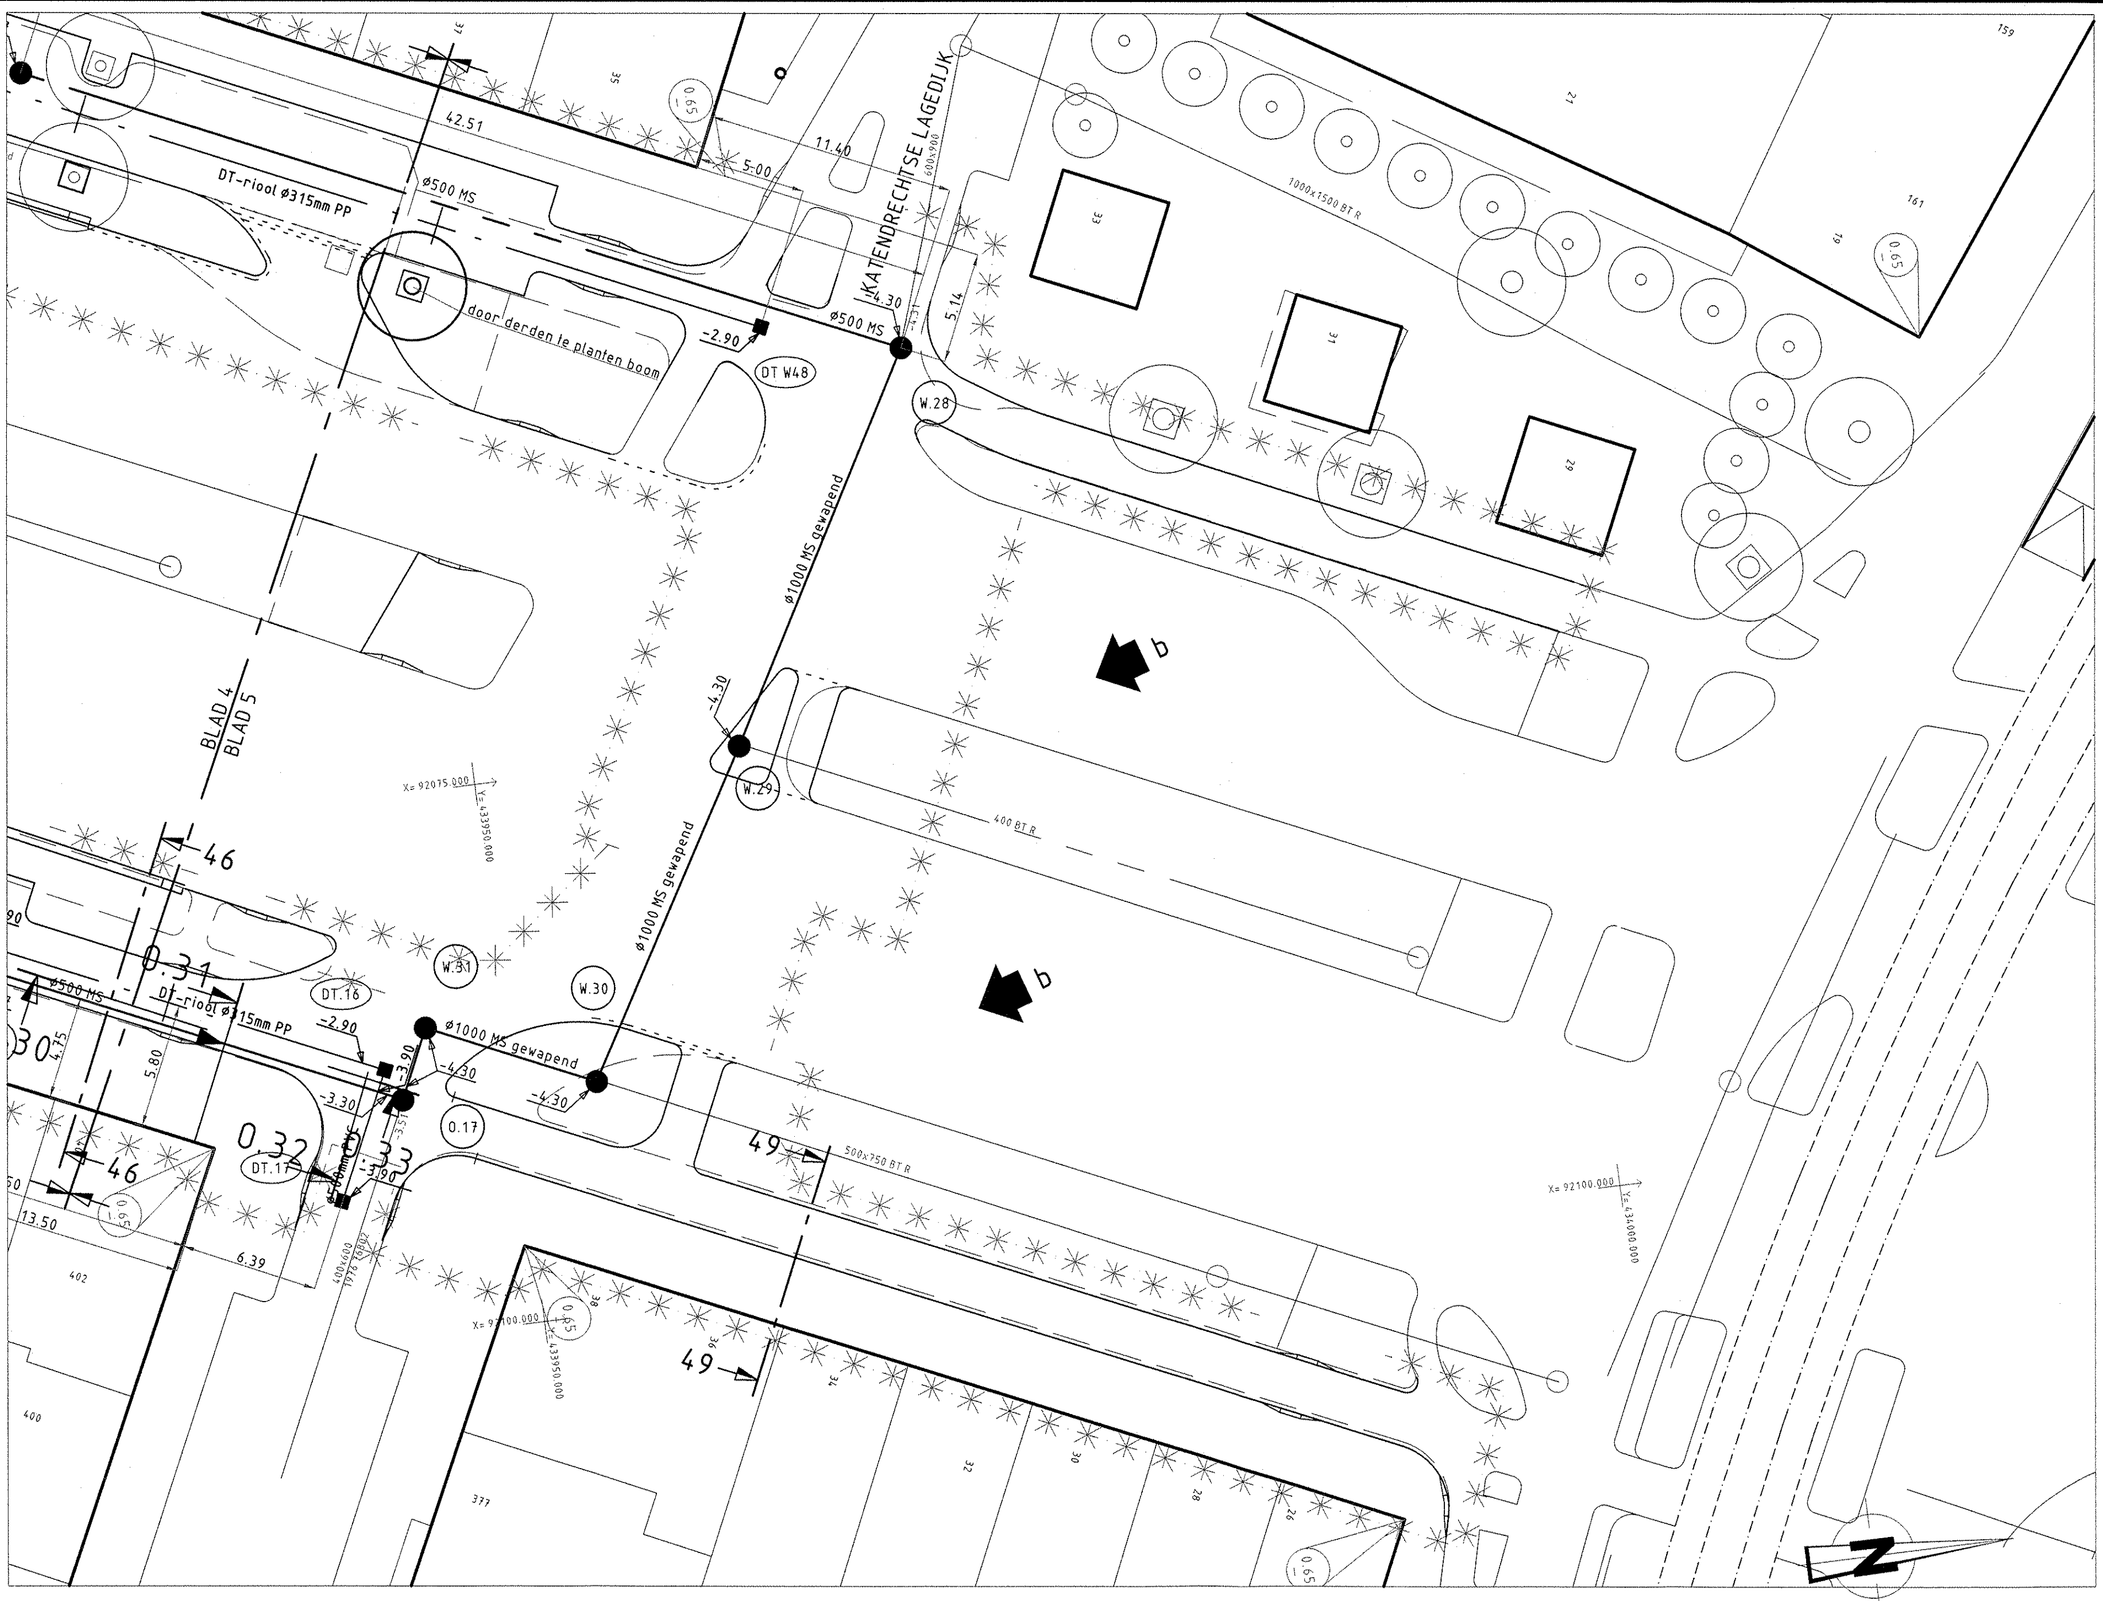

SITUATIE 5

SCHAAL 1 : 200

VERKLARING

- bestaande toestand
- best. toestand, die vervalt
- te maken toestand
- bestaand gebouw
- best. gebouw dat vervalt
- overbouwing
- nieuw gebouw (gepland)
- as, of meetlijn met meetpunt
- hekwerk/haag
- uitgiftegrens
- vastgestelde hoogte
- tijdelijke hoogte
- gemeentegrens
- werkgrens
- kredietgrens
- water
- gras
- beplanting
- bestaande boom
- toekomstige boom
- te verwijderen boom
- talud
- bestaande beschoeiing
- nieuwe beschoeiing
- bestaande waterkering
- best waterkering,die vervalt
- nieuwe waterkering
- tijdelijke waterkering
- leidingstrook
- spanmast RET/spanmast RET met ov
- paal voor signalisatielichtmast
- verkeersbord bestaand/nieuw
- geleiderail
- keerwand/damwand
- peilbuis
- bouwrijp te maken terrein

- bestaande maaiveldhoogte
- te maken maaiveldhoogte
- bestaande bandhoogte
- te maken bandhoogte
- materiaalgrens
- tegels 50 mm (standaard)
- tegels 80 mm (standaard)
- tegels 400 x 600 mm
- betonstraatstenen (80/90 mm) (standaard, keperverband)
- betonstraatstenen 120 mm (standaard, keperverband)
- klinkerbestrating
- holen
- asfalt verharding
- te maken asfaltverharding
- te frezen asfaltverharding
- betonverharding
- steenmengsel verharding
- helling verharding
- inlitband
- invalidenoprit met verlaagde band
- invalidenoprit met perronbanden
- boomkrans bestaand/nieuw
- bestaande bank
- te plaatsen bank
- trottoirpaal (type MA66 of 66A)
- trott paal (afneembaar type 66E)
- papierbak
- parkeermeterpaal
- verkeerszuil
- billboard/reclamebord
- TPG/brievenbus

- containerbox/bovengrondse glas-, papier-, kledingbak
- ondergrondse vuilcontainer
- telefooncel
- bestaand riool met op te hogen put en berrie
- bestaand riool met put en berrie
- trottoirkolk bestaand/nieuw
- straatkolk bestaand/nieuw
- ophoging/aanvulling
- ontgraving/afgraving

TB trottoirband
LC leiconband
OB opsluitband
GB gazonband
F gefundeerd
O oppervlak behandeling
v vlak gras
r ruw gras

indien geen standaard kleur/verband:
R rood
G grijs
W wit
Z zwart
Rb rubber
Bg Beiers Graniet
Hv halfsteens verband
Ev ellebeog verband

stoen formaten:
50 WF => waalformaat
70 DF => dikformaat
100 KF => kelformaat

van toepassing zijn:
"Standaard wegenbouwdetails"
Gemeentewerken Rotterdam

SITUATIE

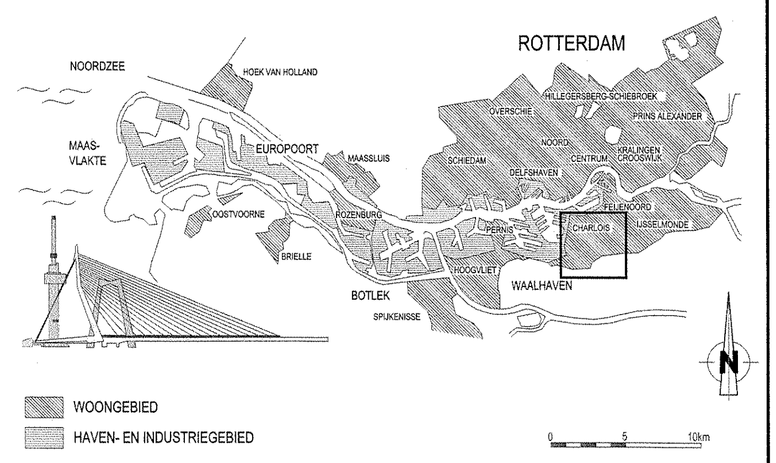

VERSIE

f			
e			
d			
c			
b	2e Nota van Inlichtingen	W. Verberk	
a	Bestektekening	W. Verberk	09-07-2013
Versie	Omschrijving	Tekenaar	Datum

Bestandsnaam : 74-R-W-DORPSWEG-OOST-2E-NOTA.DWG | Projectcode : 74 - 09 - 105 | Verwijzing : N.V.T.

Gemeente Rotterdam
Gemeentewerken
Ingenieursbureau

Galvanistraat 15
Postbus 6633
3002 AP ROTTERDAM
Telefoon : 010 489 4788
Telefax : 010 489 5494

CHARLOIS

OUD CHARLOIS
STEDELIJK FIETSPADENPLAN
DORPSWEG
RIOOL NIEUWE SITUATIE
KATENDRECHTSE LAGEDIJK - WOLPHAERTSBOCHT

Behoort bij : bestek | Nummer : 1-034-13
Geografische code : 15 - 74 - 50/71
Formaat : 715x594 | Blad - van
Schaal : 1 : 200 | - bladen

Getekend :	Gecontroleerd :	Goedgekeurd :	Tekeningnr. :
W. Verberk	J. van Atten 16-8-'13	G.M. Kraal 16-8-'13	74 - R - 758 b
16 - 11 - 2011 Paraaf	Paraaf/Datum	Paraaf/Datum	Wijk/projectcode — Soort — Volgnr. Ver.

K:\SO\IR\STAD_PROJECTEN\CHARLOIS\P74_OUD-CHARLOIS\74-09-105 STEDELIJK FIETSPADENPLAN DORPSWEG\2_VOORBEREIDING\3_PROJECTRESULTATEN\3.50_AANBESTEDINGSGEREED FASE\3.54_NVI\I-034-13\2E NOTA\TEKENINGEN