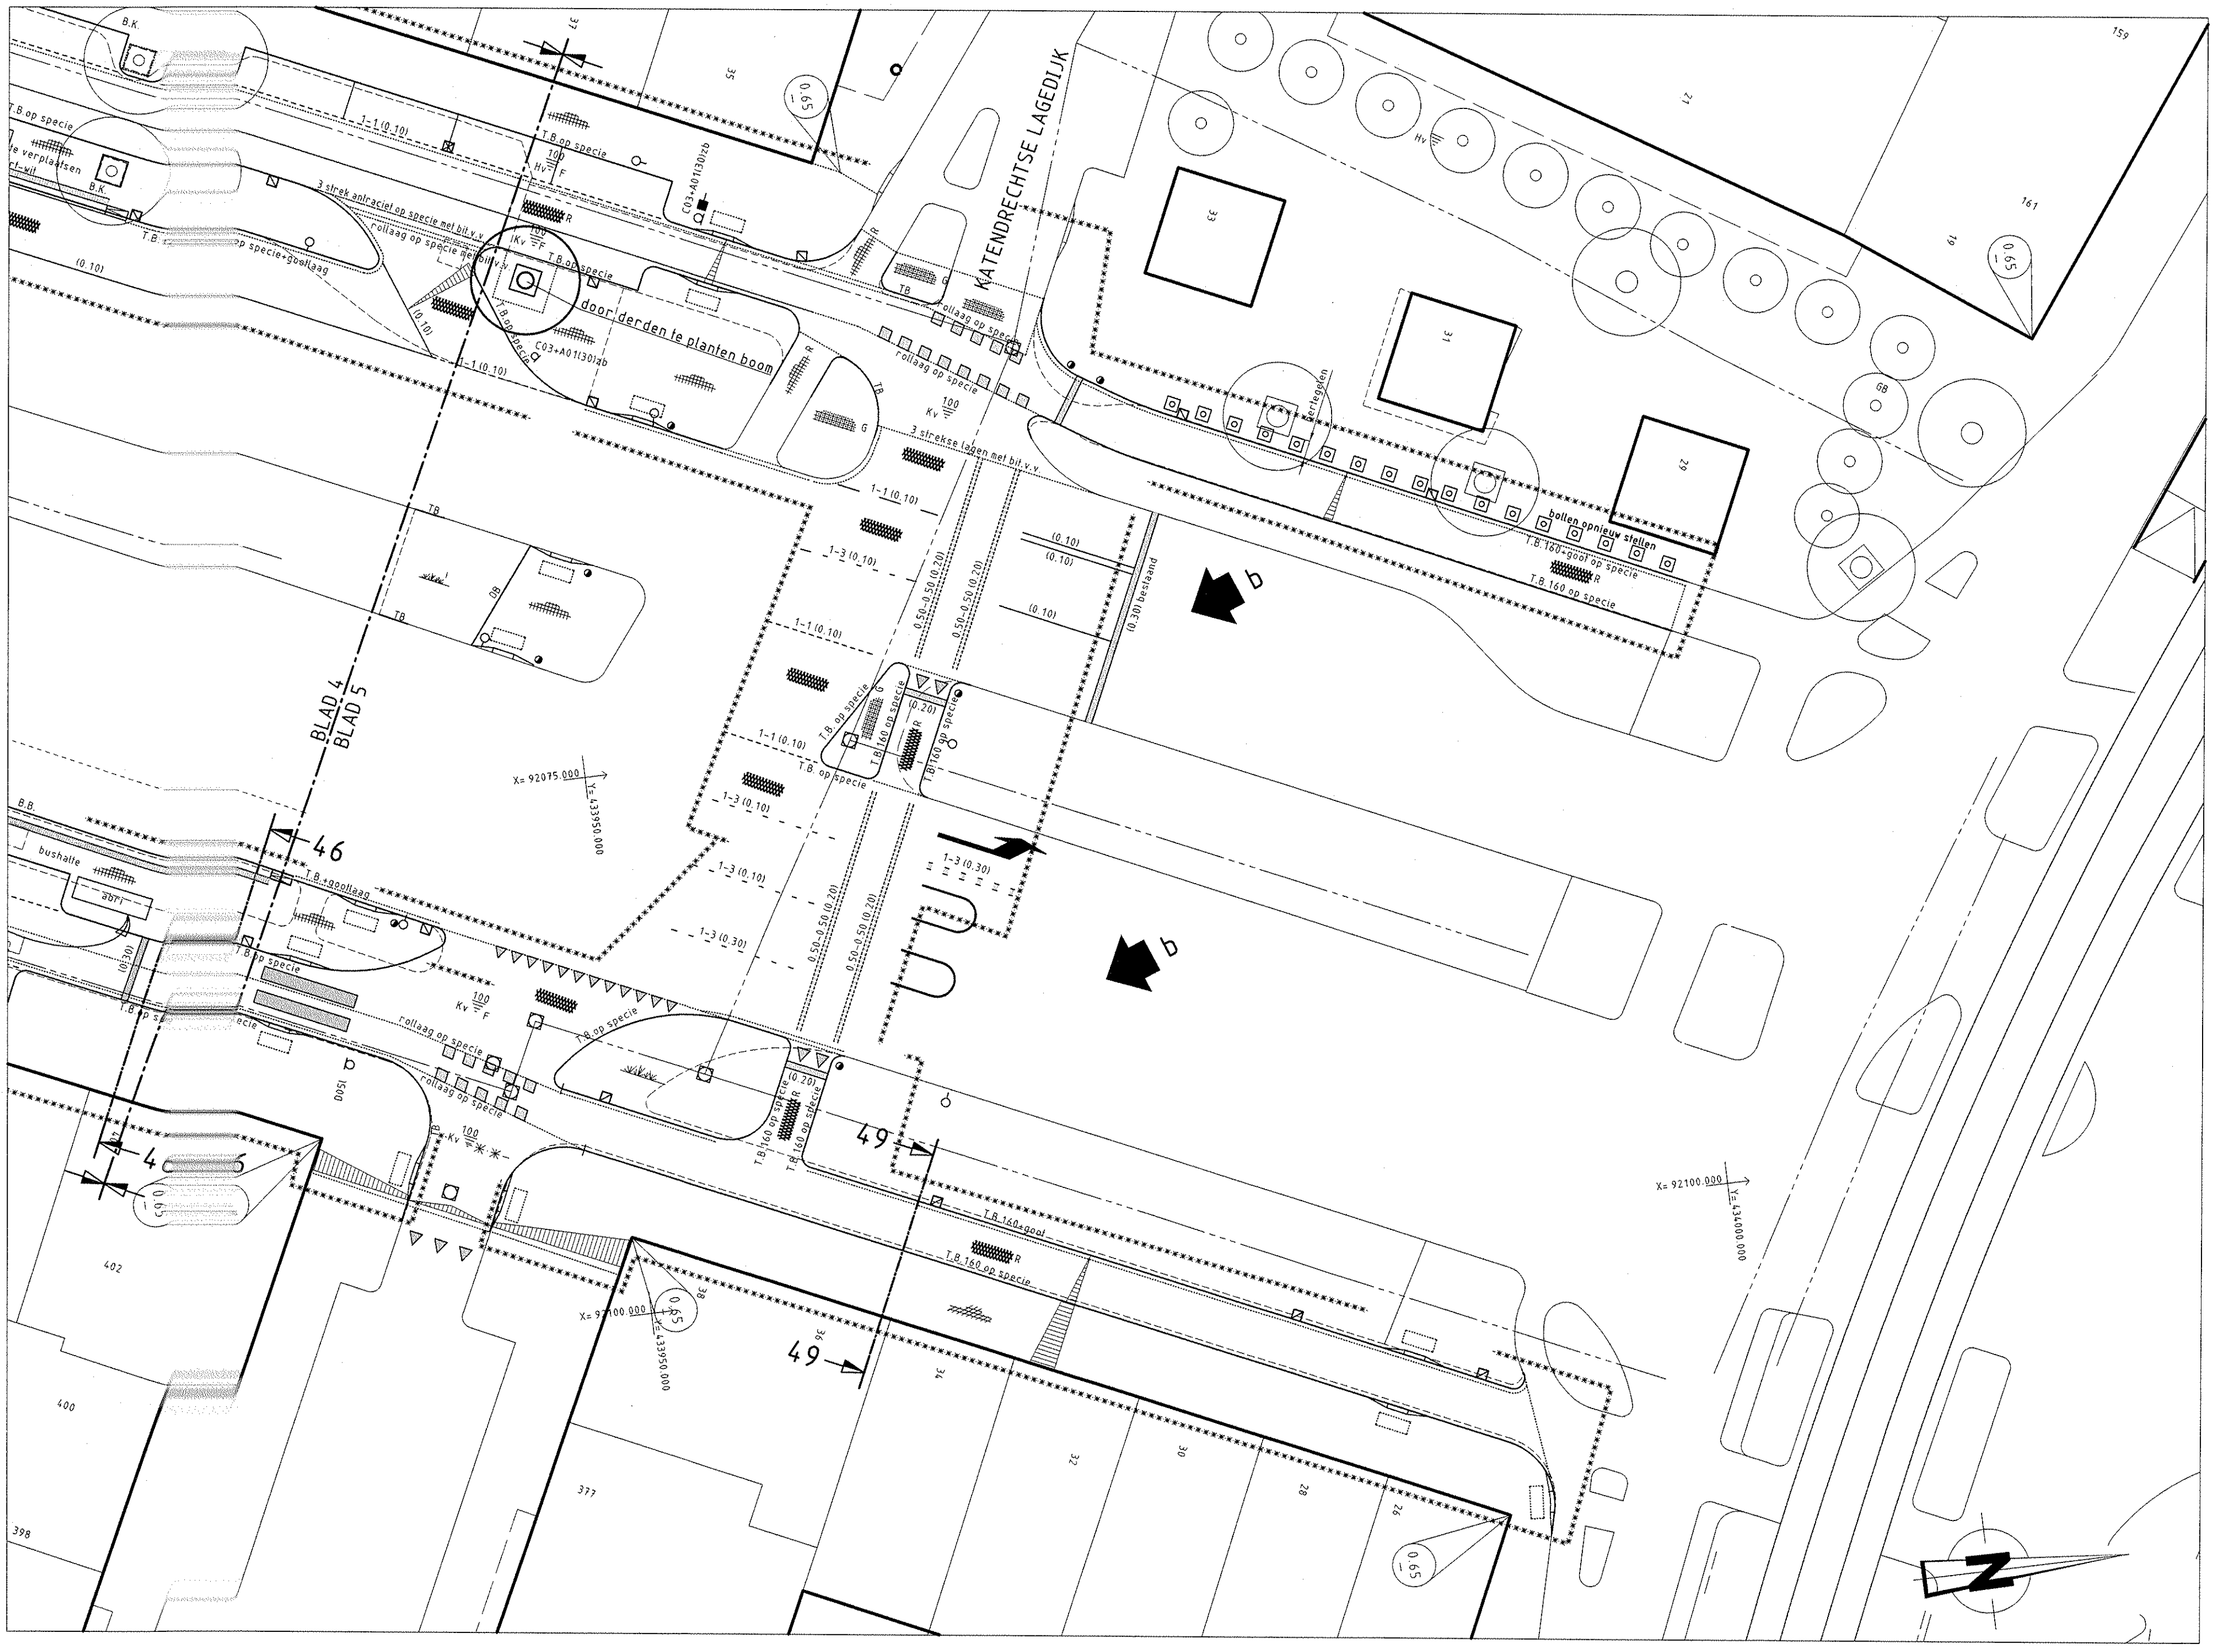

SITUATIE 5

SCHAAL 1 : 200

VERKLARING

- bestaande toestand
- best. toestand, die vervalt
- te maken toestand
- bestaand gebouw
- best. gebouw dat vervalt
- overbouwing
- nieuw gebouw (gepland)
- as, of meetlijn met meetpunt
- hekwerk/haag
- uitgiftegrens
- vastgestelde hoogte
- tijdelijke hoogte
- gemeentegrens
- werkgrens
- kredietgrens
- water
- gras
- beplanting
- bestaande boom
- toekomstige boom
- te verwijderen boom
- talud
- bestaande beschoeiing
- nieuwe beschoeiing
- bestaande waterkering
- best waterkering,die vervalt
- nieuwe waterkering
- tijdelijke waterkering
- leidingstrook
- spanmast RET/spanmast RET met ov
- paal voor signalisatie/lichtmast
- verkeersbord bestaand/nieuw
- geleiderail
- keerwand/damwand
- peilbuis
- bouwrijp te maken terrein

- bestaande maaivelchoogte
- te maken maaivelchoogte
- bestaande bandhoogte
- te maken bandhoogte
- materiaalgrens
- tegels 45 mm (standaard)
- tegels 80 mm (standaard)
- tegels 400 x 600 mm
- betonstraatstenen (60/80 mm) (standaard, keperverband)
- betonstraatstenen 120 mm (standaard, keperverband)
- klinkerbestrating
- kolen
- asfalt verharding
- te maken asfaltverharding
- te frezen asfaltverharding
- betonverharding
- steenmengsel verharding
- helling verharding
- inlitband
- invalidenoprit met verlaagde band
- invalidenoprit met perronbanden
- boomkrans bestaand/nieuw
- bestaande bank
- te plaatsen bank
- trottoirpaal (type MA66 of 66A)
- trott.paal (afneembaar type 66E)
- papierbak
- parkeermeterpaal
- verkeerszuil
- billboard/reclamebord
- TPG/brievenbus

- C G containerbox/bovengrondse glas-, papier-, kledingbak
- ondergrondse vuilcontainer
- TC telefooncel
- bestaand riool met op te hogen put en berrie
- bestaand riool met put en berrie
- trottoirkolk bestaand/nieuw
- straatkolk bestaand/nieuw
- ophoging/aanvulling
- ontgraving/afgraving

- TB trottoirband
- H.B. haagse band
- OB opsluitband
- GB gazonband
- F gefundeerd
- O oppervlak behandeling
- V vlak gras
- r ruw gras

Indien geen standaard kleurverband:

- R rood
- G grijs
- W wit
- Z zwart
- Rb rubber
- Bg Belers Graniet
- Hv halfsteens verband
- Ev elleboog verband

steen formaten:

- 50 WF => waalformaat
- 70 DF => dikformaat
- 100 KF => keiformaat

van toepassing zijn:
"Standaard wegenbouwdetails"
Gemeentewerken Rotterdam

SITUATIE

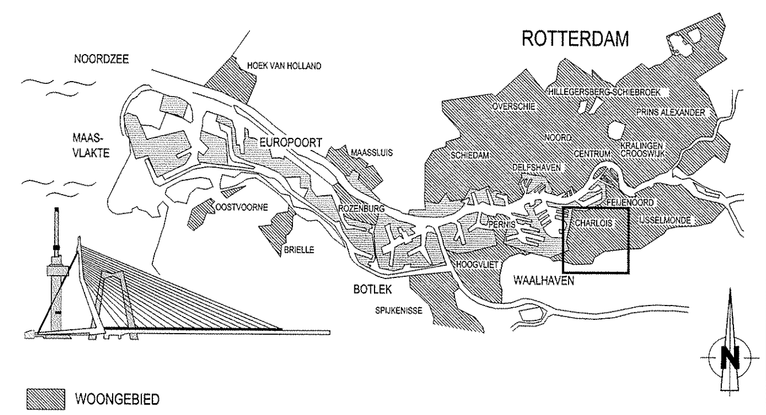

VERSIE

f			
e			
d			
c	2e Nota van Inlichtingen	W. Verberk	
b	1e Nota van Inlichtingen	W. Verberk	18-07-2013
a	Bestektekening	W. Verberk	09-07-2013
Versie	Omschrijving	Tekenaar	Datum

Bestandsnaam : 74-R-W-DORPSWEG-OOST-2E-NOTA.DWG | Projectcode : 74 - 09 - 105 | Verwijzing : N.V.T.

Gemeente Rotterdam
Gemeentewerken
Ingenieursbureau

Galvanistraat 15
Postbus 6633
3002 AP ROTTERDAM
Telefoon : 010 489 4788
Telefax : 010 489 5494

CHARLOIS

OUD CHARLOIS
STEDELIJK FIETSPADENPLAN
DORPSWEG
WEGENBOUW NIEUWE SITUATIE
KATENDRECHTSE LAGEDIJK - WOLPHAERTSBOCHT

Behoort bij : bestek | Nummer : 1-034-13
Geografische code : 15 - 74 - 50/71
Formaat : 720x594 | Blad - van
Schaal : 1 : 200 | - bladen

Getekend :	Gecontroleerd :	Geautoriseerd :	Tekeningnr. :
W. Verberk	J. van Atten	G.M. Kraal	74 - W - 694 c
16 - 11 - 2011 Paraaf	26-8-'13 Paraaf/Datum	26-8-'13 Paraaf/Datum	Wijkprojectcode — Soort — Volgnr. Ver.

K:\SO\IRSTAD_PROJECTEN\CHARLOIS\P74_OUD-CHARLOIS\74-09-105 STEDELIJK FIETSPADENPLAN DORPSWEG\2_VOORBEREIDING\3_PROJECTRESULTATEN\3.50_AANBESTEDINGSGEREED FASE\3.54_NVt\1-034-13\2E NOTATIETEKENINGEN