


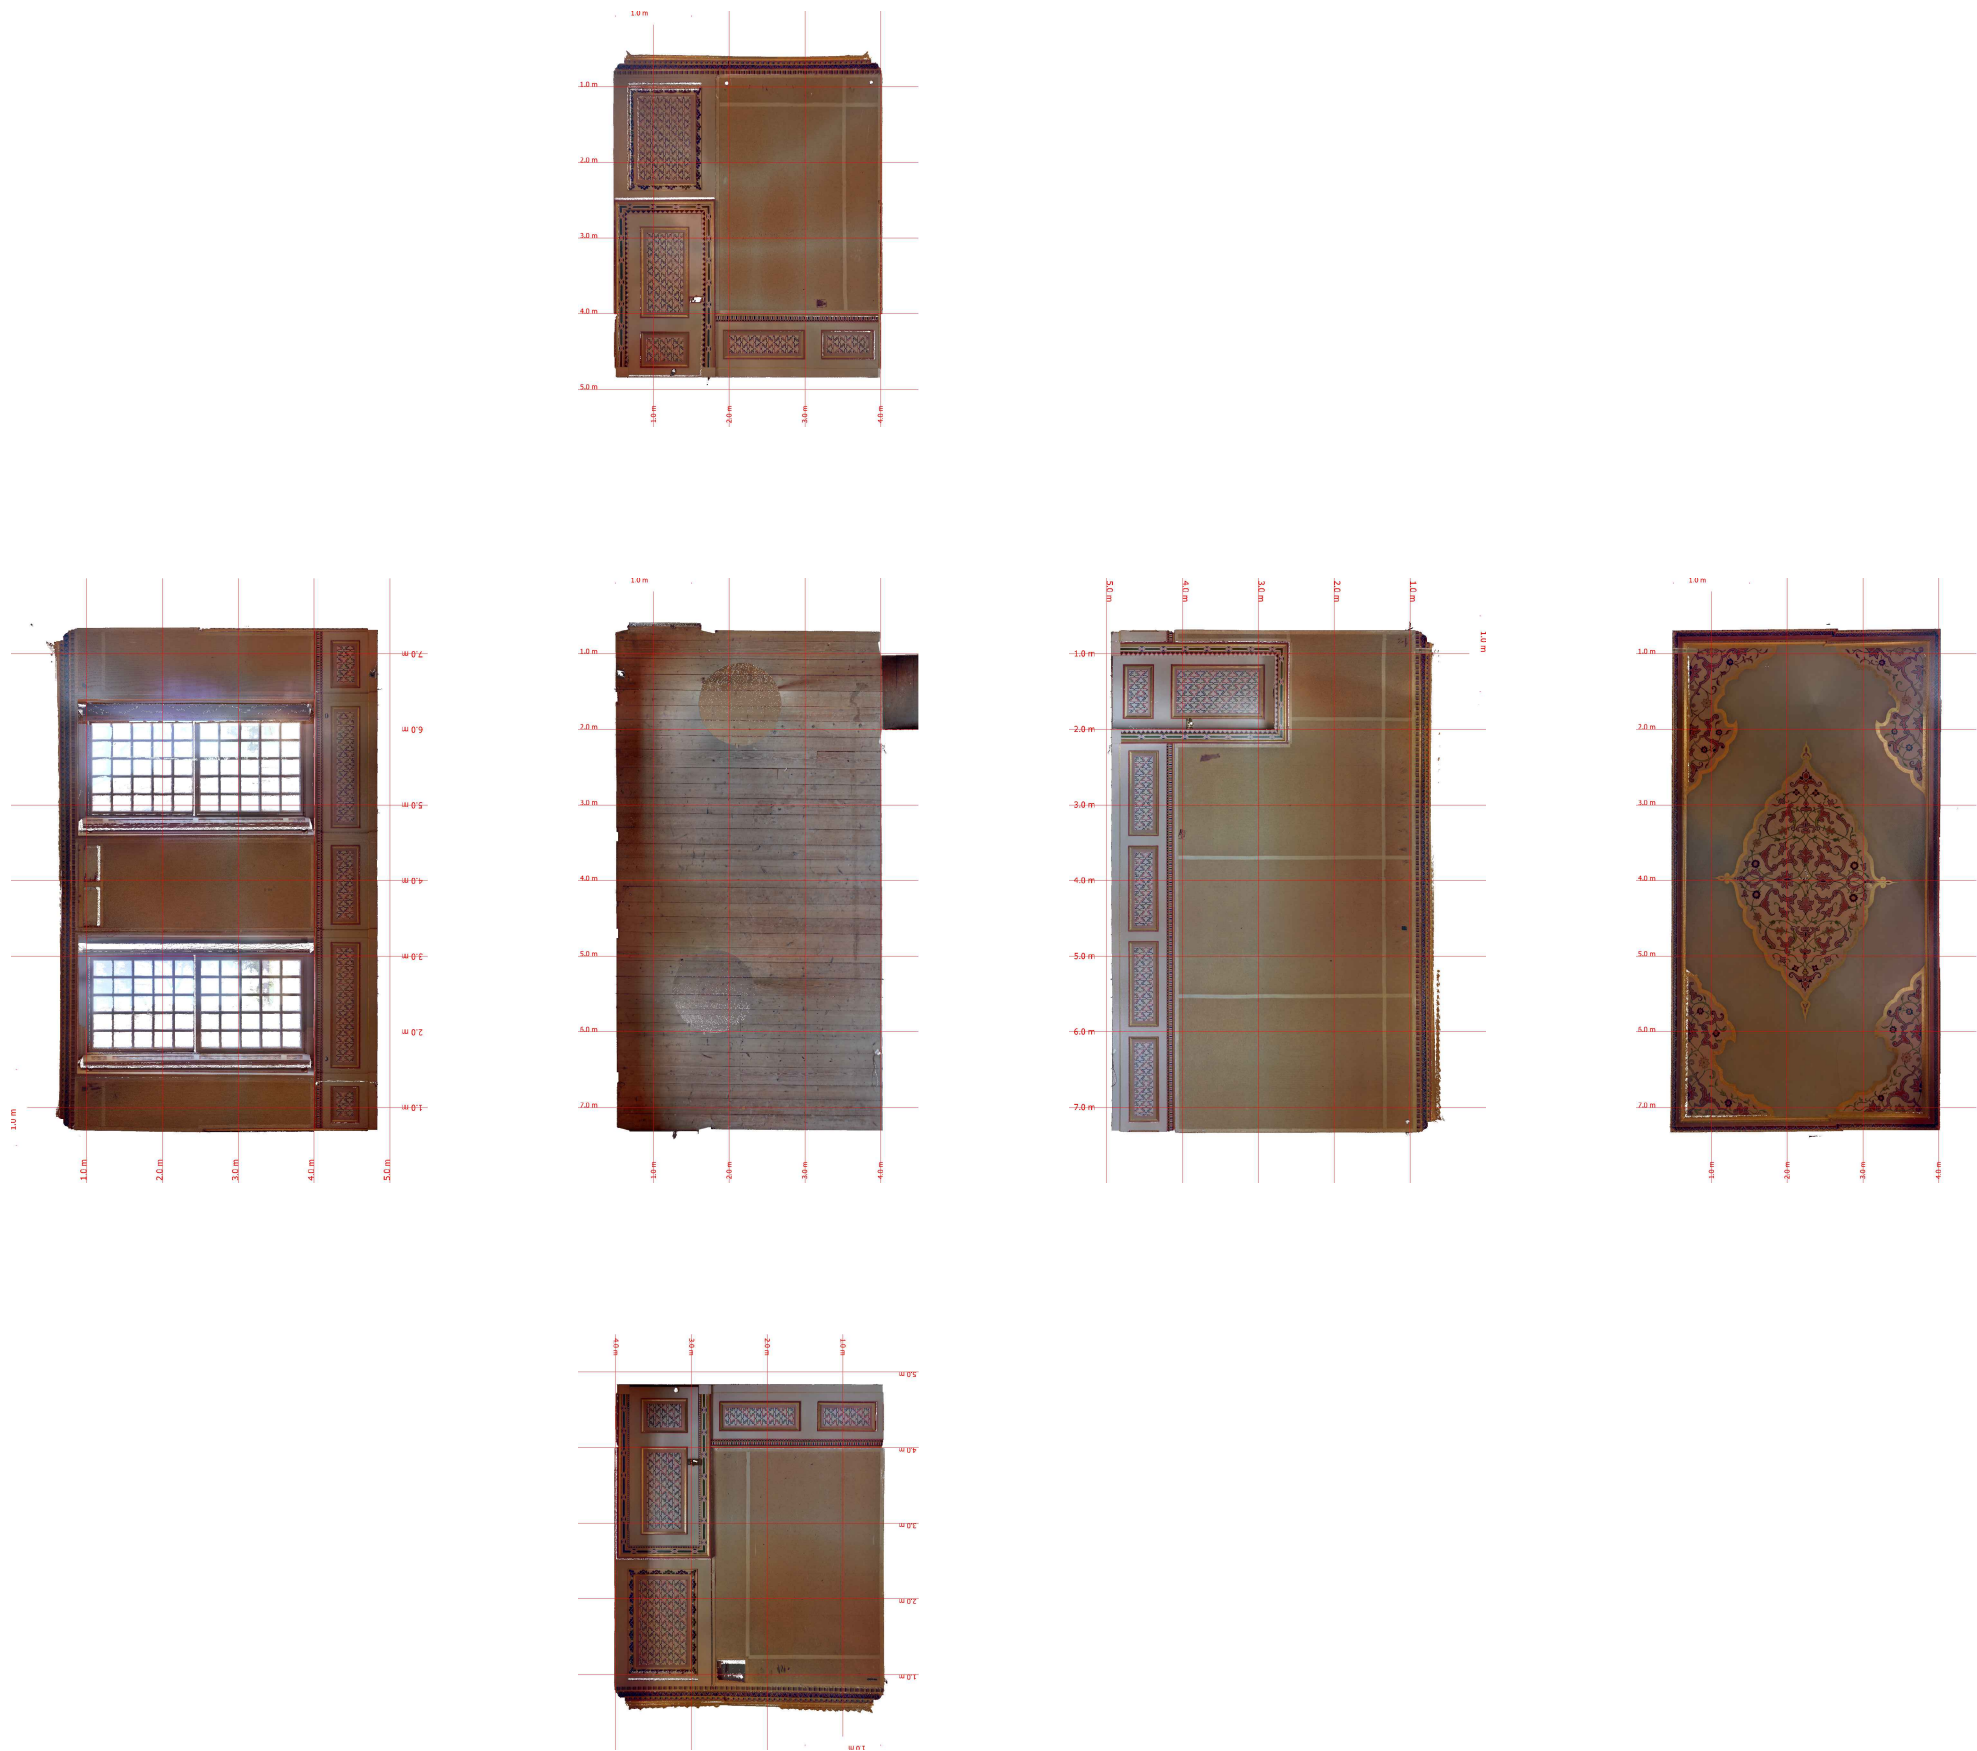

Veemarktkade 8
5222 AE 's-Hertogenboesch
tel. 073-6135729

info@pelser-hartman.nl
www.meet-tekenwerk.nl
www.ph-bouwadvies.nl

Opdrachtgever	Koninklijke Woudenberg Dhr. van der Jagt	Datum: 15-06-2018 Schaal: 1:100 Formaat: A2
Project	Paleis het Loo	
Tekening	Ortho foto's ruimte 0-221	Projectnummer 6218
Projectleider	S. van den Berg	Tekeningnummer 6218-BT-0-221