N.A.P. + 0.00

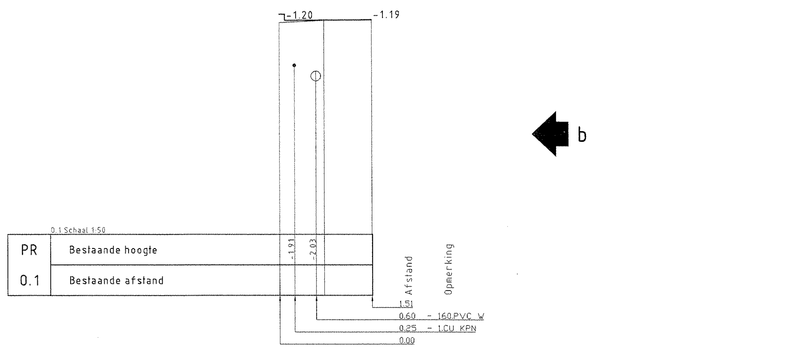

0.1 Schaal 1:50

PR	Bestaande hoogte	1.93	2.93	
0.1	Bestaande afstand			

Afstand	Opmerking
1.20	
0.69	- 160.PVC_W
0.25	- 1.CU_KPN
0.00	

N.A.P. + 0.00

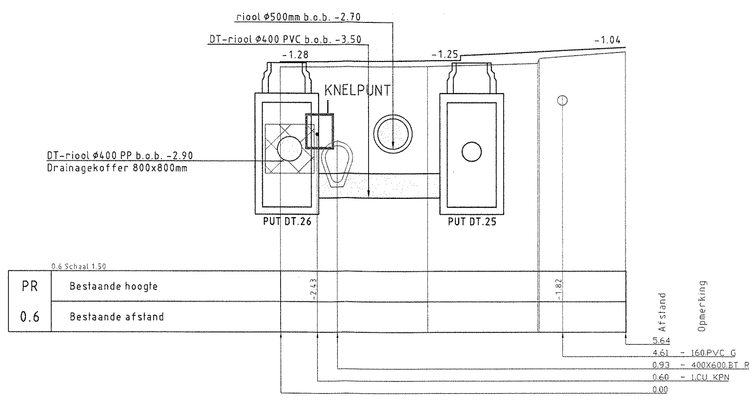

0.6 Schaal 1:50

PR	Bestaande hoogte	2.43	3.82	
0.6	Bestaande afstand			

Afstand	Opmerking
5.66	
4.61	- 160.PVC_G
0.93	- 400X600.BT_R
0.46	- 1.CU_KPN
0.00	

N.A.P. + 0.00

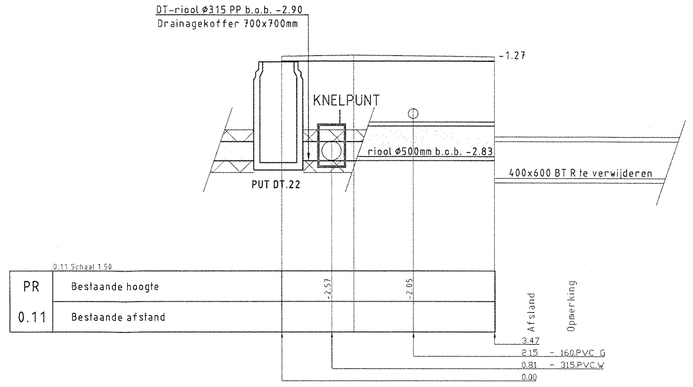

0.11 Schaal 1:50

PR	Bestaande hoogte	2.53	2.85	
0.11	Bestaande afstand			

Afstand	Opmerking
3.47	
2.15	- 160.PVC_G
0.81	- 315.PVC_W
0.00	

N.A.P. + 0.00

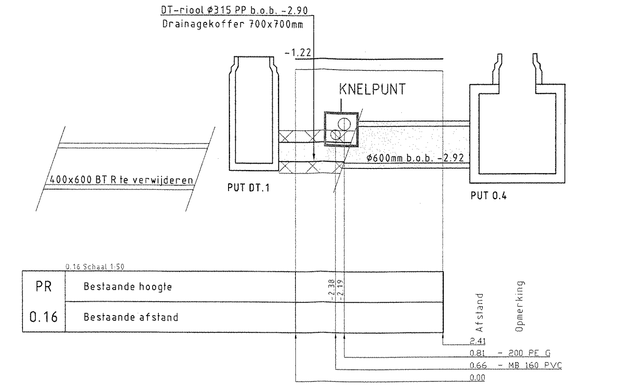

0.16 Schaal 1:50

PR	Bestaande hoogte	2.18	2.78	
0.16	Bestaande afstand			

Afstand	Opmerking
5.41	
0.81	- 200.PE_G
0.66	- M8.160.PVC
0.00	

N.A.P. + 0.00

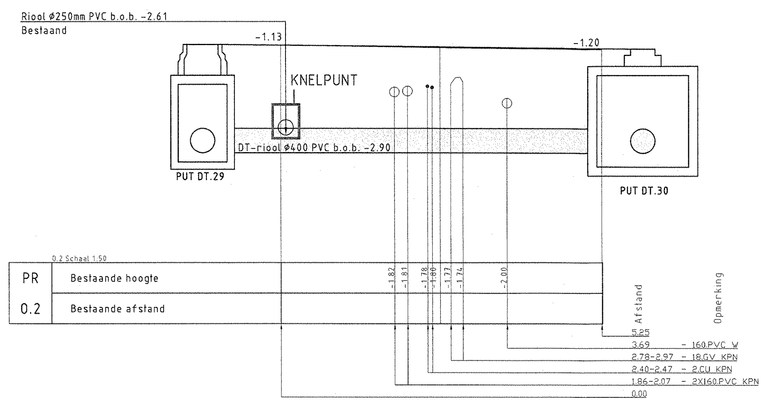

0.2 Schaal 1:50

PR	Bestaande hoogte	1.81	1.83	1.78	1.96	1.93	2.08	
0.2	Bestaande afstand							

Afstand	Opmerking
5.25	
3.69	- 160.PVC_W
2.78-2.97	- 18.GV_KPN
2.46-2.47	- 2.CU_KPN
1.84-2.07	- 2X160.PVC_KPN
0.00	

N.A.P. + 0.00

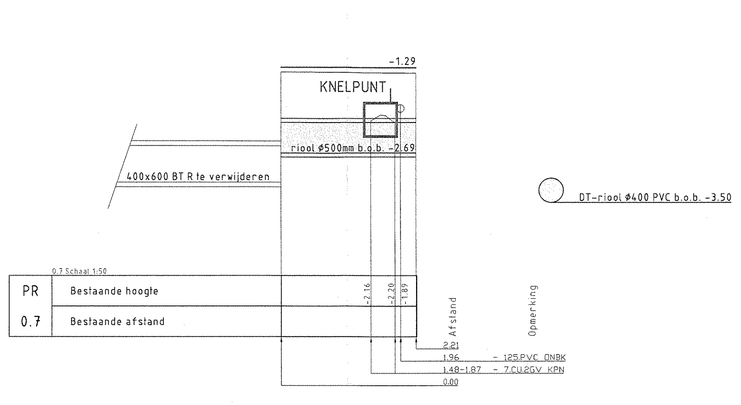

0.7 Schaal 1:50

PR	Bestaande hoogte	2.26	2.73	2.78
0.7	Bestaande afstand			

Afstand	Opmerking
2.61	
1.96	- 125.PVC_ONBK
1.48-1.87	- 7.CU.GV_KPN
0.00	

N.A.P. + 0.00

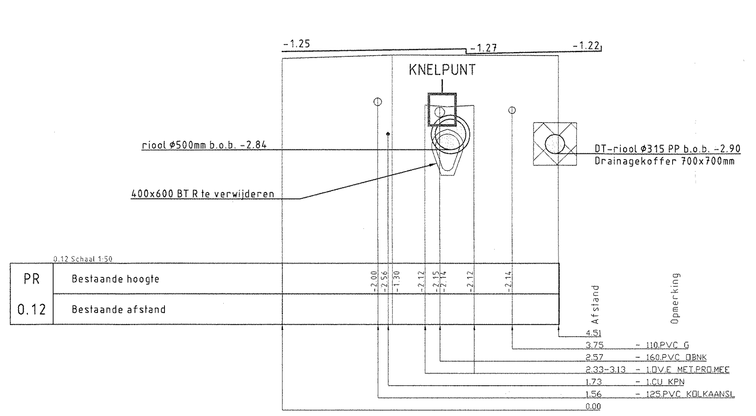

0.12 Schaal 1:50

PR	Bestaande hoogte	1.90	2.56	2.78	2.72	2.74	2.76	
0.12	Bestaande afstand							

Afstand	Opmerking
4.58	
3.73	- 110.PVC_G
2.57	- 160.PVC_ONBK
2.33-2.43	- 10.GV_MET.ROMEE
1.73	- 1.CU_KPN
1.56	- 125.PVC_KOLKAANSL
0.00	

N.A.P. + 0.00

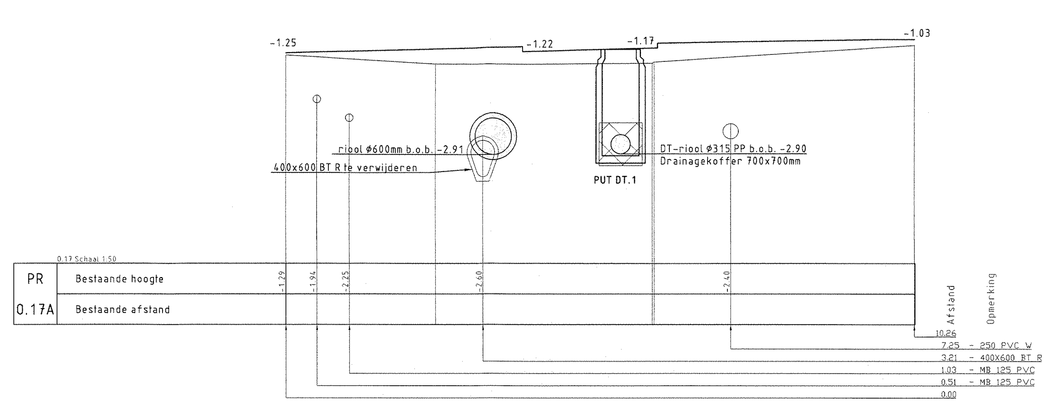

0.17 Schaal 1:50

PR	Bestaande hoogte	1.72	1.96	2.25	2.68	2.78
0.17A	Bestaande afstand					

Afstand	Opmerking
10.78	
7.25	- 250.PVC_W
7.21	- 400X600.BT_R
1.03	- M8.125.PVC
0.54	- M8.125.PVC
0.00	

N.A.P. + 0.00

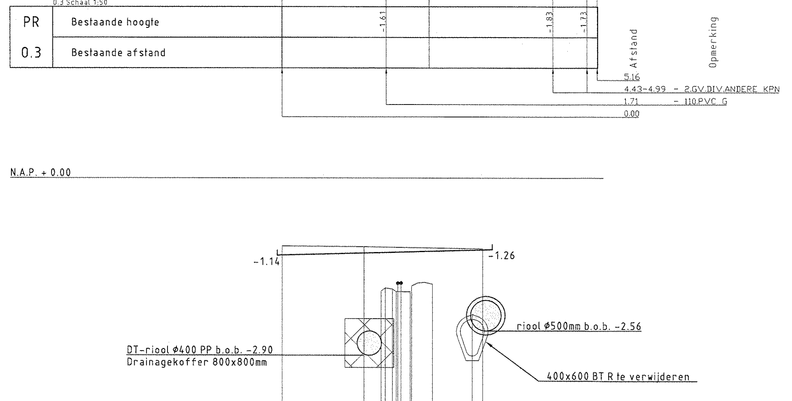

0.3 Schaal 1:50

PR	Bestaande hoogte	3.61	3.83	3.73
0.3	Bestaande afstand			

Afstand	Opmerking
5.06	
4.43-4.93	- 2.GV.REV.ANDERE_KPN
1.71	- 110.PVC_G
0.00	

N.A.P. + 0.00

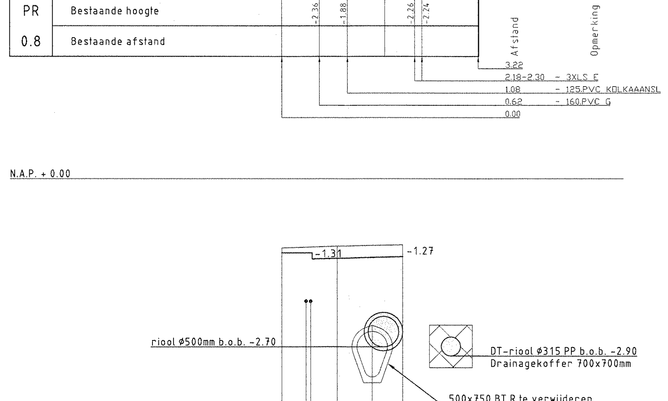

0.8 Schaal 1:50

PR	Bestaande hoogte	2.24	2.88	2.26	2.76
0.8	Bestaande afstand				

Afstand	Opmerking
3.22	
2.18-2.30	- 3X1.5 F
1.08	- 125.PVC_KOLKAANSL
0.62	- 160.PVC_G
0.00	

N.A.P. + 0.00

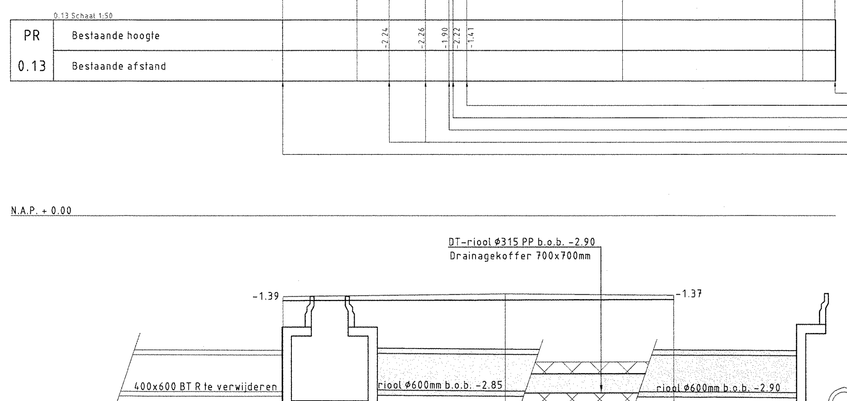

0.13 Schaal 1:50

PR	Bestaande hoogte	2.24	2.76	2.58	2.72	2.77
0.13	Bestaande afstand					

Afstand	Opmerking
9.02	
3.00	
2.78	- 110.PVC_UPC
2.71	- 125.PVC_KOLKAANSL
1.74-2.33	- M8.315.PVC.G_MCE
0.00	

N.A.P. + 0.00

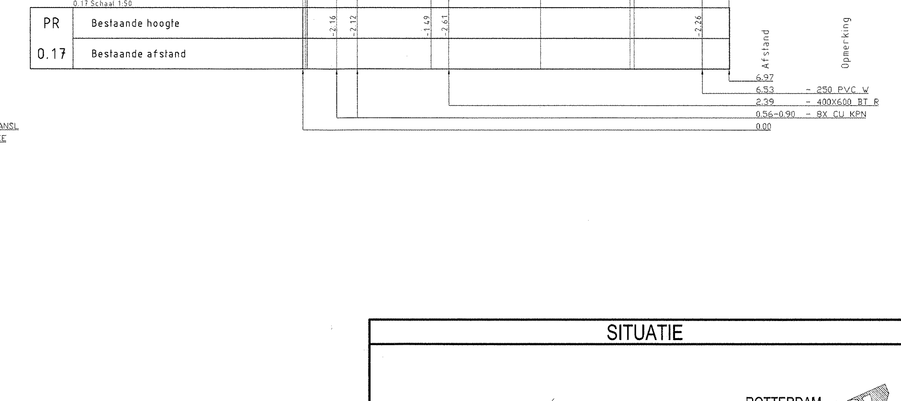

0.17 Schaal 1:50

PR	Bestaande hoogte	2.26	2.73	2.58	2.61	2.74
0.17	Bestaande afstand					

Afstand	Opmerking
6.52	
6.53	- 250.PVC_W
2.56	- 400X600.BT_R
0.56-0.90	- 9X.CU_KPN
0.00	

N.A.P. + 0.00

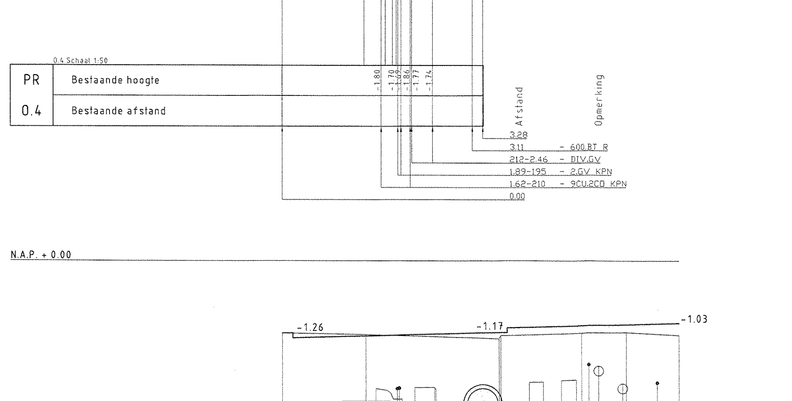

0.4 Schaal 1:50

PR	Bestaande hoogte	1.86	1.94	1.91	1.93	1.94	
0.4	Bestaande afstand						

Afstand	Opmerking
3.08	
2.11	- 600.BT_R
2.12-2.46	- 8.GV.GV
1.89-1.95	- 2.GV_KPN
1.62-2.10	- 9CU.2CO_KPN
0.00	

N.A.P. + 0.00

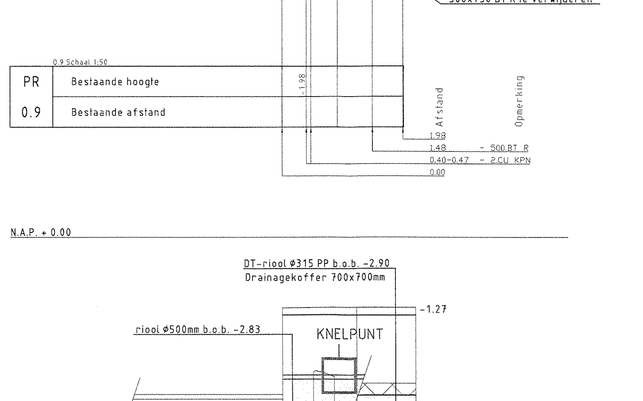

0.9 Schaal 1:50

PR	Bestaande hoogte	1.98		
0.9	Bestaande afstand			

Afstand	Opmerking
1.99	
1.48	- 500.BT_R
0.40-0.47	- 2.CU_KPN
0.00	

N.A.P. + 0.00

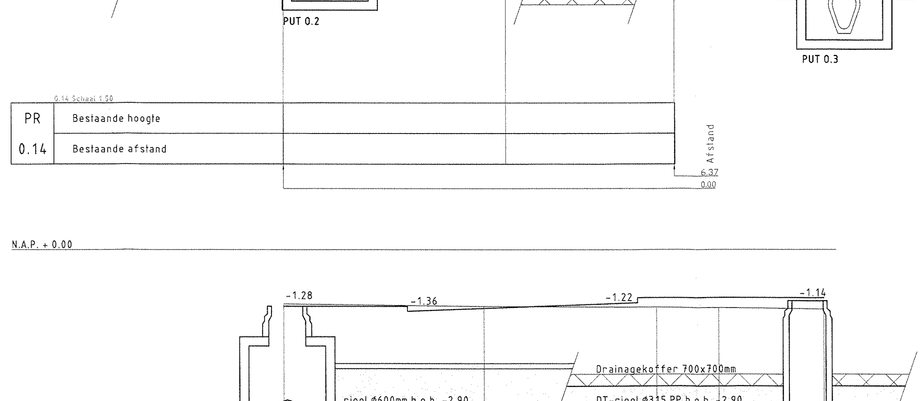

0.14 Schaal 1:50

PR	Bestaande hoogte		
0.14	Bestaande afstand		

Afstand	Opmerking
6.37	
0.00	

N.A.P. + 0.00

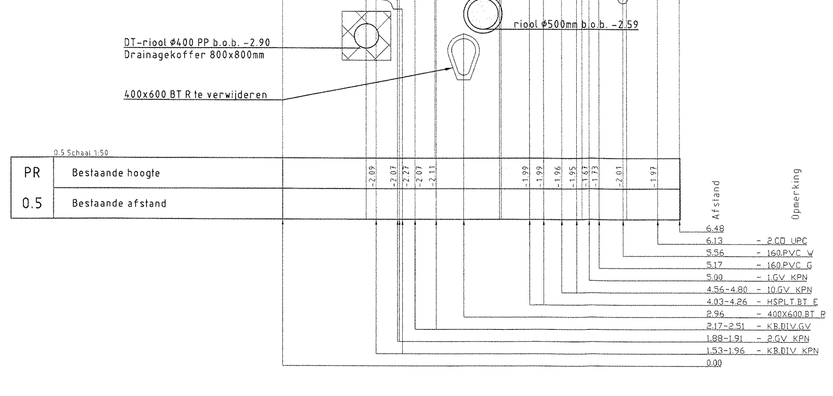

0.5 Schaal 1:50

PR	Bestaande hoogte	2.69	2.93	2.97	2.97	2.11	1.99	1.95	1.96	1.93
0.5	Bestaande afstand									

| | | | | | | | | | |