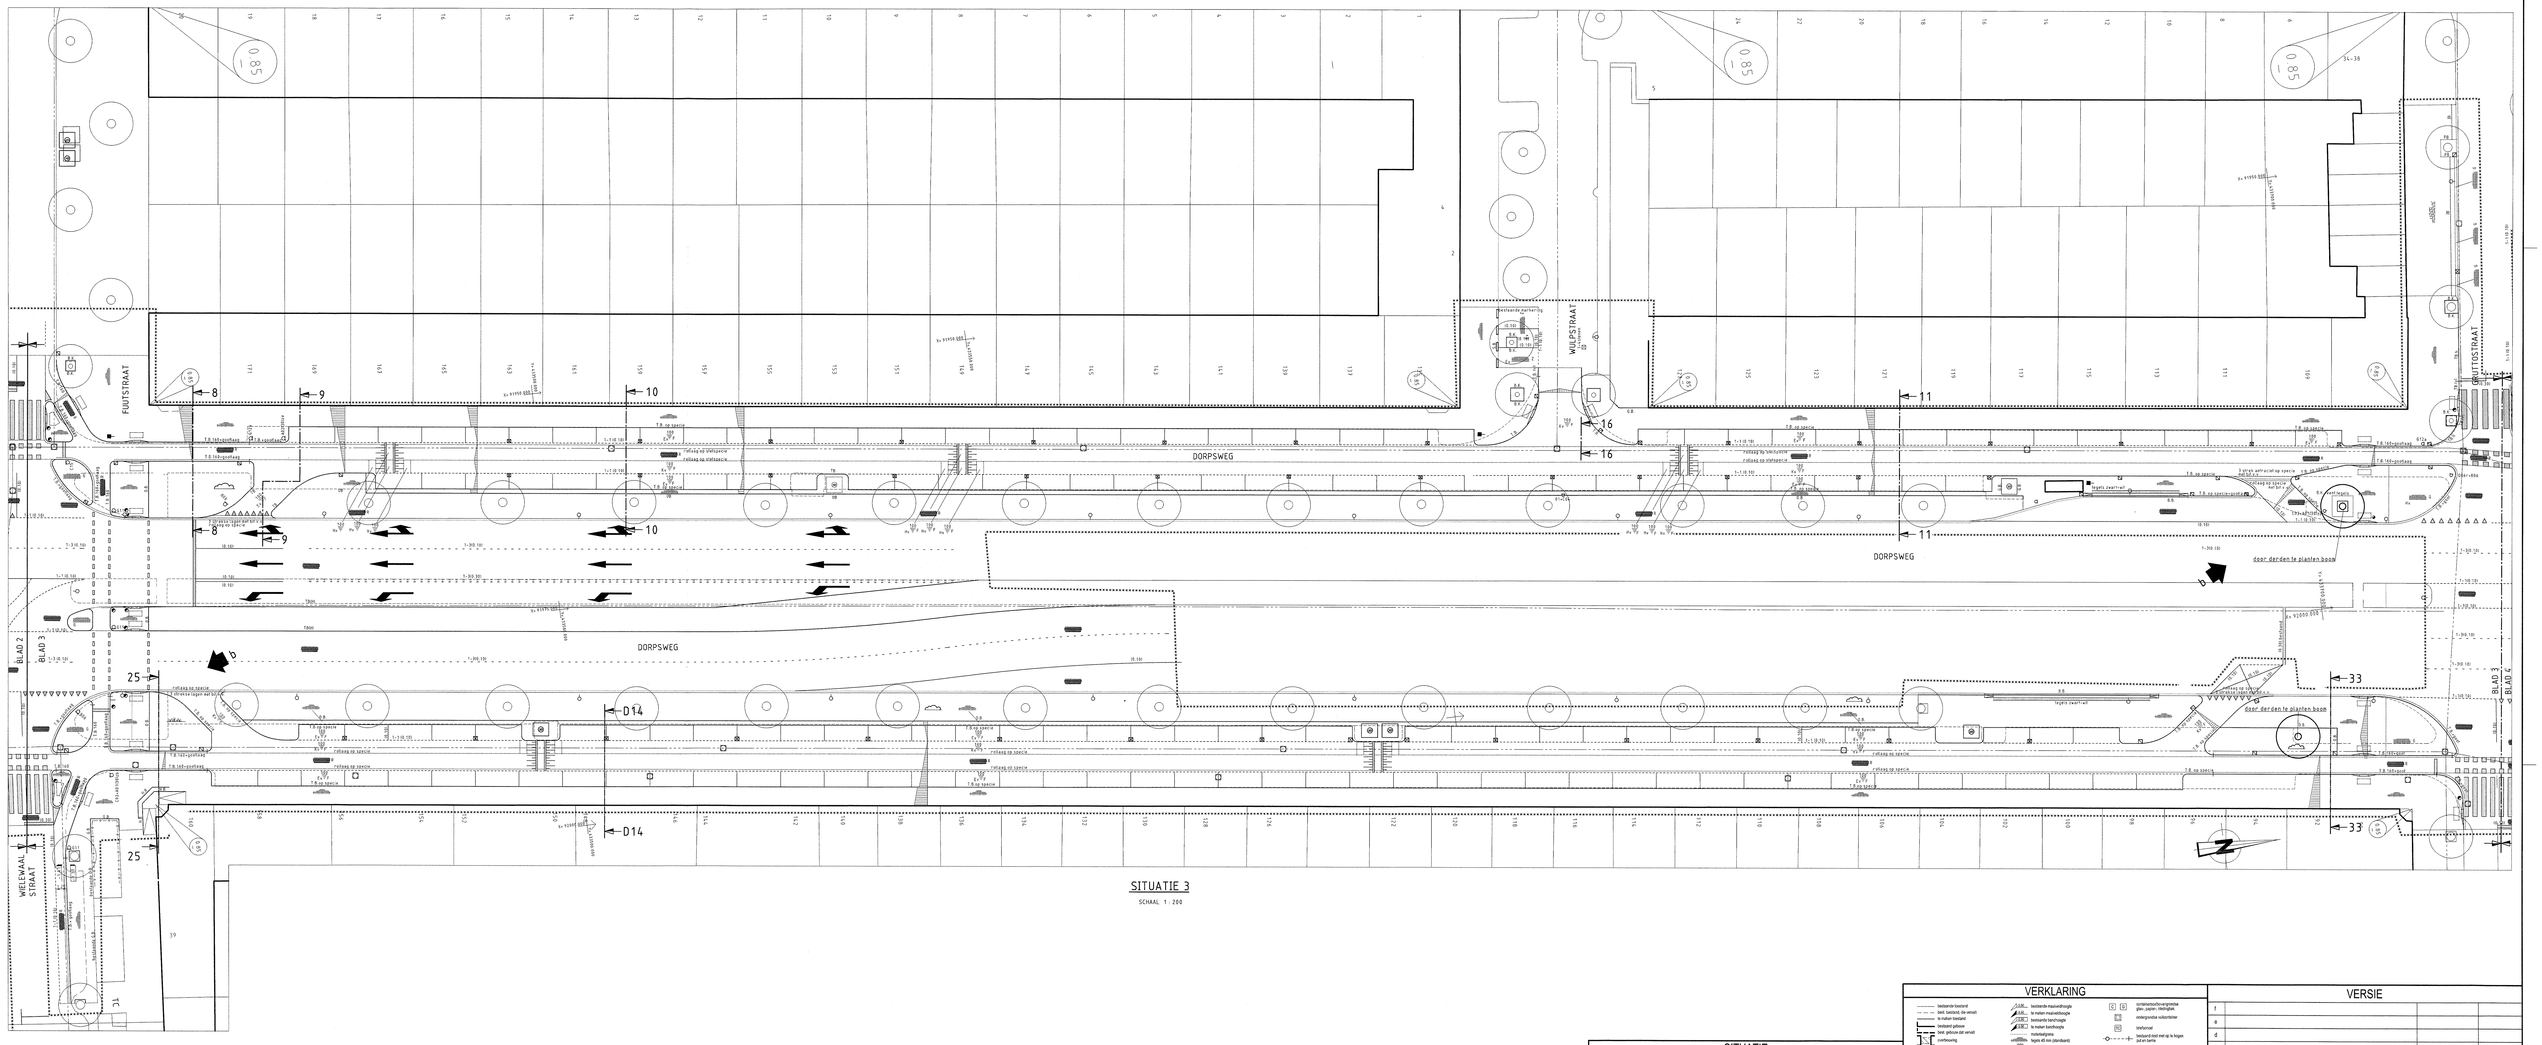

SITUATIE 3

SCHAAL 1 : 200

SITUATIE

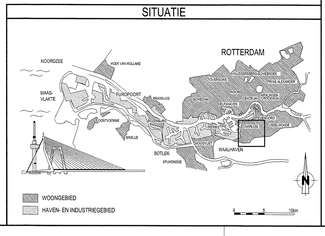

VERKLARING

- bestaande bestrating
- best. bestrating, dik verwijd
- te maken bestrating
- bestrating gebrouw
- best. gebrouw dat verwijd
- overhoeving
- nieuw gebrouw (gebiedend)
- as- of meetlijn met meetpunt
- hellevenhaag
- uitgifteperre
- voetgangers hoogte
- fietsbrug hoogte
- gemeentegrens
- verkeersperre
- knelpunten
- water
- gras
- beplanting
- bestaande bomen
- toekomstige bomen
- te verwijderen bomen
- klinkerverharding
- bestaande klinkerverharding
- nieuwe klinkerverharding
- bestaande asverharding
- best. rubberkorrelig pvc verwijd
- nieuwe asverharding
- rubberkorrelig verharding
- kolkingsteen
- spanraad RET/openmaas RET met m
- paal voor signaalpaal/schermpaal
- verkeersbord bestaand/nieuw
- geleiderail
- bestaande muur/schermwand
- perkrand
- bouwrijp te maken terrein
- bestaande maaivelthoogte
- te maken maaivelthoogte
- bestaande beschoeiing
- te maken beschoeiing
- markeringsteen
- kopmk 40 mm (standaard)
- kopmk 80 mm (standaard)
- kopmk 400 x 600 mm
- betonmarkeerlijnen (6000 mm)
- betonmarkeerlijnen (3000 mm)
- betonmarkeerlijnen 120 mm (standaard, hoponderlaat)
- klinkermarkering
- rasen
- asfalt verharding
- te maken asfalterharding
- te frezen asfalterharding
- betonverharding
- steenmengsel verharding
- haling verharding
- rolbaard
- invalideoprit met verlaagde band
- invalideoprit met parkeerplaatsen
- boomhoven bestaand/nieuw
- bestaande bank
- te planten bank
- hofmodaal (type RAMS of 60cc)
- smal pad (rhenense type 660)
- paalarbel
- verharmonicaal
- verkeersbol
- hillvaardenbestand
- TPGbetonbloc
- stikkhoopering
- oorlamsteun/bu-engelse glas, papier, blikvlanger
- ondergrondse vuilcontainer
- brefcamel
- bestaand dood-met op te hogen put en berlis
- bestaand dood- met put en berlis
- bestaande klinkerbestrating
- steenkolk bestrating
- ophoging/verbouwing
- ontginning/afgraving
- hofmodaal
- haagse band
- haagse band
- grondband
- gaffelband
- opperlak betrekbinding
- vlak gras
- hoe gras

indien geen standaard kleur/verband:

K	rood
G	grijs
W	wit
Z	zwart
Bg	Bonte Grainal
Hv	holfsteens verband
Kv	klinkkeg verband

steens formaten:

W	WF => waalformaat
DF	DF => dikformat
W	VF => halfformaat

van toepassing zijn: "Standaard weegebouwdetails" Gemeentewerken Rotterdam

VERSIE

f			
e			
d			
c	2e Nota van Inlichtingen	W. Verbeek	
b	1e Nota van Inlichtingen	W. Verbeek	18-07-2013
a	Bestektekening	W. Verbeek	09-07-2013
Versie	Omschrijving	Tekenaar	Datum

Bestandsnaam : 74-W-W-DORPSWEG-OOST-2E-NOTA.DWG | Projectcode : 74 - 05 - 100 | Vervanging : N.V.T.

Gemeente Rotterdam
Gemeentewerken
Ingenieursbureau

Galvanistraat 15
Postbus 6633
3002 AP ROTTERDAM
Telefoon : 010 489 4786
Telefax : 010 489 5494

CHARLOIS

OUD CHARLOIS

STEDELIJK FIETSPADENPLAN

DORPSWEG

VEGENBOUW NIEUWE SITUATIE

FUUTSTRAAT - GRUTTOSTRAAT

Gemeente	Ontwerp	Ontwerpend	Bestek nr.
W. Verbeek	J. van Aalten	G.M. Nobel	5-034-13
06 - 11 - 2011	Datum	Datum	Geografische units: 10 - 74 - 30271
Datum	Pakket/Status	Pakket/Status	Formaat : 1470x594 Blad - van
			Schaal : 1 : 200 - bladen

Tekeningnr. 74 - W - 692 | 6

Hulpdocumenten: Bestek / Opdracht / Tekening

K:\SOURCEFILE_PROJECTENOMAP\[1]DEPOT_OUD-CHARLOIS\74-05-100 STEDELIJK FIETSPADENPLAN DORPSWEG\2_VOORBEREIDING\2_PROJECTRESULTATEN\03.00_HANDBESTEKKEN\DEFINITIEF\BESTEK 2E NOTA\74-W-W-DORPSWEG-OOST-2E-NOTA.DWG