




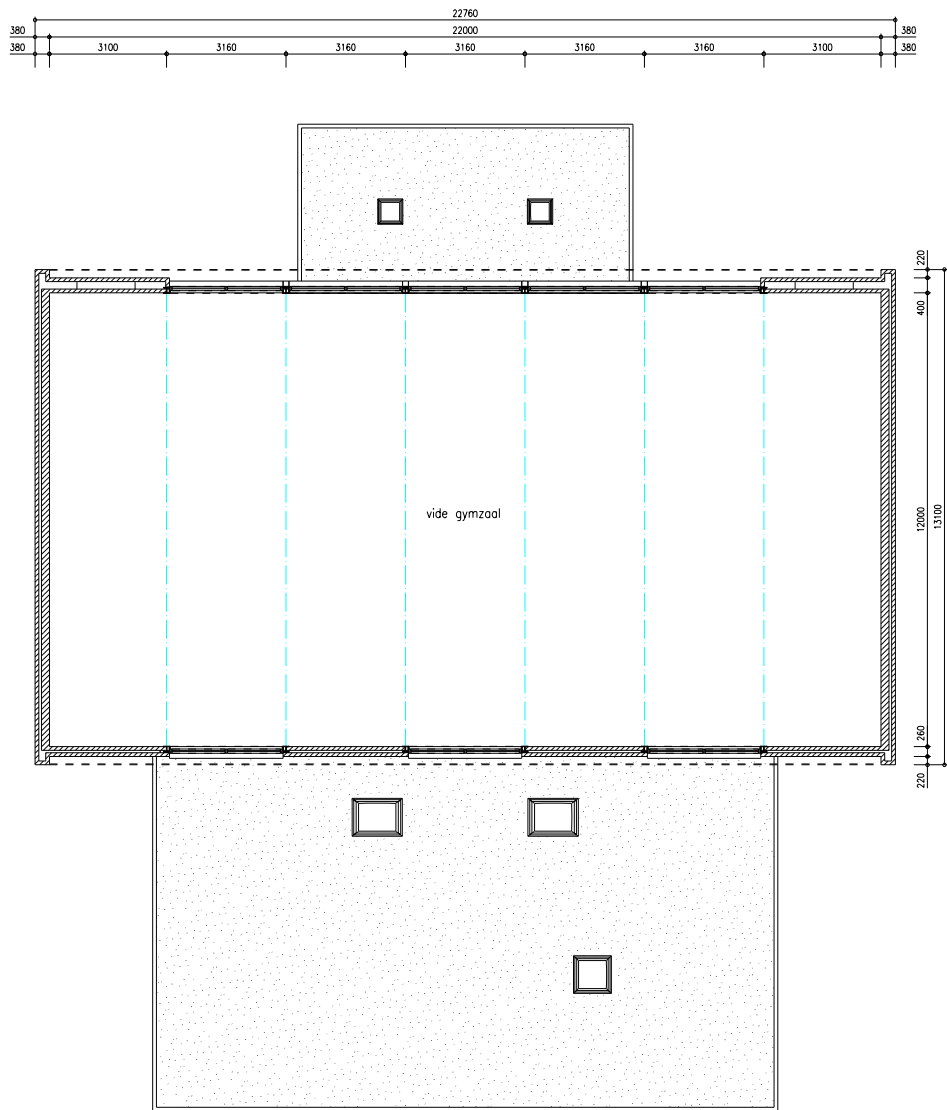

VIDE GYMZAAL – DAK

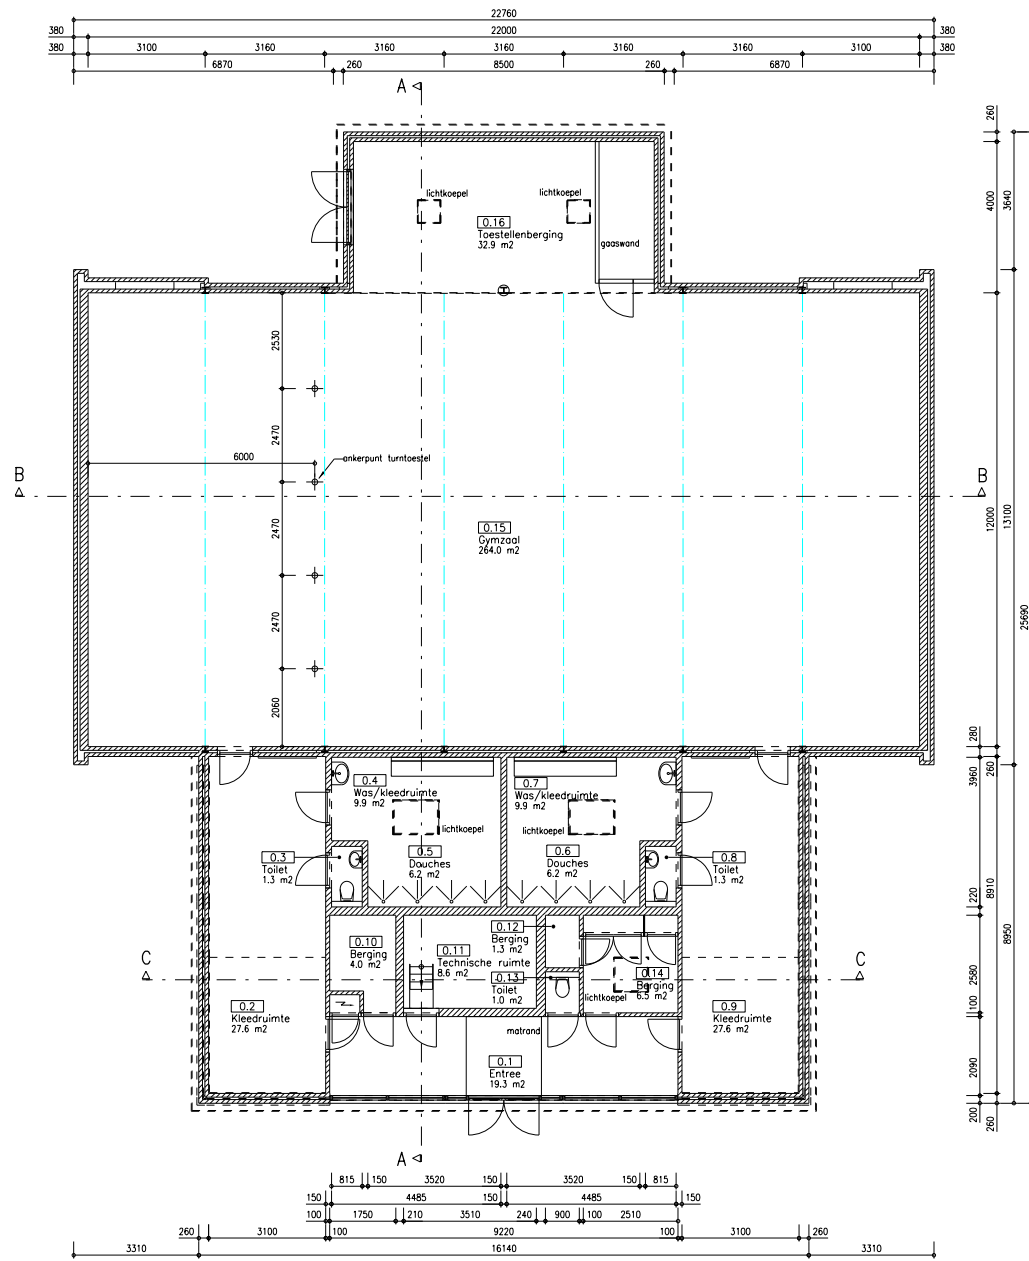

BEGANE GROND

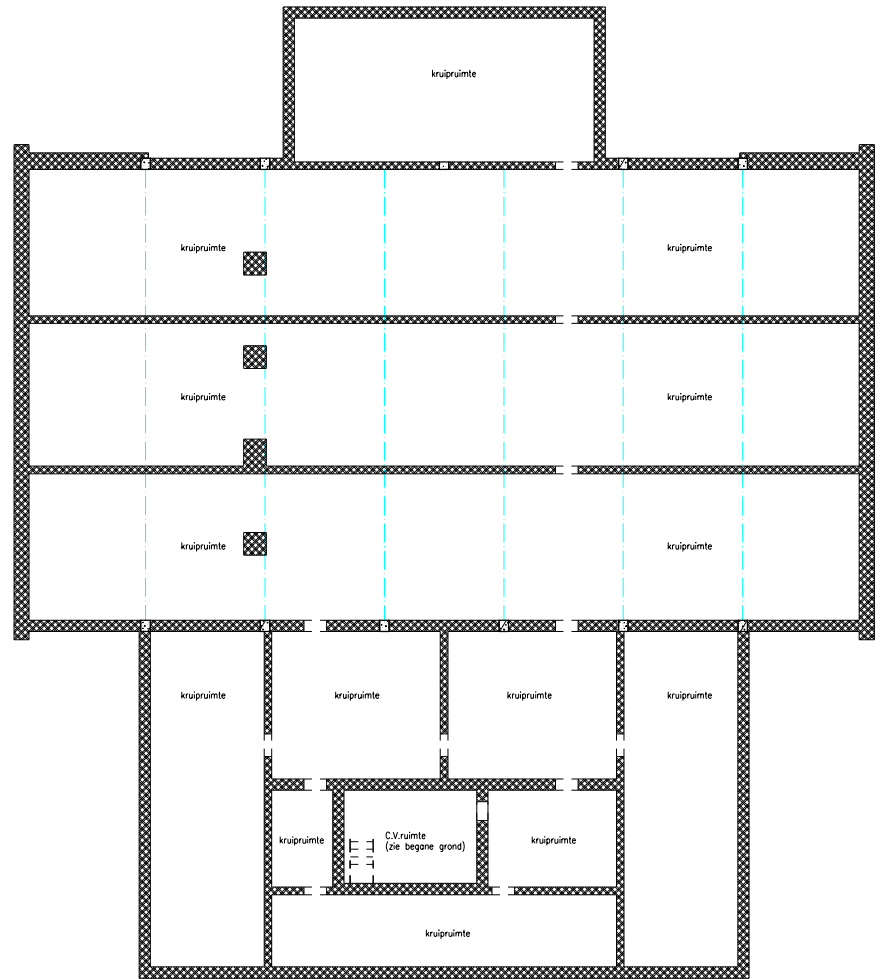

KRUIPRUIMTE
N.B.: Juiste indeling kruipruimtes onzeker

Overzicht ruimten		
Nummer	Ruimte	oppervlak m2
0.1	Entree	19,3
0.2	Kleedruimte	27,6
0.3	Toilet	1,3
0.4	Was/kleedruimte	9,9
0.5	Douches	6,2
0.6	Douches	6,2
0.7	Was/kleedruimte	9,9
0.8	Toilet	1,3
0.9	Kleedruimte	27,6
0.10	Berging	4,0
0.11	Technische ruimte	8,6
0.12	Berging	1,3
0.13	Toilet	1,0
0.14	Berging	6,5
0.15	Gymzaal	264,0
0.16	Toestellenberging	32,9
Totaal netto		427,6

**gemeente
eijsden-margraten**
POSTBUS 10
6269 ZG MARGRATEN
Adeling RuimteRijk Beheer
Team Openbare Werken
Gebouwenbeheer – G.M.C. Wachelder
tel : 043-458 84 88
Info@eijdsen-margraten.nl

André Scherpenisse
architect

project	_GYMZAAL CADIER EN KEER	–	–
	_Groenstraat 16, 6267EM Cadier en Keer	formaat	–
opdrachtgever	_Gemeente Eijsden-Margraten	datum	–
	_Postbus 10, 6269ZG Margraten	revisie	–
onderwerp	_REVISIETEKENING BESTAANDE TOESTAND	aanmaak	_08-01-13
	_plattegronden	schaal	_1:100
opmerking	_alle maten in het werk controleren	werknnummer	_250-07
		tekeningnummer	_0.01