



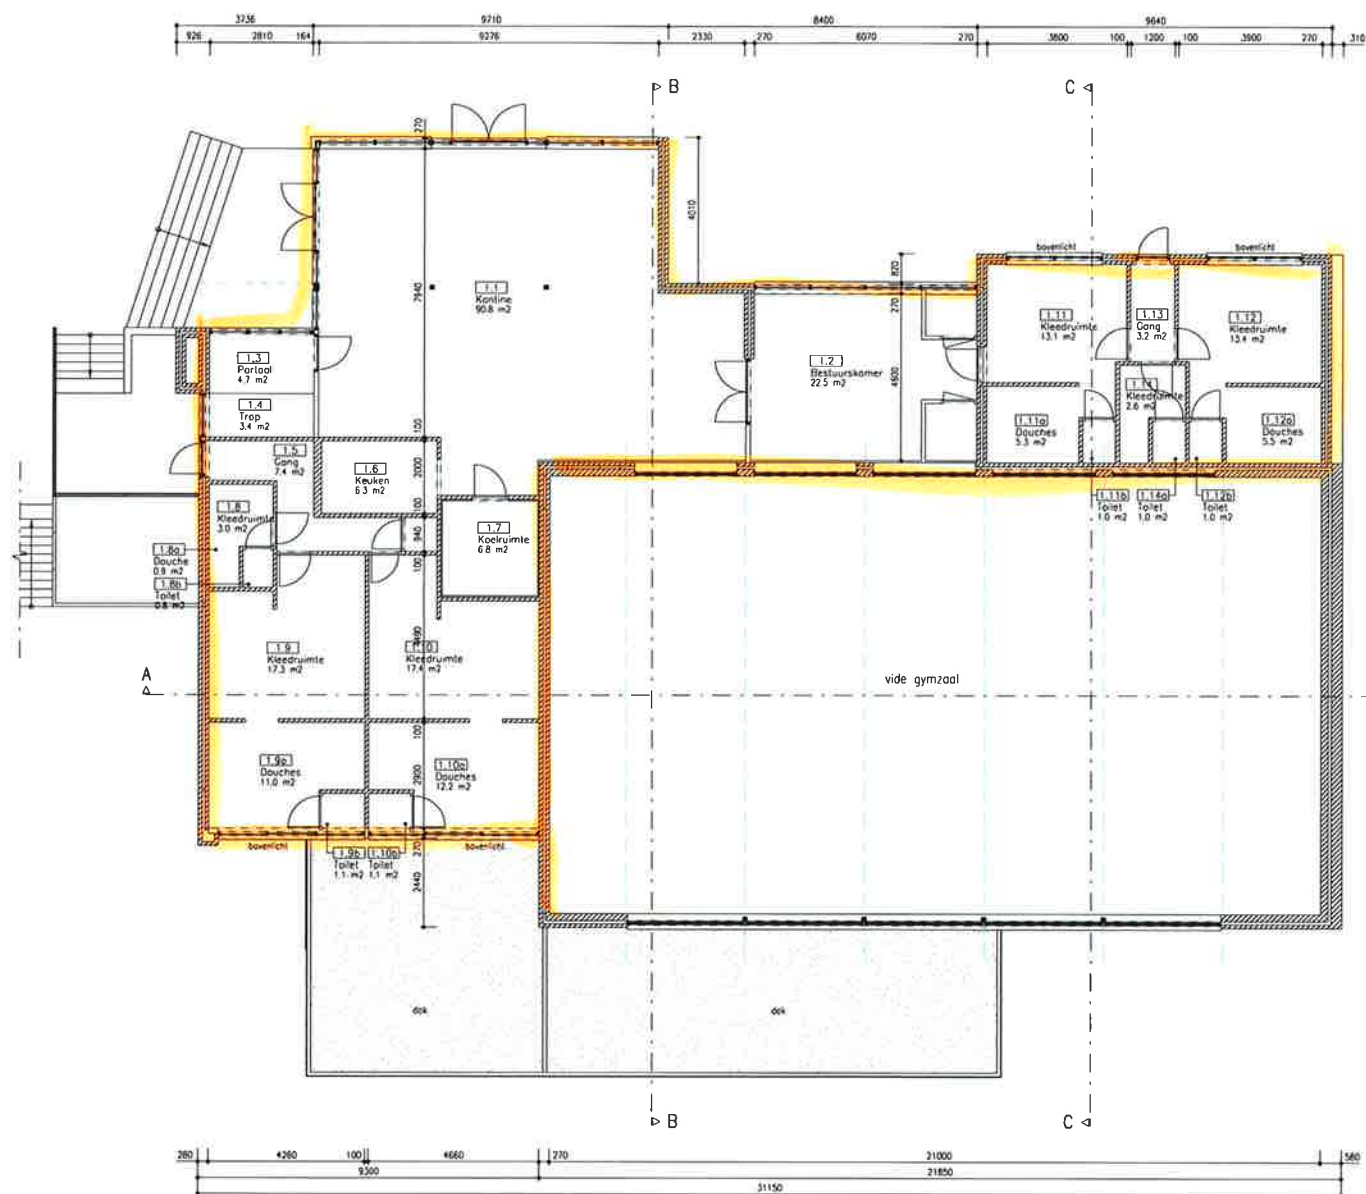

VERDIEPING

(R.K.V.V.M.)

OVERZICHT RUIMTEN							
Nummer	Ruimte	opp. m2					
0.1	Entree	28,7	0.11	Kleedruimte	27,9	1.8 b Toilet	0,8
0.1	Gang	10,2	0.11 a	Douches	13,8	1.9 Kleedruimte	17,3
0.3	Trap	3,6	0.11 b	Toilet	1,5	1.9 a Douches	11,0
0.4	Werkkast	1,4	0.12	Gymzaal	252,0	1.9 b Toilet	1,1
0.5	Ballenhok	11,0	0.13	Toestellenberging	45,2	1.10 Kleedruimte	17,4
0.6	CV-ruimte	7,6	0.14	Toestellenberging	25,0	1.10 a Douches	12,2
0.7	Toilet	1,1	0.15	Berging	11,1	1.10 b Toilet	1,1
0.7 a	Portaal	1,1	0.16	Berging	6,9	1.11 Kleedruimte	13,1
0.8	Toilet	1,1	1.1	Kantine	90,8	1.11 a Douches	5,3
0.8 a	Portaal	2,5	1.2	Bestuurskamer	22,5	1.11 b Toilet	1,0
0.9	Berging	9,1	1.3	Portaal	4,7	1.12 Kleedruimte	13,4
0.9 a	Berging	2,7	1.4	Trap	3,4	1.12 a Douches	5,5
0.10	Kleedruimte	26,0	1.5	Gang	7,4	1.12 b Toilet	1,0
0.10 a	Douches	13,8	1.6	Keuken	6,3	1.13 Gang	3,2
0.10 b	Toilet	1,4	1.7	Koelruimte	6,8	1.14 Kleedruimte	2,6
			1.8	Kleedruimte	3,0	1.14 a Toilet	1,0
			1.8 a	Douche	0,9		
						Totaal netto	757,5

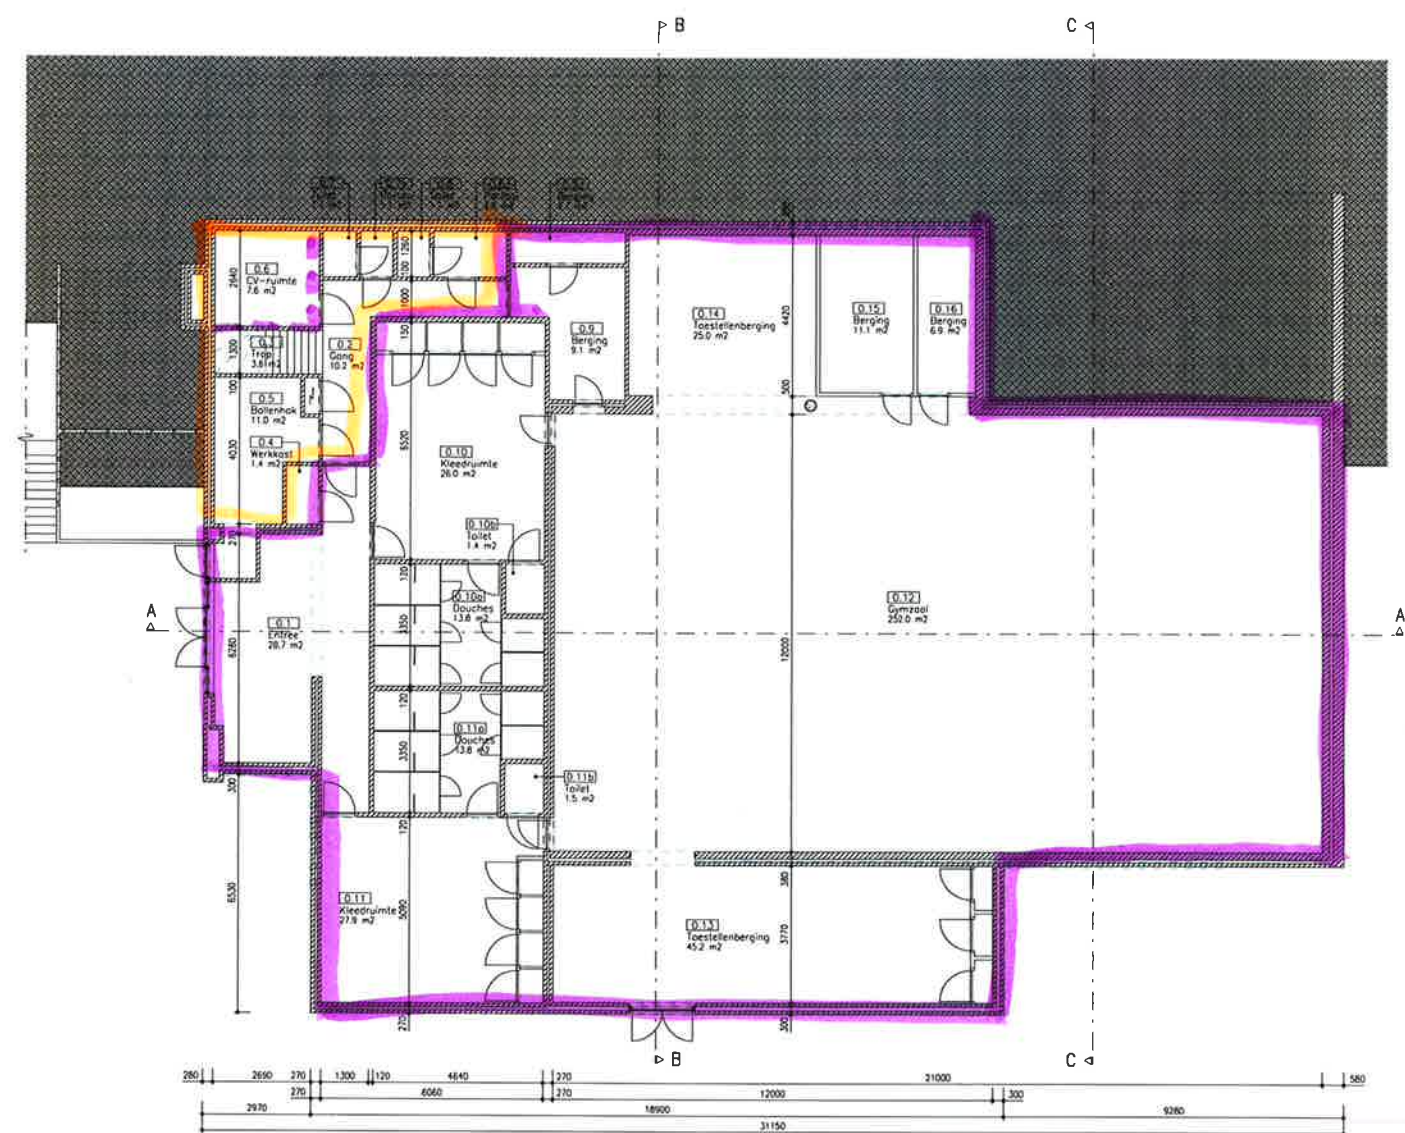

BEGANE GROND

Gymzaal

gemeente
eijdsden-margraten
POSTBUS 10
6269 ZG MARGRATEN
Afdeling Ruimtelijk Beheer
Team Openbare Werken
Gedebouwenbeheer - G.M.C. Wacholder
tel : 043-458 84 88
info@eijdsden-margraten.nl

André Scherpenisse

project _GYMZAAL EN VOETBALACCOMODATIE R.K.V.V.M. MARGRATEN_ architect
Pres.Kennedystraat 40, 6269CC Margraten formaat _A1_
opdrachtgever _Gemeente Eijdsden-Margraten_ datum _
Postbus 10, 6269ZG Margraten revisie _
onderwerp _REVISIETEKENING BESTAANDE TOESTAND_ aanmaak _09-07-2013_
plattegronden schaal _1:100_
opmerking _alle maten in het werk controleren_ tekeningnummer
250-10 0.02

ir a.c. scherpenisse bi architect bna dorpsstraat 45 6251nb eckelrade tel: (043)4083518