



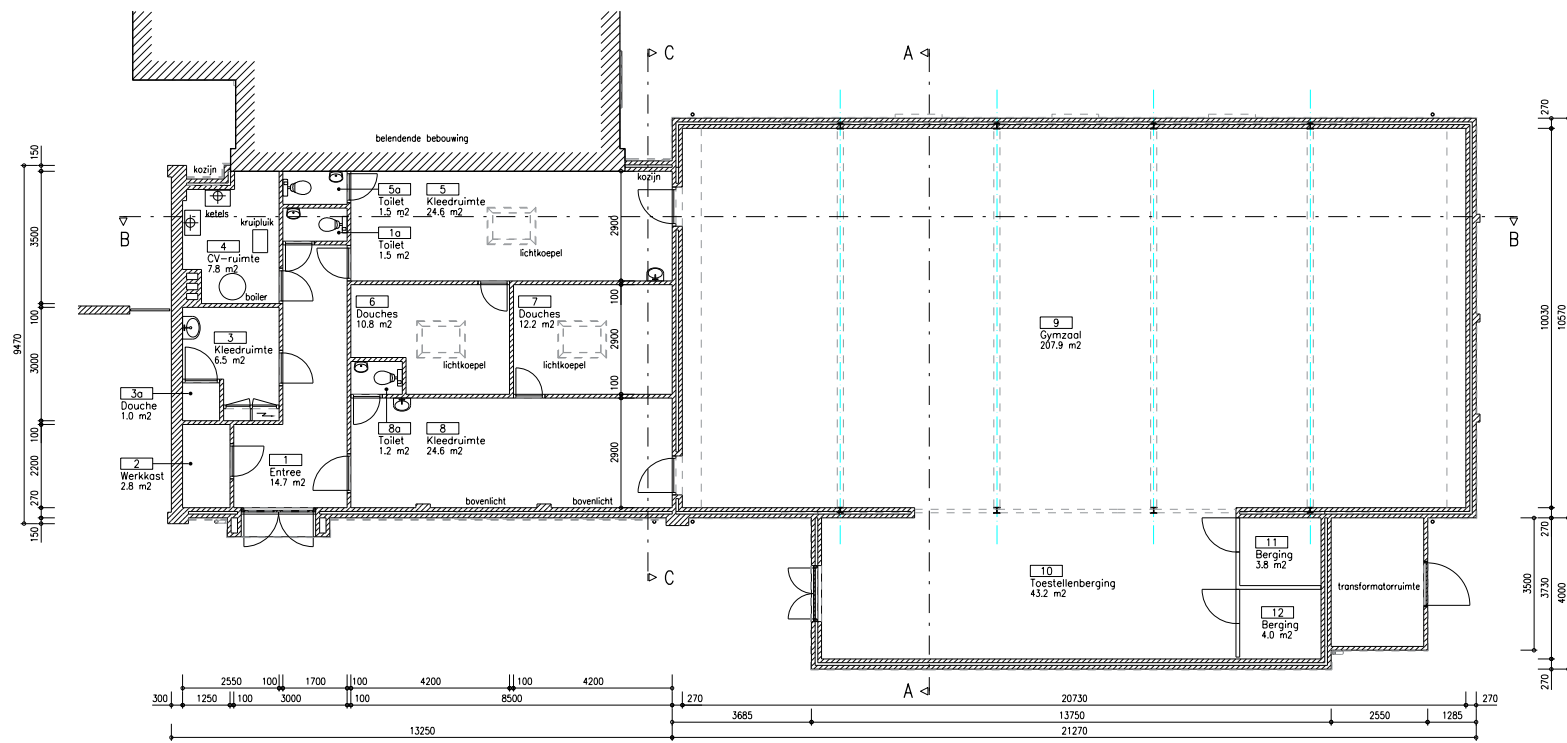


BEGANE GROND

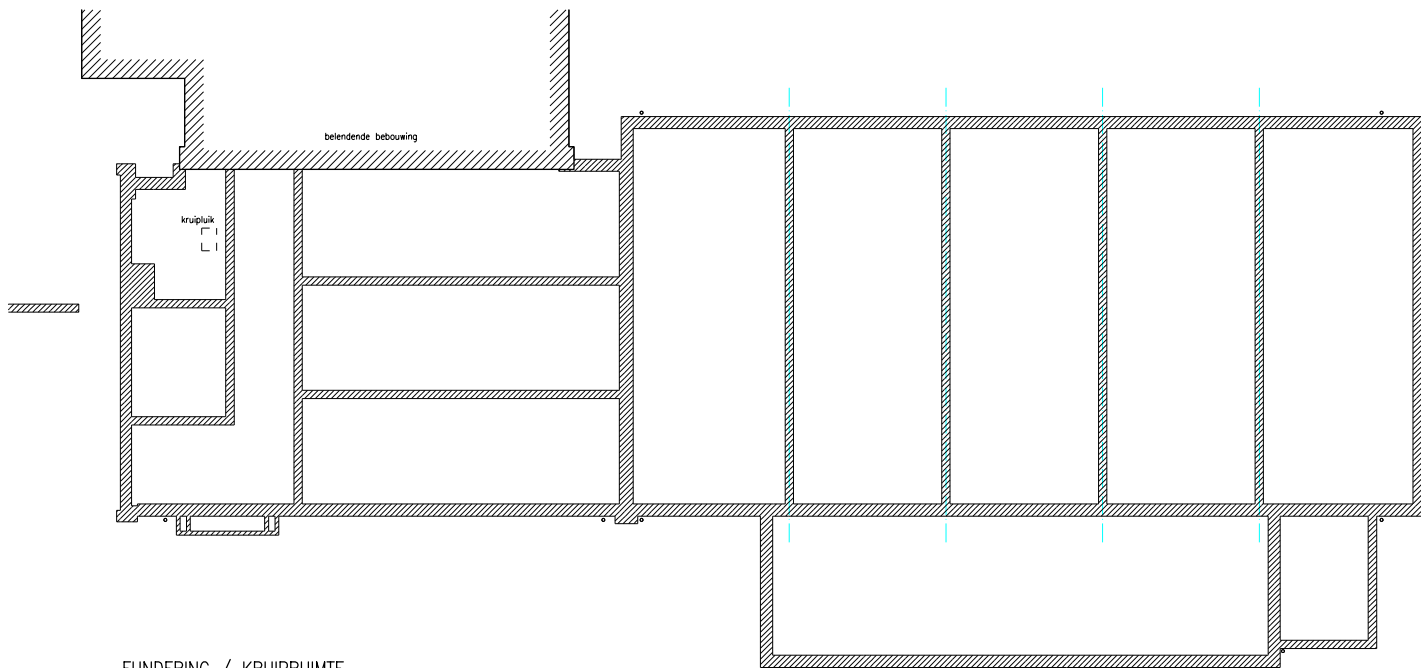


FUNDERING / KRUIPRUIMTE
aanwezigheid en indeling kruipruimten onzeker

Overzicht ruimten		
Nummer	Ruimte	oppervlak m2
1	Entree	14,7
1a	Toilet	1,5
2	Werkkast	2,7
3	Kleedruimte	6,5
3a	Douche	1,0
4	CV-ruimte	7,8
5	Kleedruimte	24,7
5a	Toilet	1,5
6	Douches	10,8
7	Douches	12,2
8	Kleedruimte	24,7
8a	Toilet	1,2
9	Gymzaal	207,9
10	Toestellenberging	43,2
11	Berging	3,8
12	Berging	4,0
Totaal netto		368,2

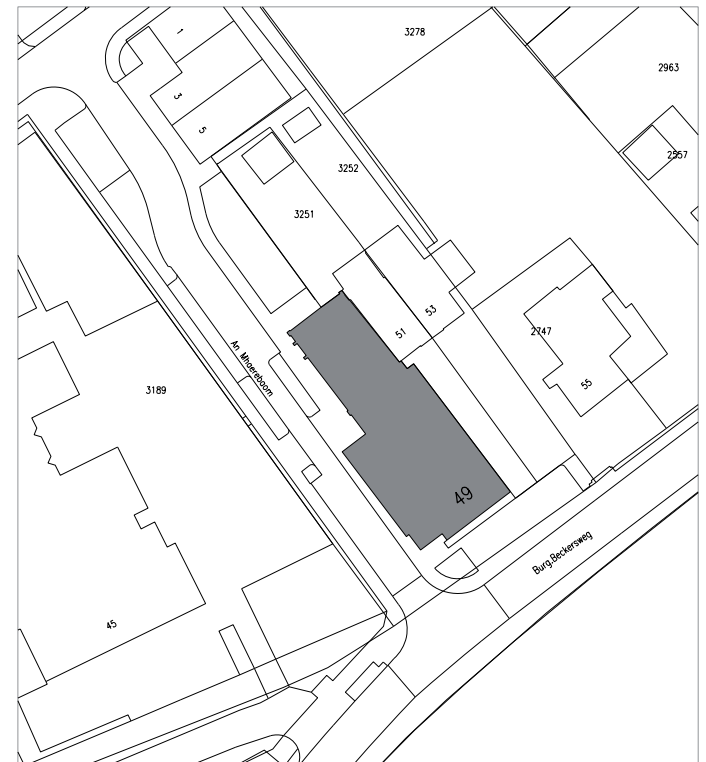

SITUATIE
Kadosstraat bekend gemeente Mheer, sectie B no. 3253
Plaatselijk bekend Burg.Beckersweg 49, 6261NZ Mheer

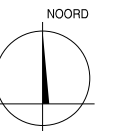

gemeente
eijsden-margraten
POSTBUS 10
6269 ZG MARGRATEN
Adeling Ruimtelijk Beheer
Team Openbare Werken
Gebouwenbeheer - G.M.C. Wachelder
tel : 043-458 84 88
Info@eijsden-margraten.nl

André Scherpenisse
architect

project	_GYMZAAL MHEER	-	-
	_Burg.Beckersweg 49, 6261NZ Mheer	formaat	_A1
opdrachtgever	_Gemeente Eijsden-Margraten	datum	-
	_Postbus 10, 6269ZG Margraten	revisie	-
onderwerp	_REVISIETEKENING BESTAANDE TOESTAND	aanmaak	_17-01-2013
	_situatie, plattegronden	schaal	_1:500, 1:100
opmerking	_alle maten in het werk controleren	werknnummer	-
	-	_250-08	_0.01