



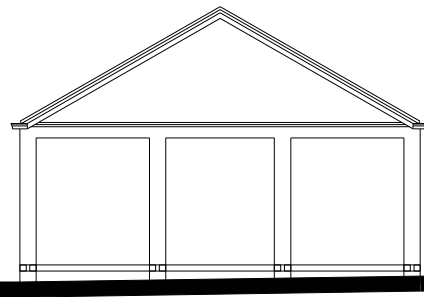


LINKER ZIJGEVEL

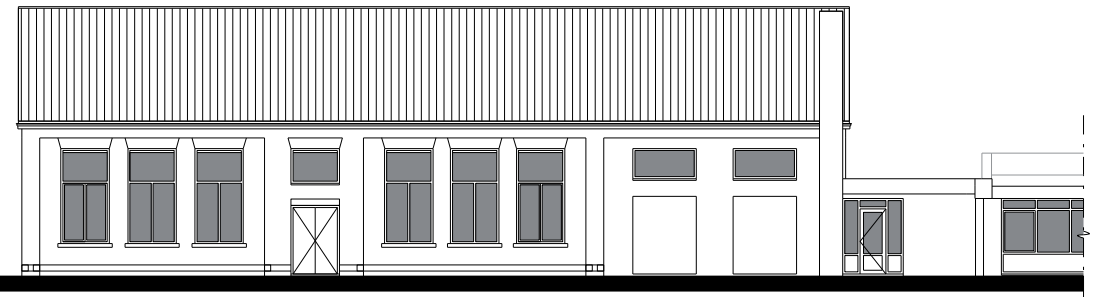


STRAATGEVEL




RECHTER ZIJGEVEL

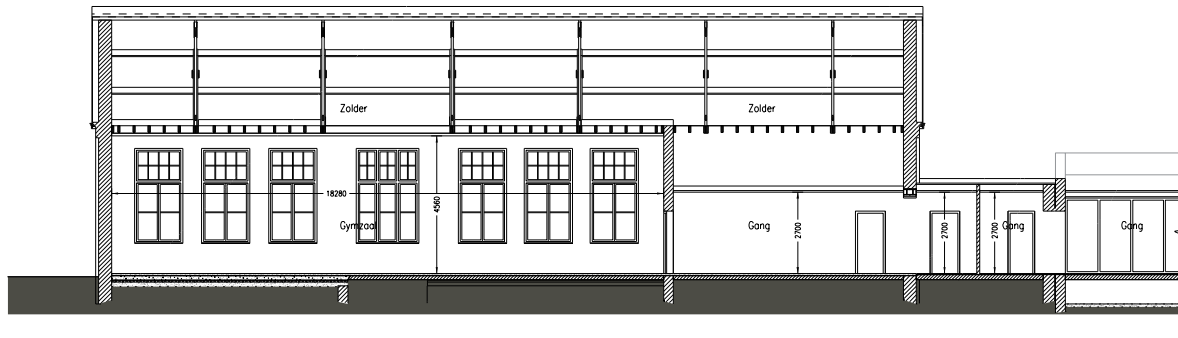


DOORSNEDE B-B

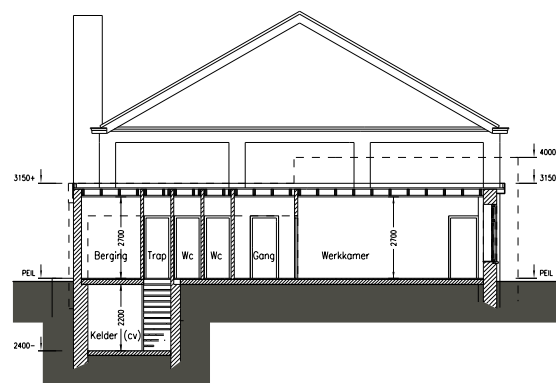


DOORSNEDE C-C

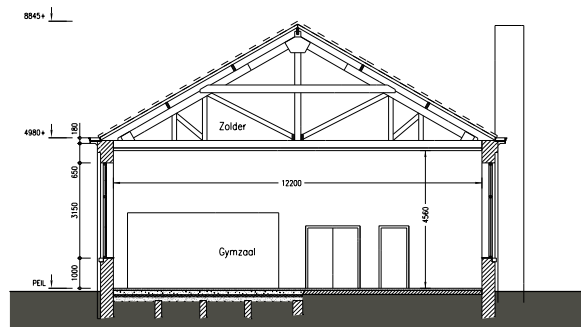


DOORSNEDE A-A

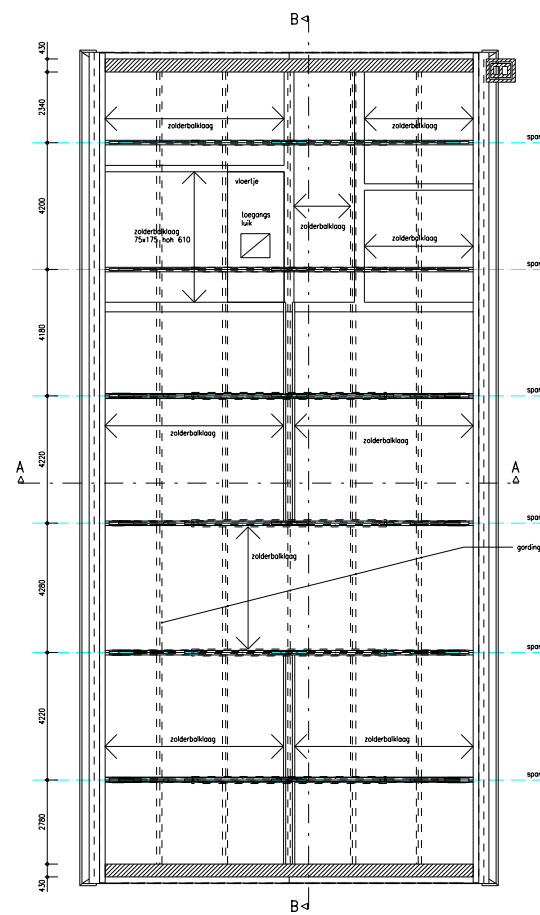

ZOLDER

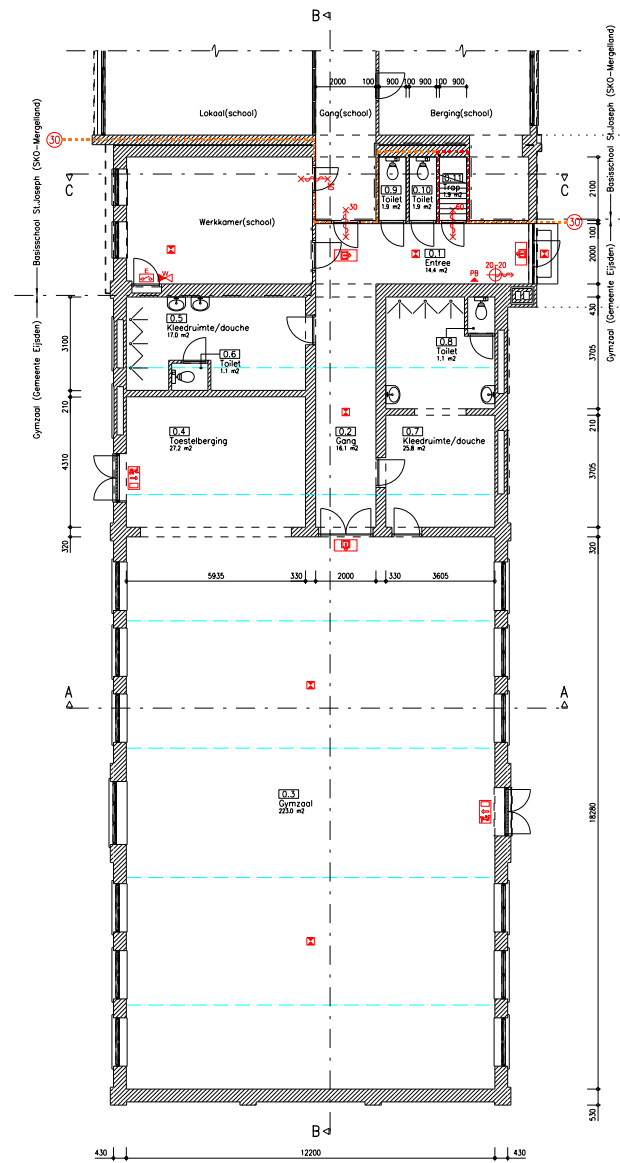

BEGANE GROND

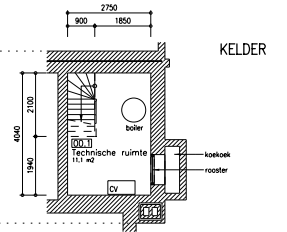

KELDER



SITUATIE school 1:1000
Kadastraal bekend Gemeente Eijsden
Sectie B no. 2716

**gemeente
eijsden-margraten**
POSTBUS 10
6269 ZG MARGRATEN
Afdeling Ruimtelijk Beheer
Team Openbare Werken
Gebouwenbeheer - GJM/C. Wachelder
tel : 043-458 84 88
info@eijsden-margraten.nl

André Scherpenisse

project	_GYMZAAL OOST-MAARLAND	architect	-
	_bij basisschool St.Joseph	formaat	-
opdrachtgever	_Gemeente Eijsden-Margraten	datum	-
	_Postbus 10, 6269ZG Margraten	revisie	-
onderwerp	_REVISIETEKENING BESTAANDE TOESTAND	aansluiting	_04-12-08
	-	school	_1:100
opmerking	_alle moten in het werk controleren	werkschets	-
	-	190-12	0.01

Ir a.c. scherpenisse bi architect bna dorpsstraat 45 6251nb eckelrade tel: (043)4083118