


LINKER ZIJGEVEL


RECHTER ZIJGEVEL



VOORGEVEL

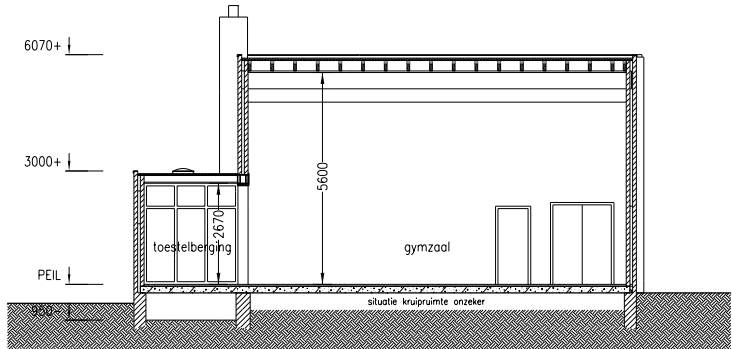


DOORSNEDE B-B

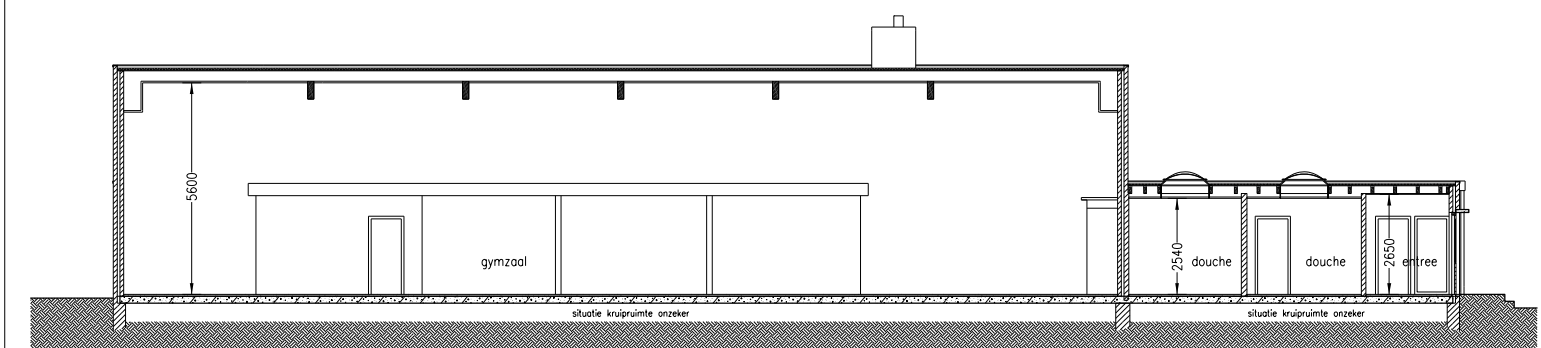

DOORSNEDE A-A


Numer	Ruimte	oppervlak m2
1	Entree	6,6
2	Kleedruimte	26,3
2a	Werkkast	1,2
2b	Toilet	1,3
2c	Douche	9
3	Kleedruimte	26,2
3a	Werkkast	1,7
3b	Toilet	1,2
3c	Douche	8,8
4	Berging	18,6
5	Kleedruimte	6,5
6	CV-ruimte	7,6
7	Toestellenberging	32
8	Berging	20,1
9	Gymzaal	263
	Totaal netto	430,1

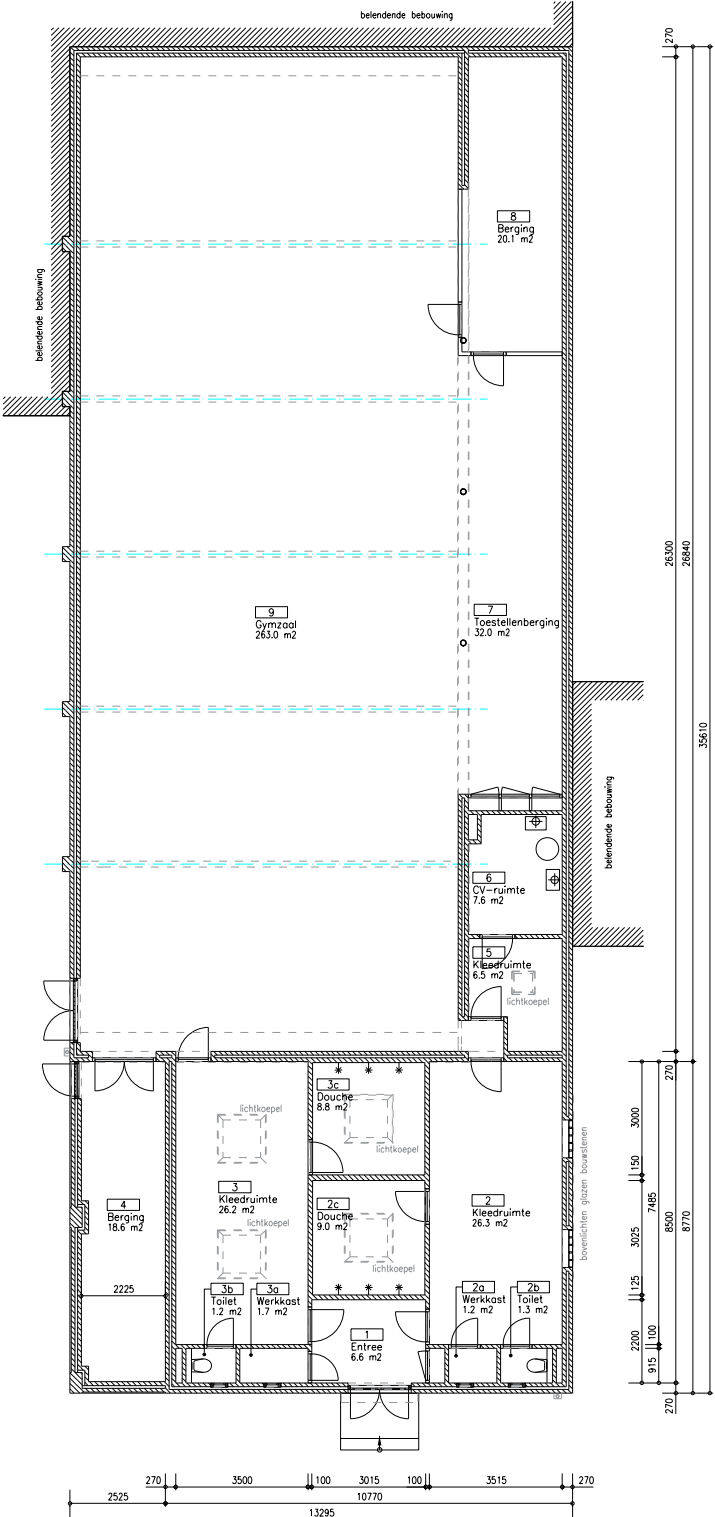

BEGANE GROND



SITUATIE
Kadosstraat bekend gemeente Mheer, sectie B no. 3253
Plaatselijk bekend Burg.Beckersweg 49, 6261NZ Mheer

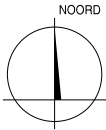

**gemeente
eijdsen-margraten**
POSTBUS 10
6269 ZG MARGRATEN
Adeling Ruimtelijk Beheer
Team Openbare Werken
Gebouwenbeheer - G.M.C. Wachelder
tel : 043-458 84 88
Info@eijdsen-margraten.nl

André Scherpenisse

project	_GYMZAAL SINT GEERTRUID _Schoolstraat 13, 6265AR Sint Geerdtruid	architect	-
opdrachtgever	_Gemeente Eijdsen-Margraten	formaat	_A1
onderwerp	_Postbus 10, 6269ZG Margraten _REVISIETEKENING BESTAANDE TOESTAND _situatie, plattegrond, doorsneden, gevels	datum	-
opmerking	_alle maten in het werk controleren	revisie	-
		aanmaak	_15-04-2013
		schaal	_1:500, 1:100
		werknnummer	_250-09
		tekeningnummer	_0.01