



Gebied : NC13020500 Baggerwerk gemeente Buren 2013  
Project :  
Bedrijf : RPS  
Dwarsprofiel : 006 / 1      Datume uitpeiling: 0:00:00  
Beschrijving :

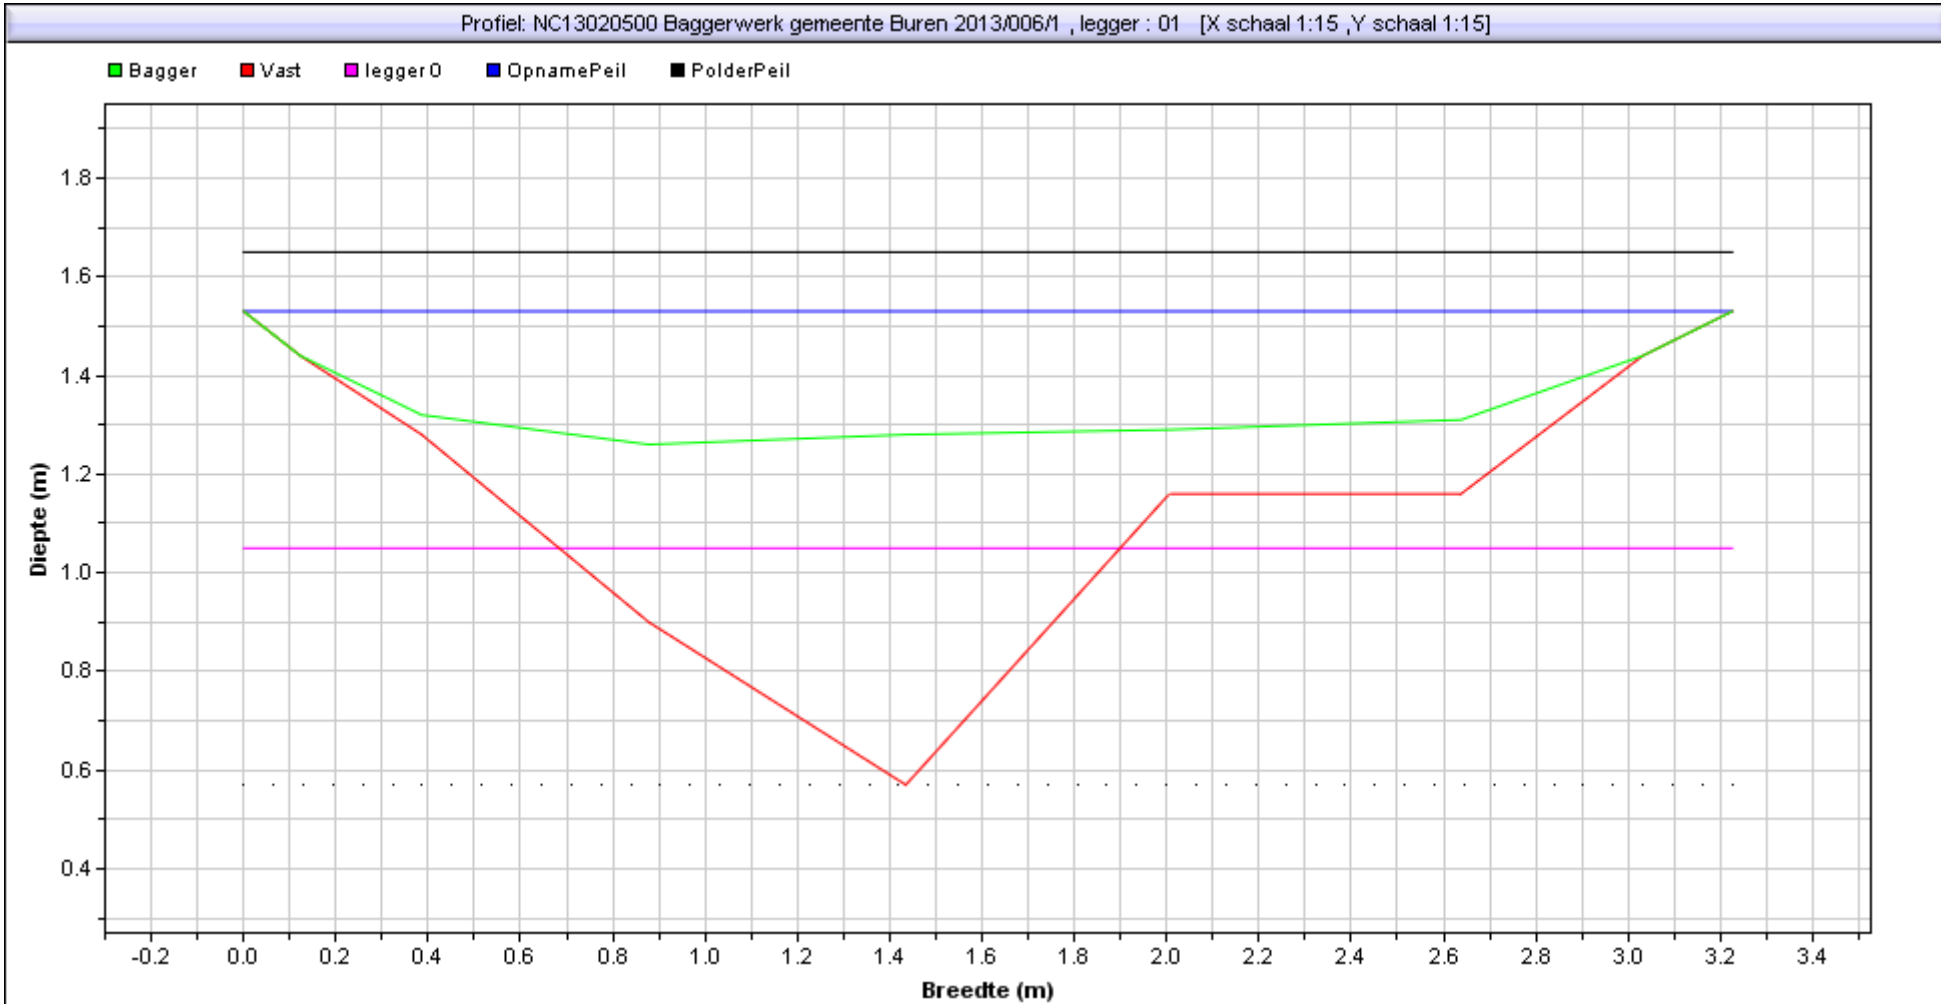

Situatie tekening		Leggerprofiel bodemhoogte [m]	1,05
Polderpeil [m]	1,65	Bagger in leggerprofiel [m2] ([m3])	0,46 (0,00)
Opnamepeil [m]	1,53	Te verwijderen vaste grond [m2] ([m3])	0,43 (0,00)
Bepalende Lengte van profiel [m]	0		
Nat profiel bestaand t.o.v. leggeroppervlak [%]	65,00%		
Bagger [m2] ([m3])	0,76(0,00)		

Gebied : NC13020500 Baggerwerk gemeente Buren 2013  
Project :  
Bedrijf : RPS  
Dwarsprofiel : 006 / 2      Datume uitpeiling: 0:00:00  
Beschrijving :

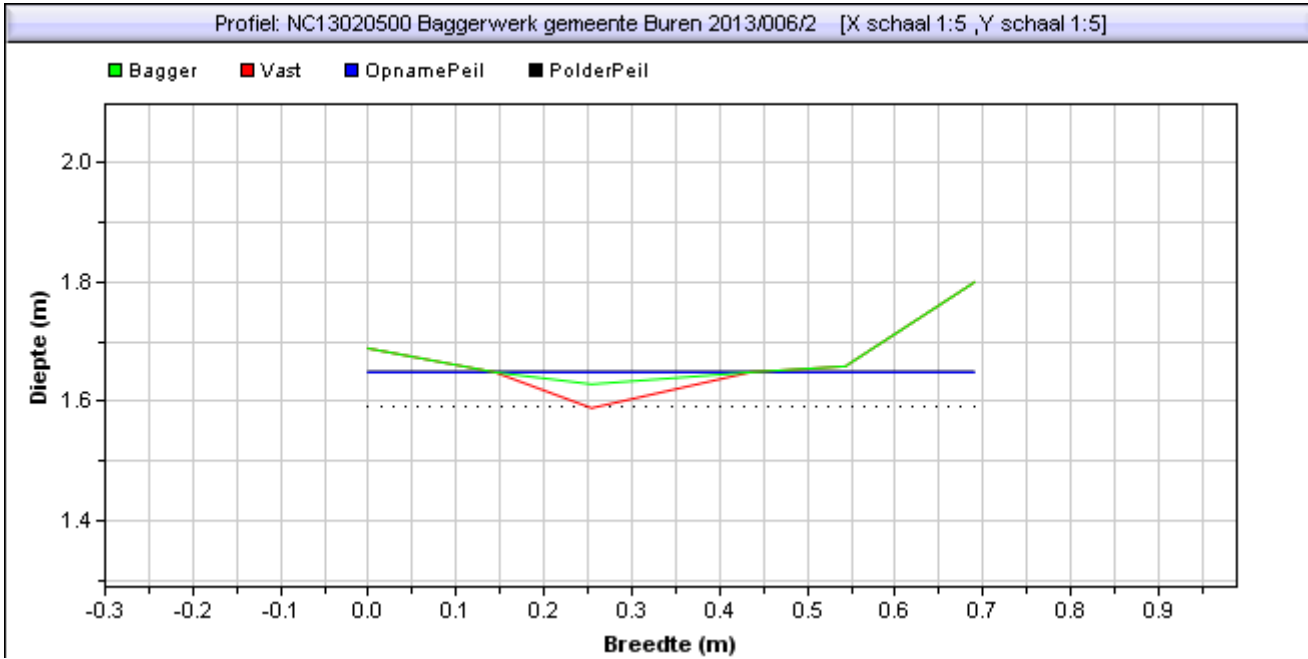

Situatie tekening	
Polderpeil [m]	1,65
Opnamepeil [m]	1,649
Bepalende Lengte van profiel [m]	0
Nat profiel bestaand t.o.v. leggeroppervlak [%]	1,00%
Bagger [m2] ([m3])	0,01(0,00)