



Gebied : NC13020500 Baggerwerk gemeente Buren 2013  
Project :  
Bedrijf : RPS  
Dwarsprofiel : 008 / 1      Datume uitpeiling: 0:00:00  
Beschrijving :

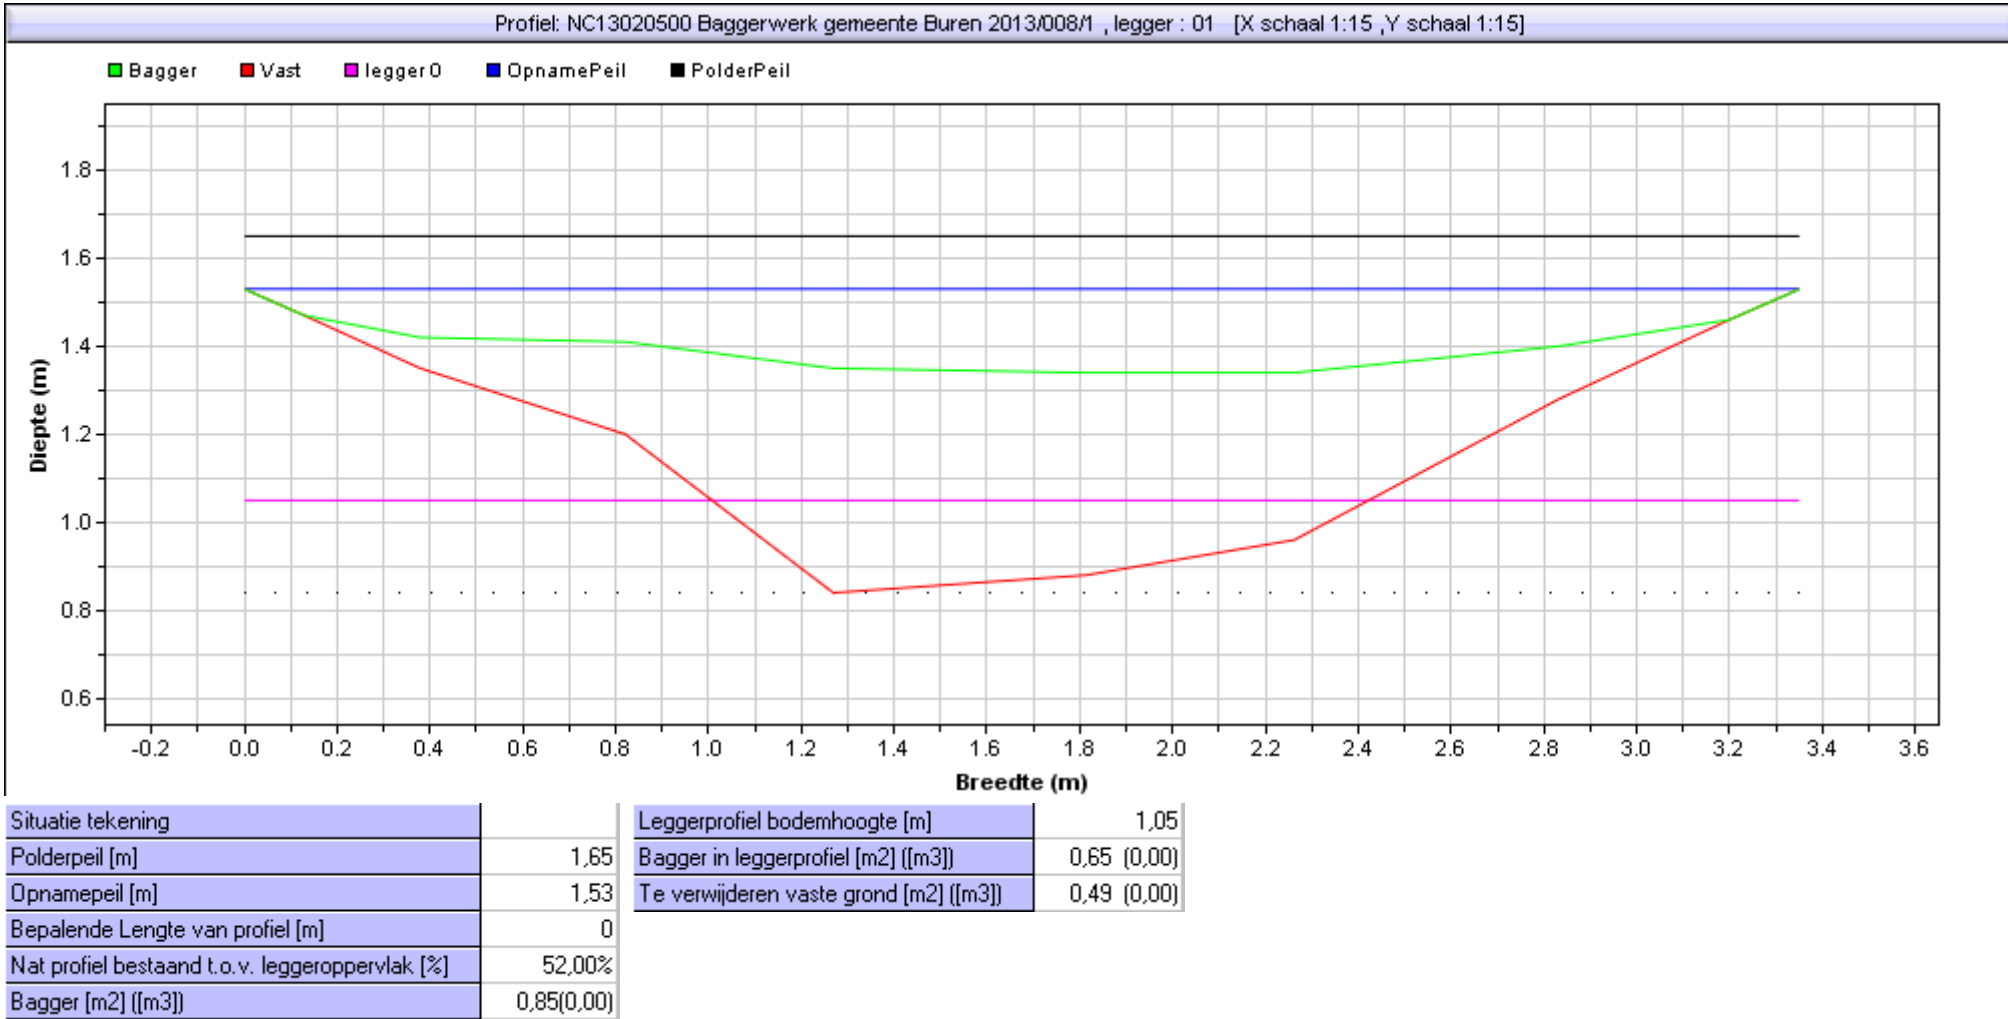

Gebied : NC13020500 Baggerwerk gemeente Buren 2013  
Project :  
Bedrijf : RPS  
Dwarsprofiel : 008 / 2      Datume uitpeiling: 0:00:00  
Beschrijving :

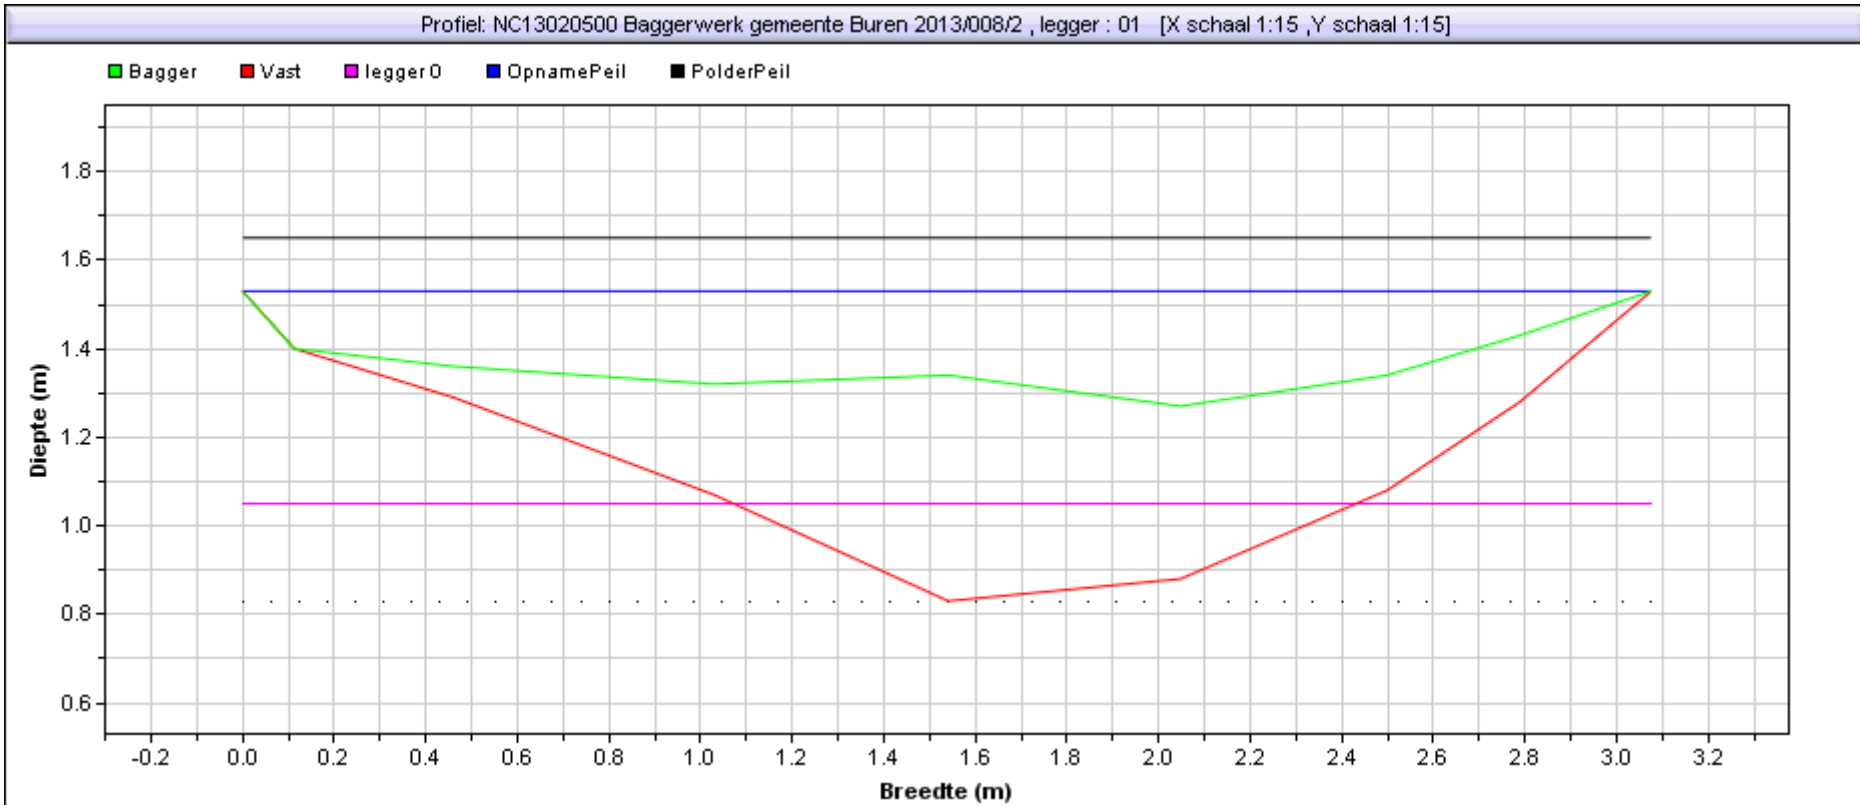

Situatie tekening		Leggerprofiel bodemhoogte [m]	1,05
Polderpeil [m]	1,65	Bagger in leggerprofiel [m2] ([m3])	0,57 (0,00)
Opnamepeil [m]	1,53	Te verwijderen vaste grond [m2] ([m3])	0,37 (0,00)
Bepalende Lengte van profiel [m]	0		
Nat profiel bestaand t.o.v. leggeroppervlak [%]	59,00%		
Bagger [m2] ([m3])	0,75(0,00)		