


Gebied : NC13020500 Baggerwerk gemeente Buren 2013  
Project :  
Bedrijf : RPS  
Dwarsprofiel : 012 / 01      Datume uitpeiling: 0:00:00  
Beschrijving :

Profiel: NC13020500 Baggerwerk gemeente Buren 2013/012/01 , legger : 01 [X schaal 1:10 ,Y schaal 1:10]

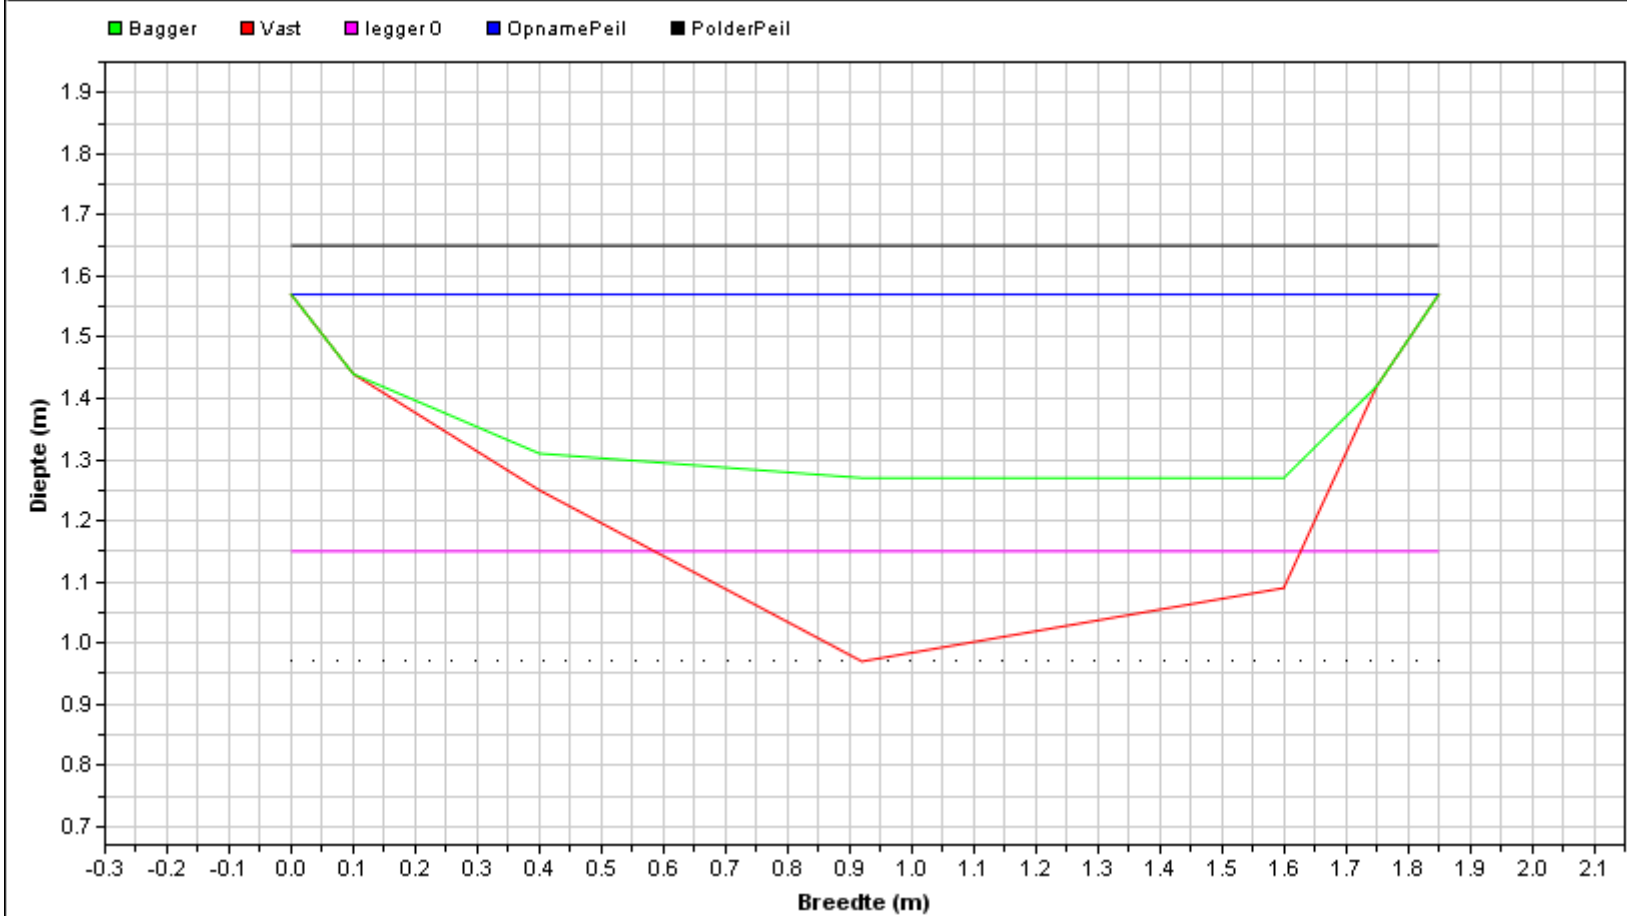

Situatie tekening		Leggerprofiel bodemhoogte [m]	1,15
Polderpeil [m]	1,65	Bagger in leggerprofiel [m2] ([m3])	0,17 (0,00)
Opnamepeil [m]	1,57	Te verwijderen vaste grond [m2] ([m3])	0,15 (0,00)
Bepalende Lengte van profiel [m]	0		
Nat profiel bestaand t.o.v. leggeroppervlak [%]	82,00%		
Bagger [m2] ([m3])	0,28(0,00)		