



Gebied : NC13020500 Baggerwerk gemeente Buren 2013
Project :
Bedrijf : RPS
Dwarsprofiel : 013 / 01 Datume uitpeiling: 0:00:00
Beschrijving :

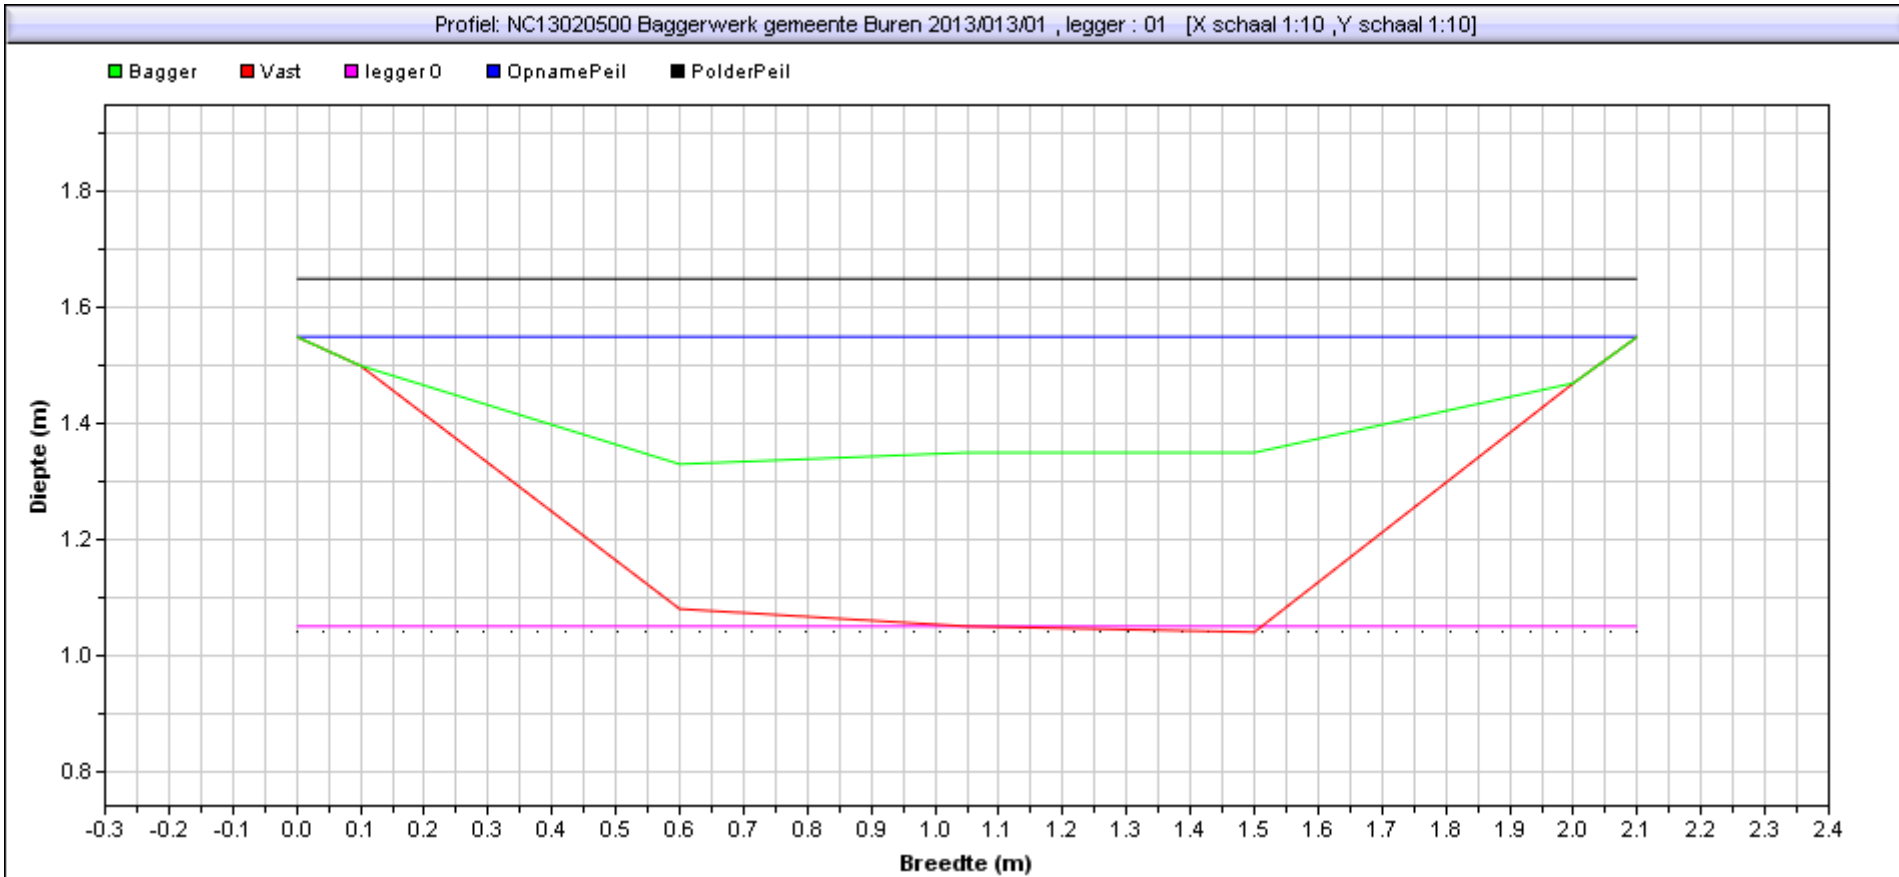

Situatie tekening		Leggerprofiel bodemhoogte [m]	1,05
Polderpeil [m]	1,65	Bagger in leggerprofiel [m2] ([m3])	0,40 (0,00)
Opnamepeil [m]	1,55	Te verwijderen vaste grond [m2] ([m3])	0,32 (0,00)
Bepalende Lengte van profiel [m]	0		
Nat profiel bestaand t.o.v. leggeroppervlak [%]	51,00%		
Bagger [m2] ([m3])	0,40(0,00)		

Gebied : NC13020500 Baggerwerk gemeente Buren 2013
Project :
Bedrijf : RPS
Dwarsprofiel : 013 / 02 Datume uitpeiling: 0:00:00
Beschrijving :

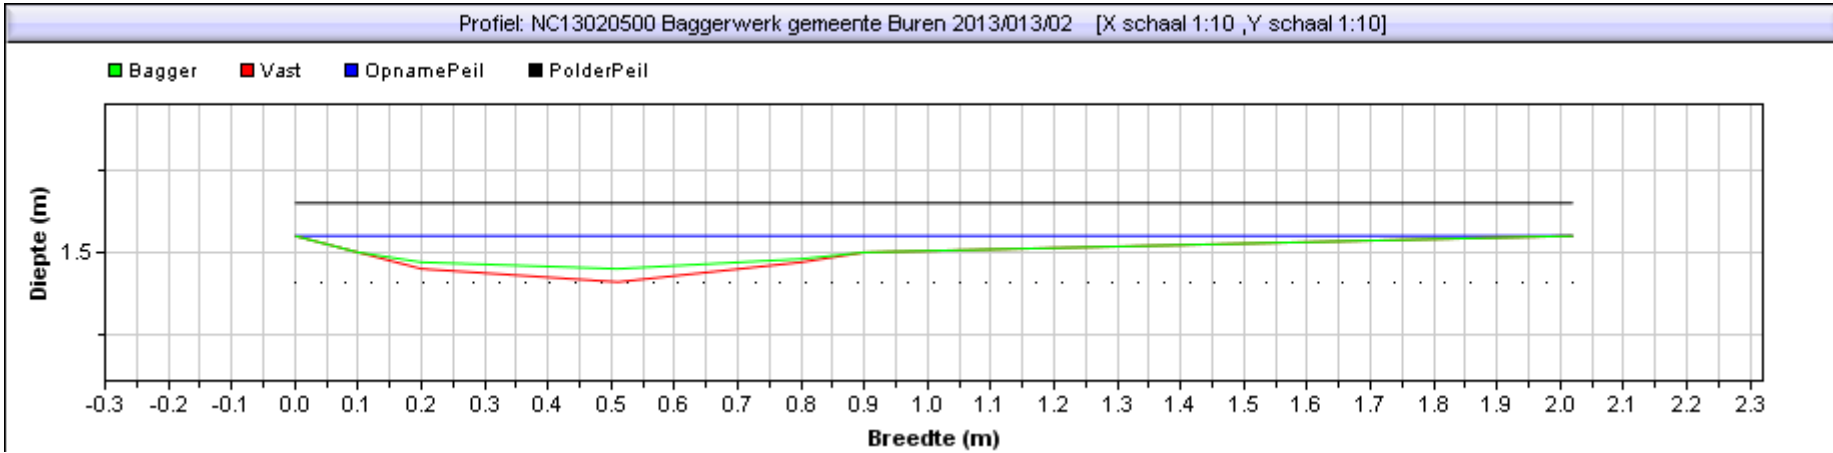

Situatie tekening	
Polderpeil [m]	1,65
Opnamepeil [m]	1,55
Bepalende Lengte van profiel [m]	0
Nat profiel bestaand t.o.v. leggeroppervlak [%]	29,00%
Bagger [m2] {[m3]}	0,02(0,00)