



Gebied : NC13020500 Baggerwerk gemeente Buren 2013  
Project :  
Bedrijf : RPS  
Dwarsprofiel : 059 / 1      Datume uitpeiling: 0:00:00  
Beschrijving :

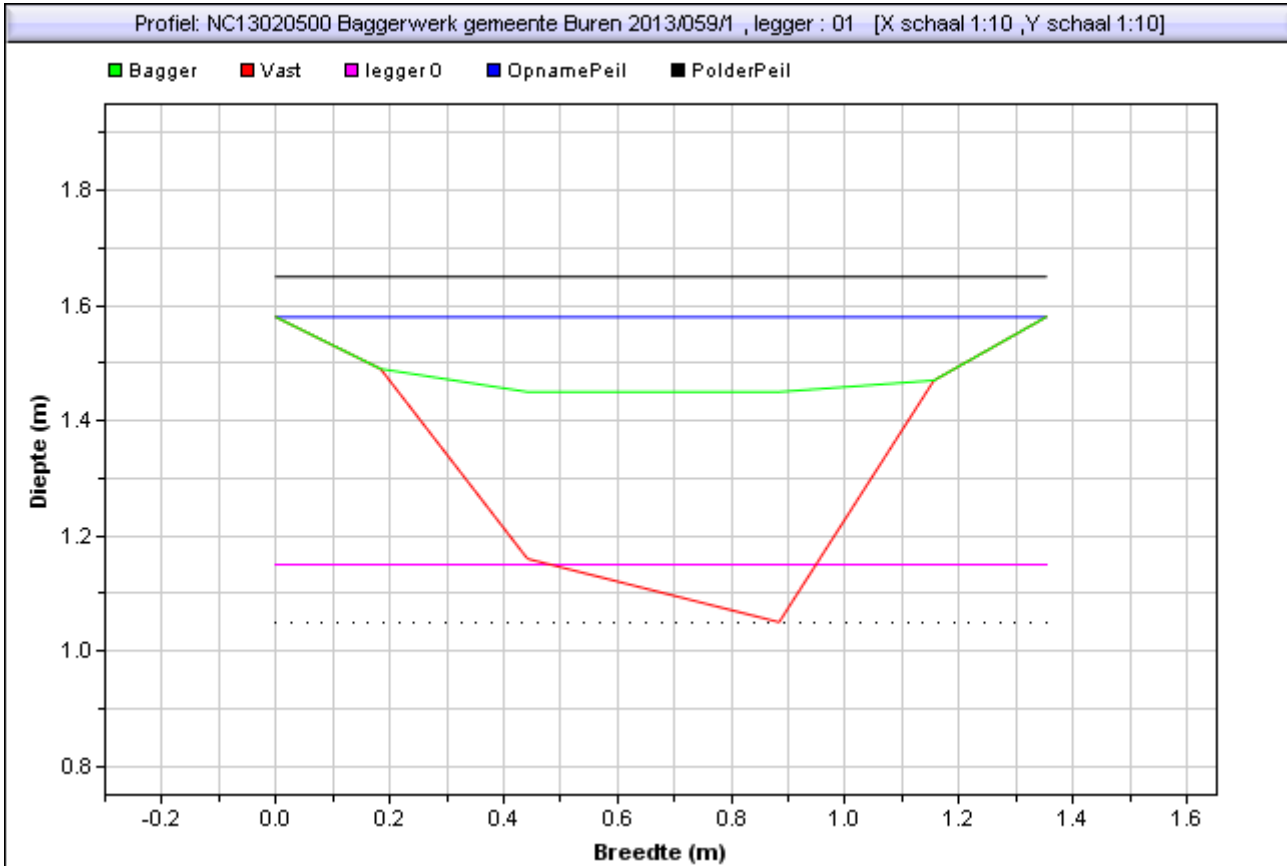

Situatie tekening		Leggerprofiel bodemhoogte [m]	1,15
Polderpeil [m]	1,65	Bagger in leggerprofiel [m2] {[m3]}	0,22 (0,00)
Opnamepeil [m]	1,58	Te verwijderen vaste grond [m2] {[m3]}	0,22 (0,00)
Bepalende Lengte van profiel [m]	0		
Nat profiel bestaand t.o.v. leggeroppervlak [%]	34,00%		
Bagger [m2] {[m3]}	0,25(0,00)		

Gebied : NC13020500 Baggerwerk gemeente Buren 2013  
Project :  
Bedrijf : RPS  
Dwarsprofiel : 059 / 2      Datume uitpeiling: 0:00:00  
Beschrijving :

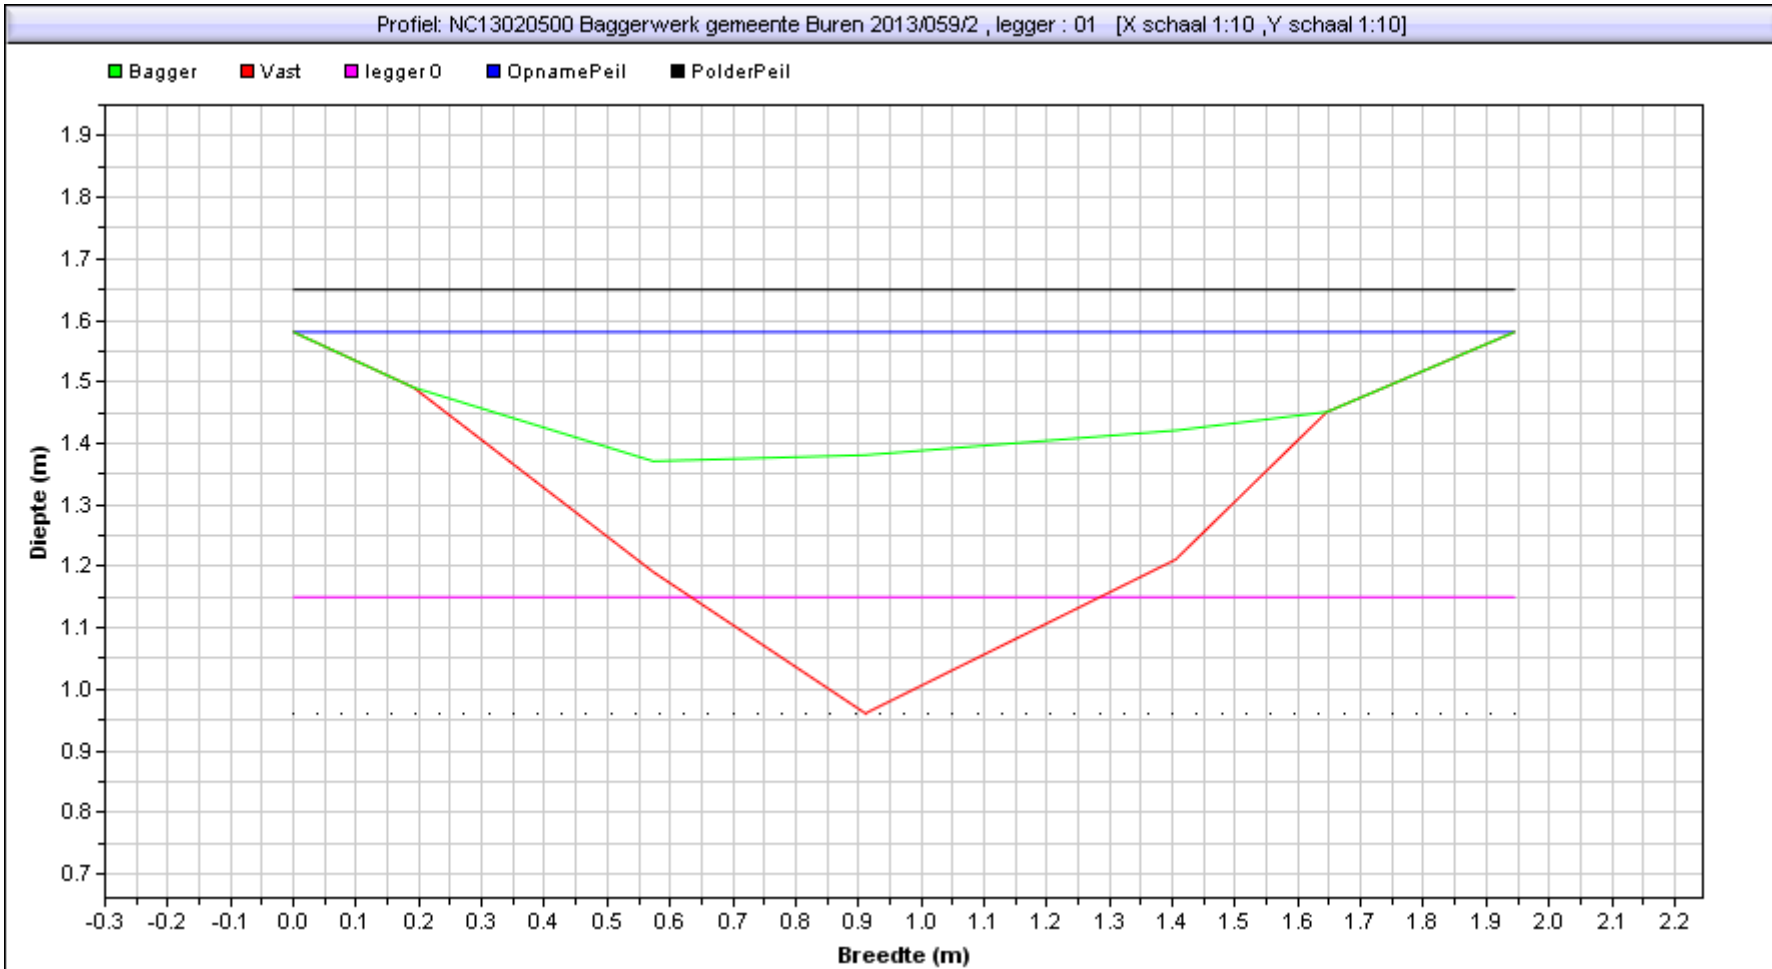

Situatie tekening		Leggerprofiel bodemhoogte [m]	1,15
Polderpeil [m]	1,65	Bagger in leggerprofiel [m2] ([m3])	0,25 (0,00)
Opnamepeil [m]	1,581	Te verwijderen vaste grond [m2] ([m3])	0,30 (0,00)
Bepalende Lengte van profiel [m]	0		
Nat profiel bestaand t.o.v. leggeroppervlak [%]	42,00%		
Bagger [m2] ([m3])	0,32(0,00)		