



Gebied : NC13020500 Baggerwerk gemeente Buren 2013
Project :
Bedrijf : RPS
Dwarsprofiel : 062 / 2 Datume uitpeiling: 0:00:00
Beschrijving :

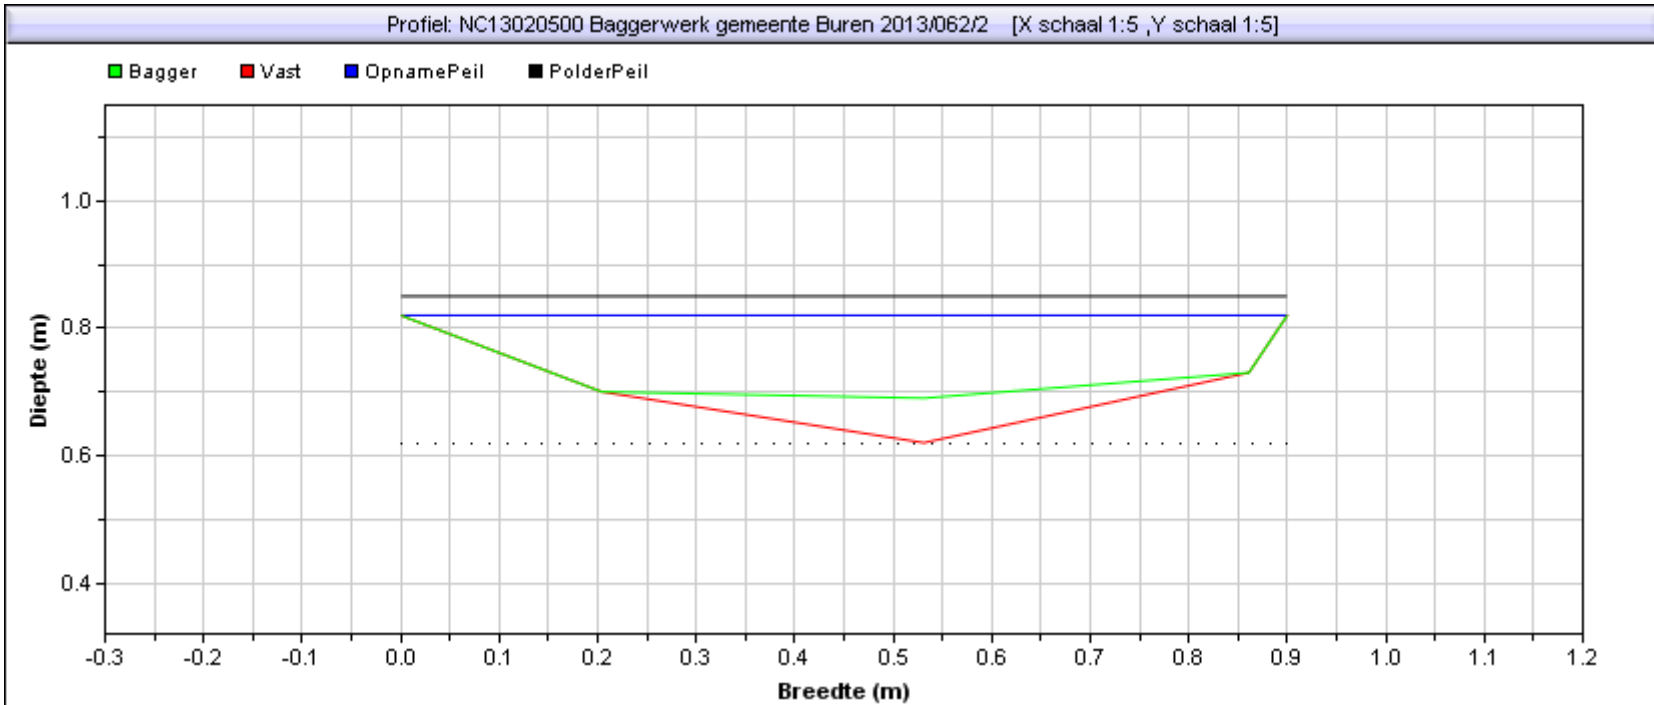

| | |
|--|------------|
| Situatie tekening | |
| Polderpeil [m] | 0,85 |
| Opnamepeil [m] | 0,82 |
| Bepalende Lengte van profiel [m] | 0 |
| Nat profiel bestand t.o.v. leggeroppervlak [%] | 0,00% |
| Bagger [m2] {[m3]} | 0,02(0,00) |

Gebied : NC13020500 Baggerwerk gemeente Buren 2013
Project :
Bedrijf : RPS
Dwarsprofiel : 062 / 3 Datume uitpeiling: 0:00:00
Beschrijving :

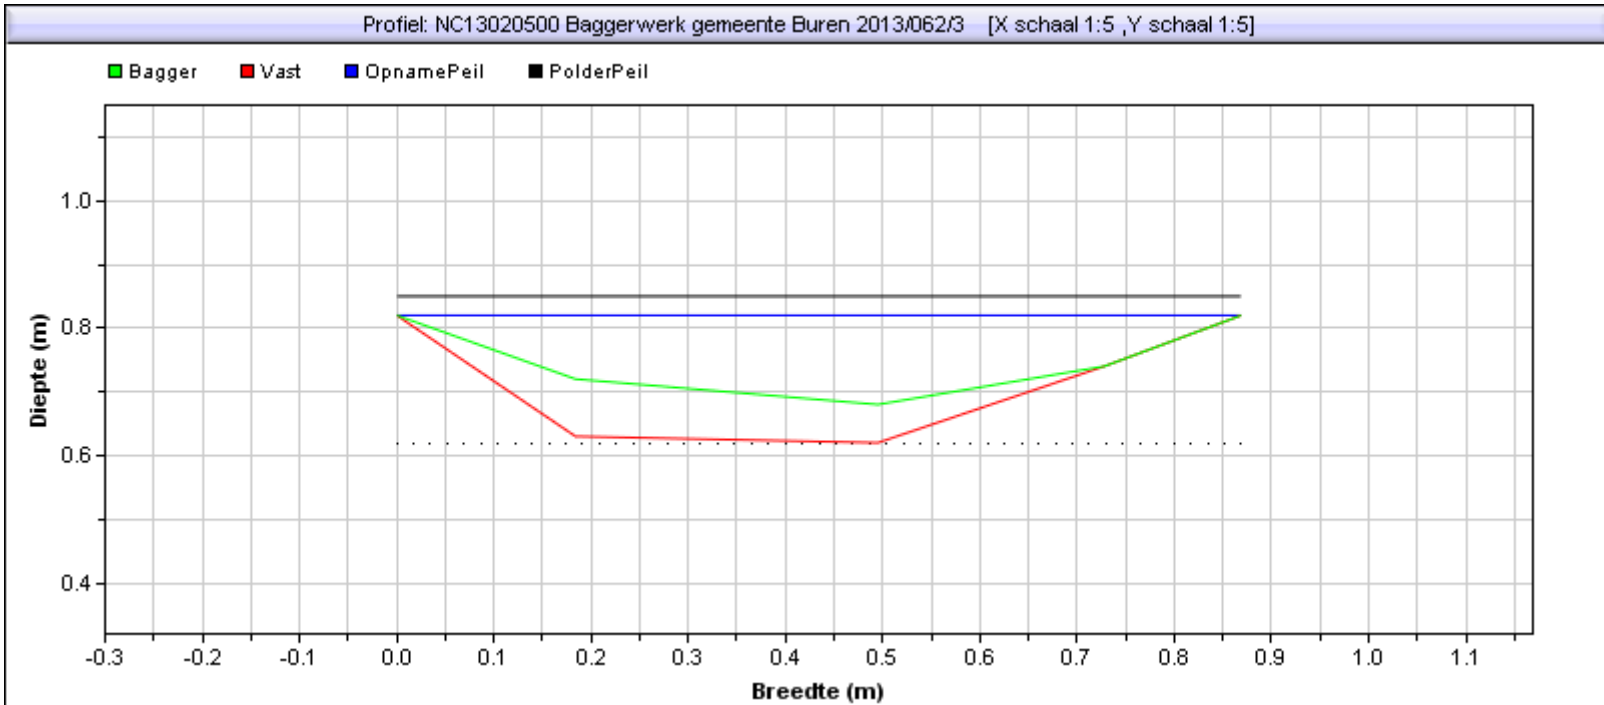

| | |
|---|------------|
| Situatie tekening | |
| Polderpeil [m] | 0,85 |
| Opnamepeil [m] | 0,82 |
| Bepalende Lengte van profiel [m] | 0 |
| Nat profiel bestaand t.o.v. leggeroppervlak [%] | 0,00% |
| Bagger [m2] {[m3]} | 0,04(0,00) |