



Gebied : NC13020500 Baggerwerk gemeente Buren 2013
Project :
Bedrijf : RPS
Dwarsprofiel : 092 / 1 Datume uitpeiling: 0:00:00
Beschrijving :

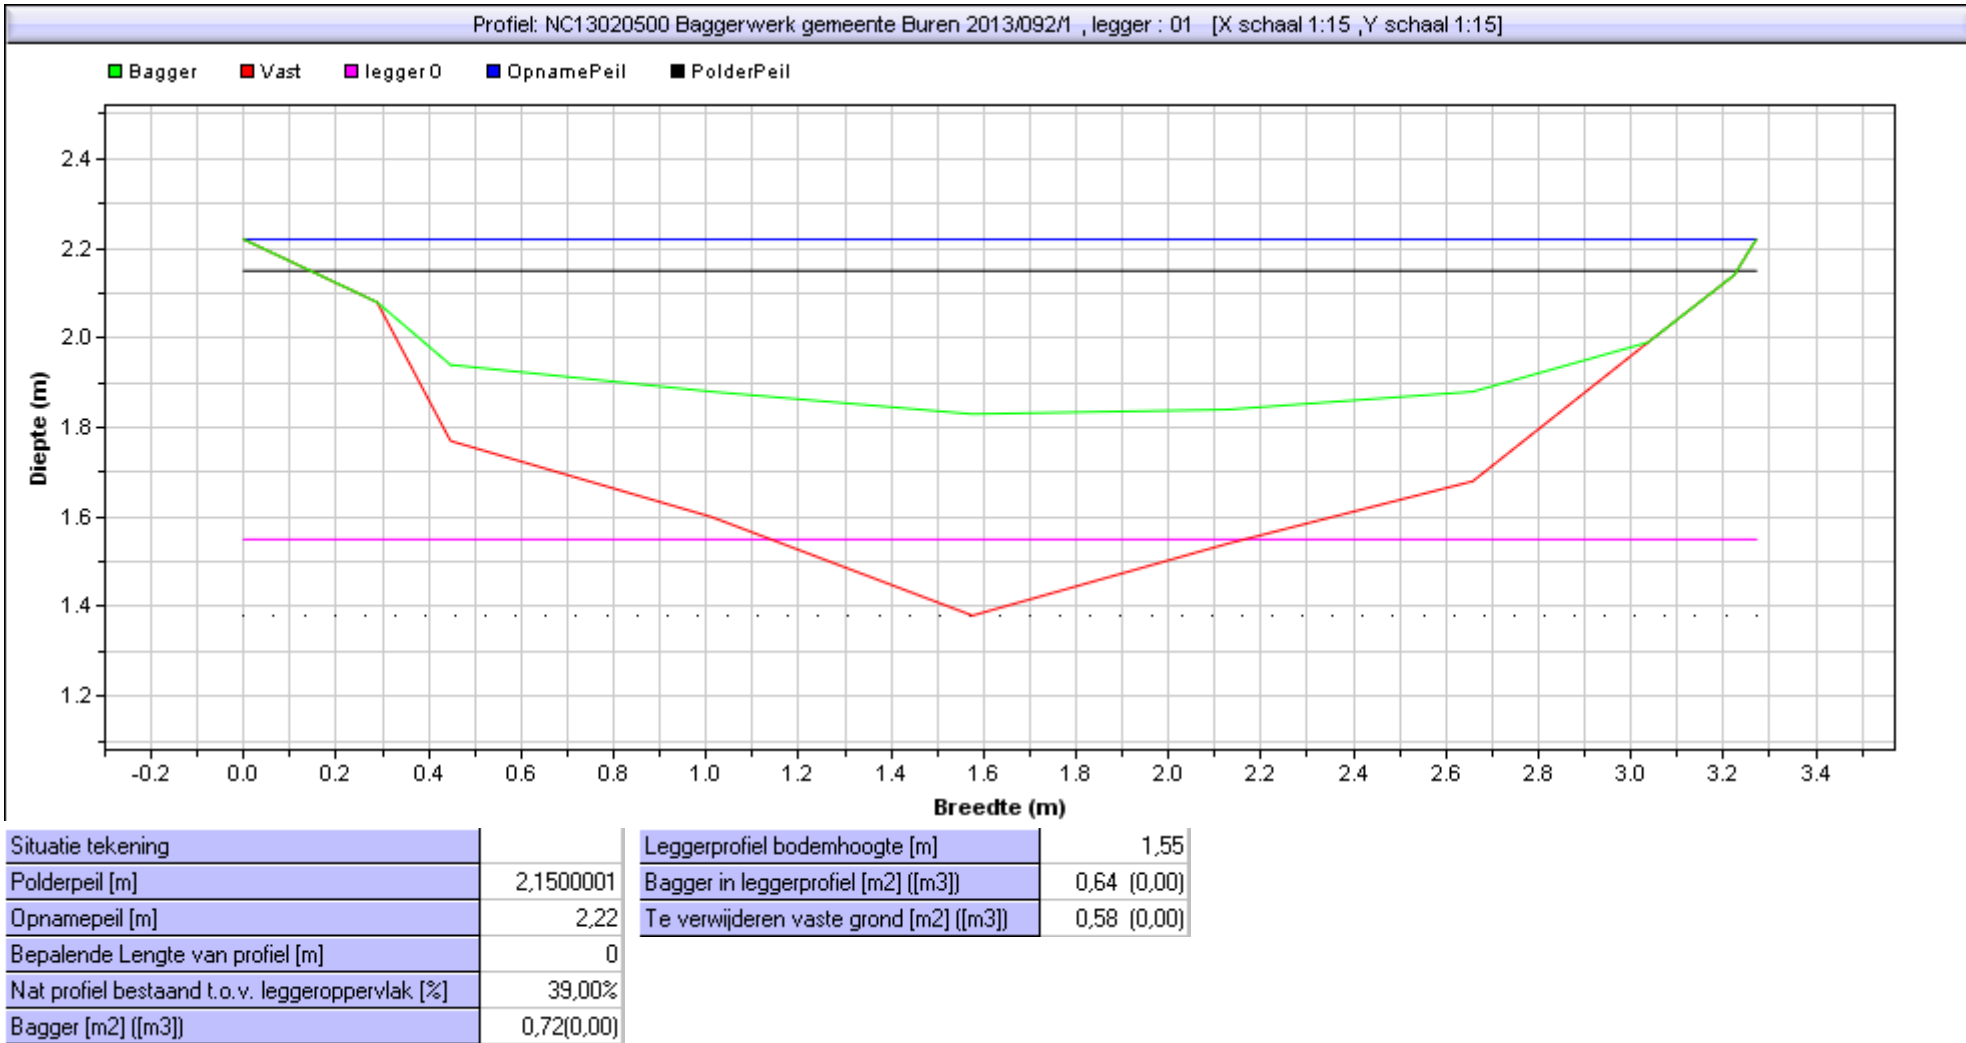

Gebied : NC13020500 Baggerwerk gemeente Buren 2013
Project :
Bedrijf : RPS
Dwarsprofiel : 092 / 2 Datume uitpeiling: 0:00:00
Beschrijving :

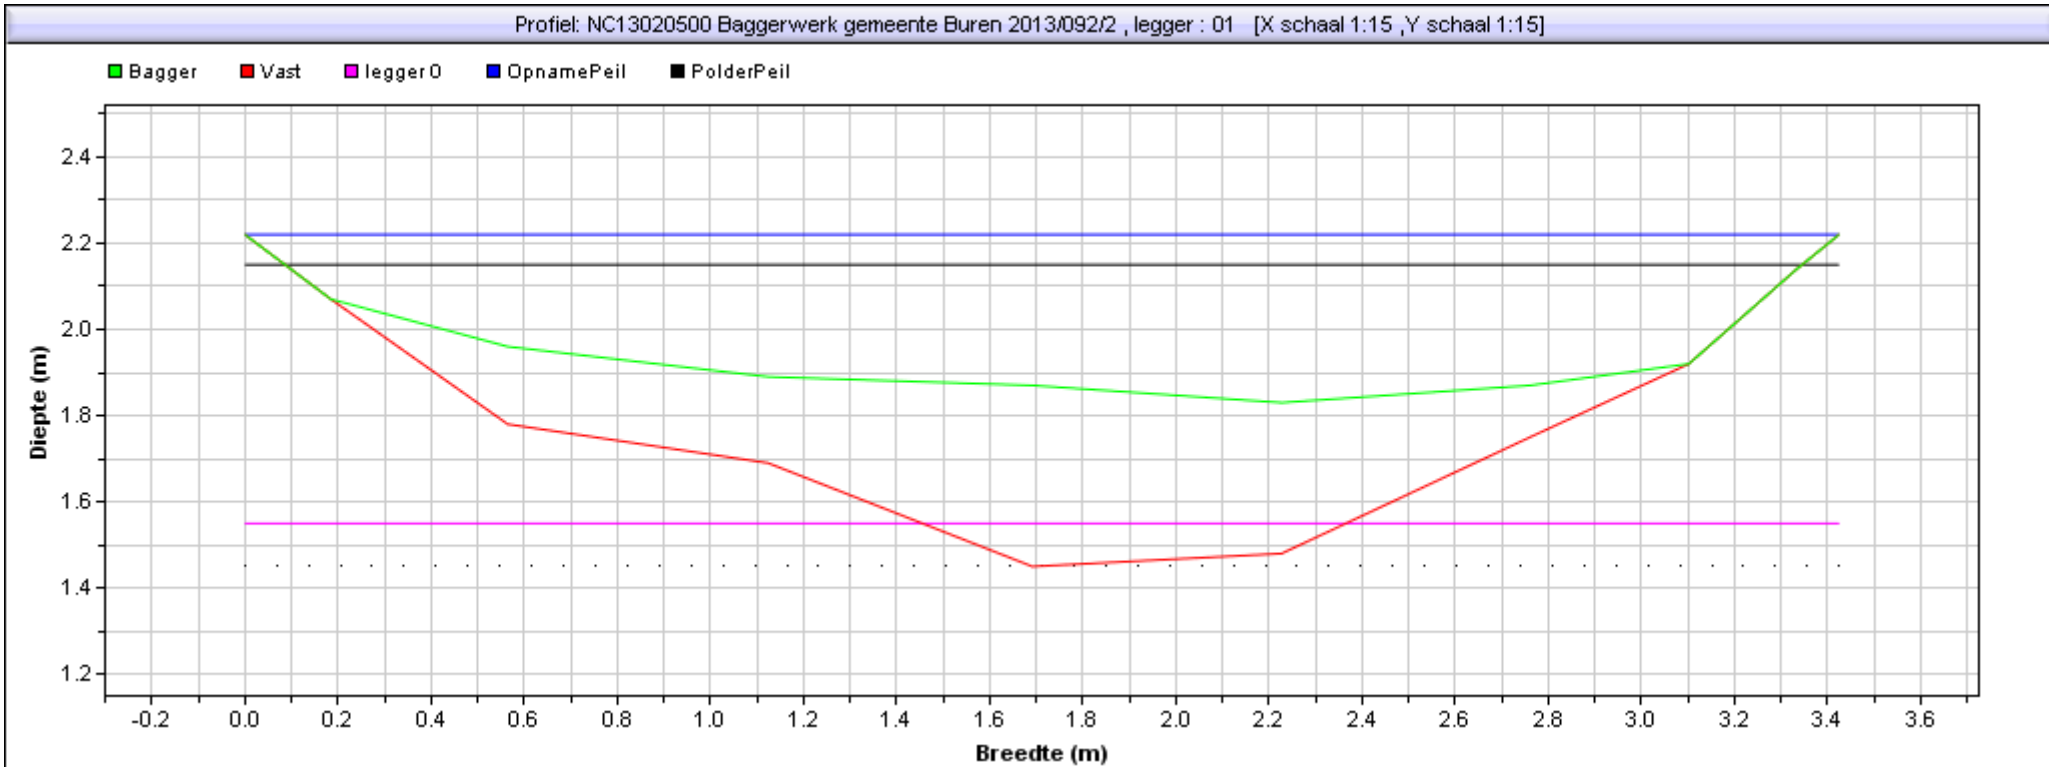

Situatie tekening		Leggerprofiel bodemhoogte [m]	1,55
Polderpeil [m]	2,1500001	Bagger in leggerprofiel [m2] {[m3]}	0,61 (0,00)
Opnamepeil [m]	2,22	Te verwijderen vaste grond [m2] {[m3]}	0,68 (0,00)
Bepalende Lengte van profiel [m]	0		
Nat profiel bestaand t.o.v. leggeroppervlak [%]	37,00%		
Bagger [m2] {[m3]}	0,67(0,00)		

Gebied : NC13020500 Baggerwerk gemeente Buren 2013
Project :
Bedrijf : RPS
Dwarsprofiel : 092 / 3 Datume uitpeiling: 0:00:00
Beschrijving :

