



Gebied : NC13020500 Baggerwerk gemeente Buren 2013
Project :
Bedrijf : RPS
Dwarsprofiel : 096 / 2 Datume uitpeiling: 0:00:00
Beschrijving :

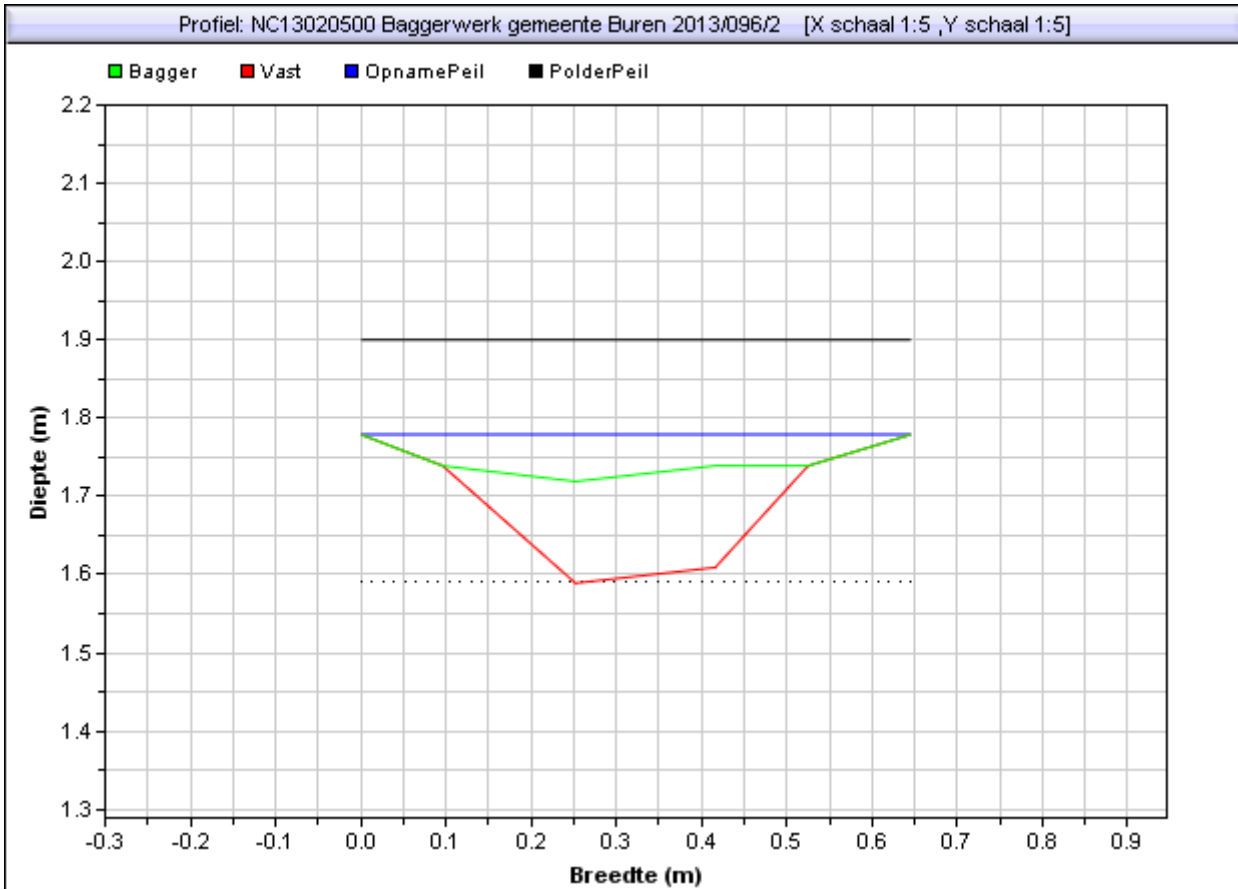

Situatie tekening	
Polderpeil [m]	1,9
Opnamepeil [m]	1,779
Bepalende Lengte van profiel [m]	0
Nat profiel bestaand t.o.v. leggeroppervlak [%]	0,00%
Bagger [m2] {[m3]}	0,04{0,00}

Gebied : NC13020500 Baggerwerk gemeente Buren 2013
Project :
Bedrijf : RPS
Dwarsprofiel : 096 / 3 Datume uitpeiling: 0:00:00
Beschrijving :

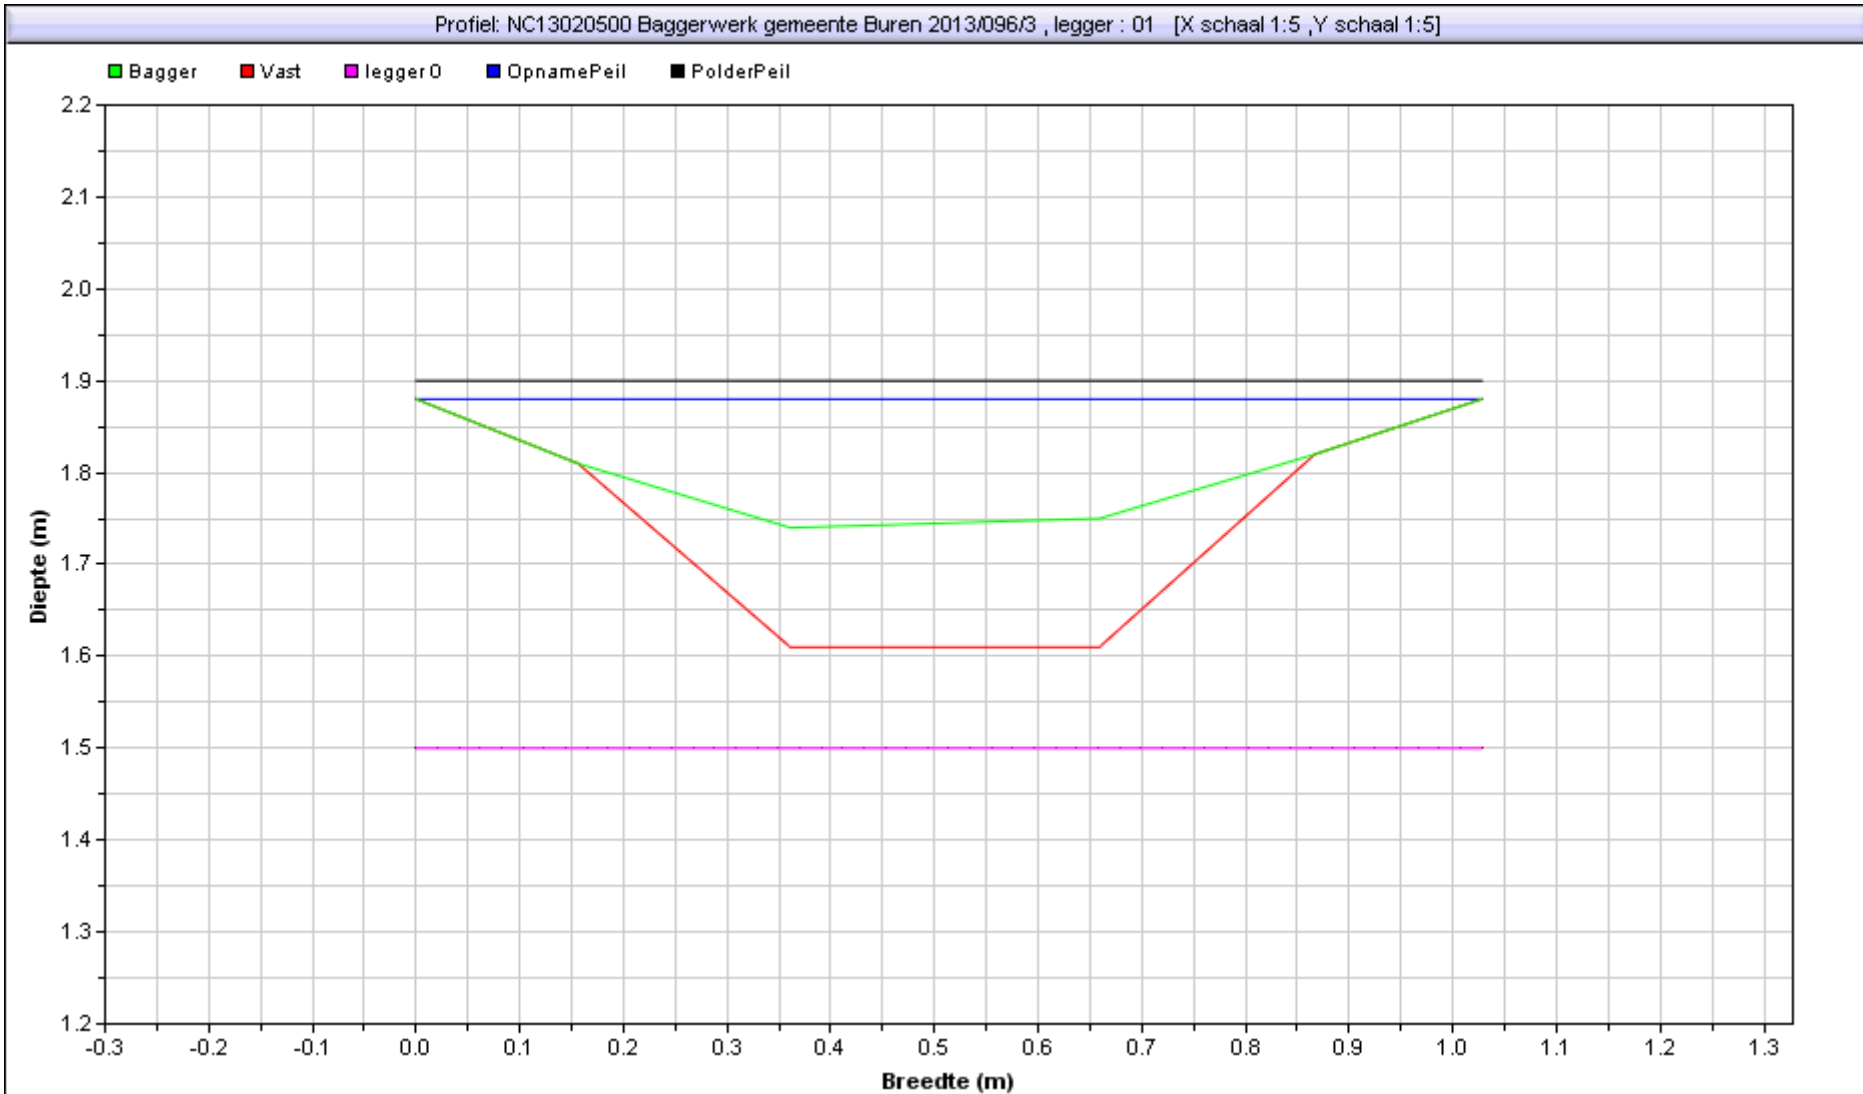

Situatie tekening		Leggerprofiel bodemhoogte [m]	1,50
Polderpeil [m]	1,9	Bagger in leggerprofiel [m2] {[m3]}	0,07 (0,00)
Opnamepeil [m]	1,88	Te verwijderen vaste grond [m2] {[m3]}	0,23 (0,00)
Bepalende Lengte van profiel [m]	0		
Nat profiel bestaand t.o.v. leggeroppervlak [%]	27,00%		
Bagger [m2] {[m3]}	0,07(0,00)		