


Gebied : NC13020500 Baggerwerk gemeente Buren 2013
Project :
Bedrijf : RPS
Dwarsprofiel : 111 / 3 Datume uitpeiling: 0:00:00
Beschrijving :

Profiel: NC13020500 Baggerwerk gemeente Buren 2013/111/3 , legger : 01 [X schaal 1:10 ,Y schaal 1:10]

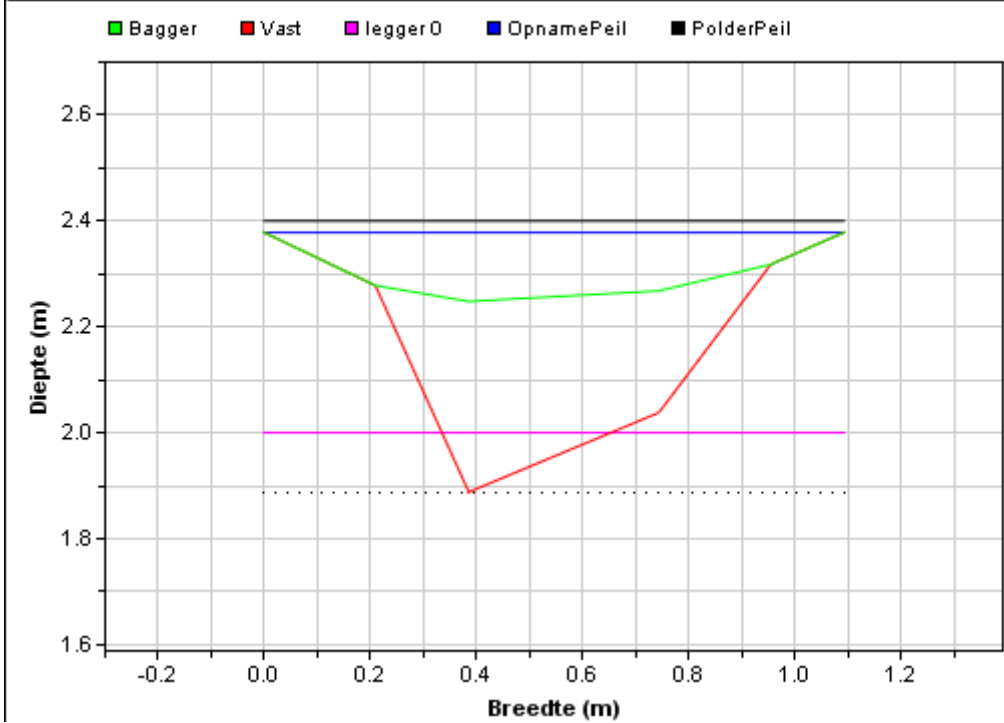

Situatie tekening		Leggerprofiel bodemhoogte [m]	2,00
Polderpeil [m]	2,4000001	Bagger in leggerprofiel [m2] {[m3]}	0,14 (0,00)
Opnamepeil [m]	2,378	Te verwijderen vaste grond [m2] {[m3]}	0,17 (0,00)
Bepalende Lengte van profiel [m]	0		
Nat profiel bestaand t.o.v. leggeroppervlak [%]	37,00%		
Bagger [m2] {[m3]}	0,16(0,00)		