


Gebied : NC13020500 Baggerwerk gemeente Buren 2013
Project :
Bedrijf : RPS
Dwarsprofiel : 113 / 1 Datume uitpeiling: 0:00:00
Beschrijving :

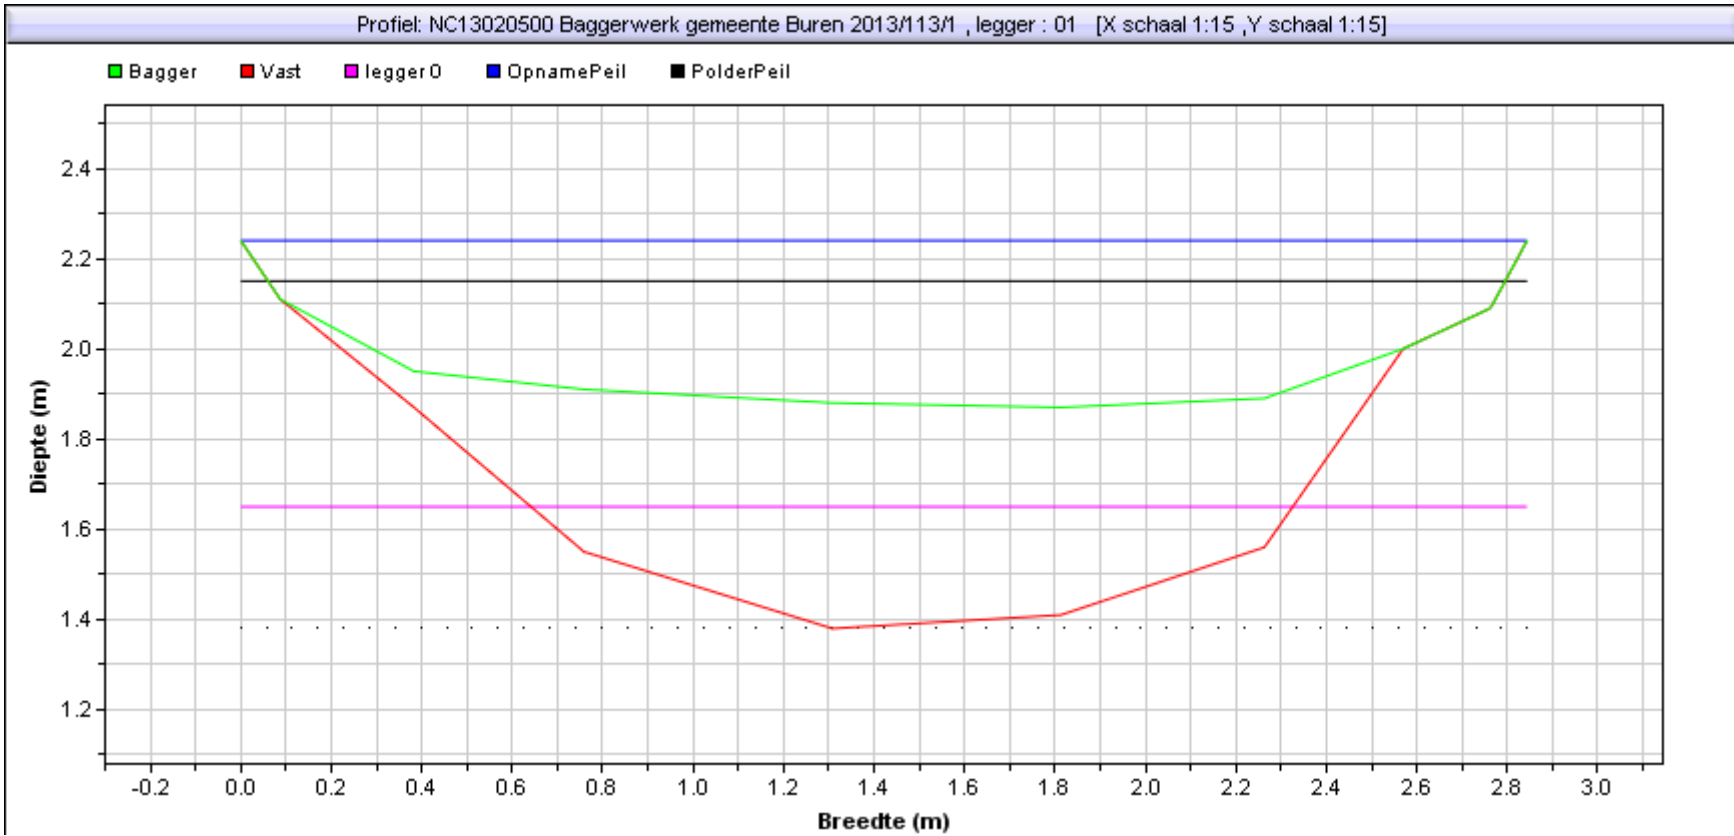

Situatie tekening		Leggerprofiel bodemhoogte [m]	1,65
Polderpeil [m]	2,15	Bagger in leggerprofiel [m2] {[m3]}	0,49 (0,00)
Opnamepeil [m]	2,24	Te verwijderen vaste grond [m2] {[m3]}	0,33 (0,00)
Bepalende Lengte van profiel [m]	0		
Nat profiel bestaand t.o.v. leggeroppervlak [%]	53,00%		
Bagger [m2] {[m3]}	0,80(0,00)		

Gebied : NC13020500 Baggerwerk gemeente Buren 2013
Project :
Bedrijf : RPS
Dwarsprofiel : 113 / 2 Datume uitpeiling: 0:00:00
Beschrijving :

