


Gebied : NC13020500 Baggerwerk gemeente Buren 2013
Project :
Bedrijf : RPS
Dwarsprofiel : 151 / 1 Datume uitpeiling: 0:00:00
Beschrijving :

Profiel: NC13020500 Baggerwerk gemeente Buren 2013/151/1 , legger : 01 [X schaal 1:10 ,Y schaal 1:10]

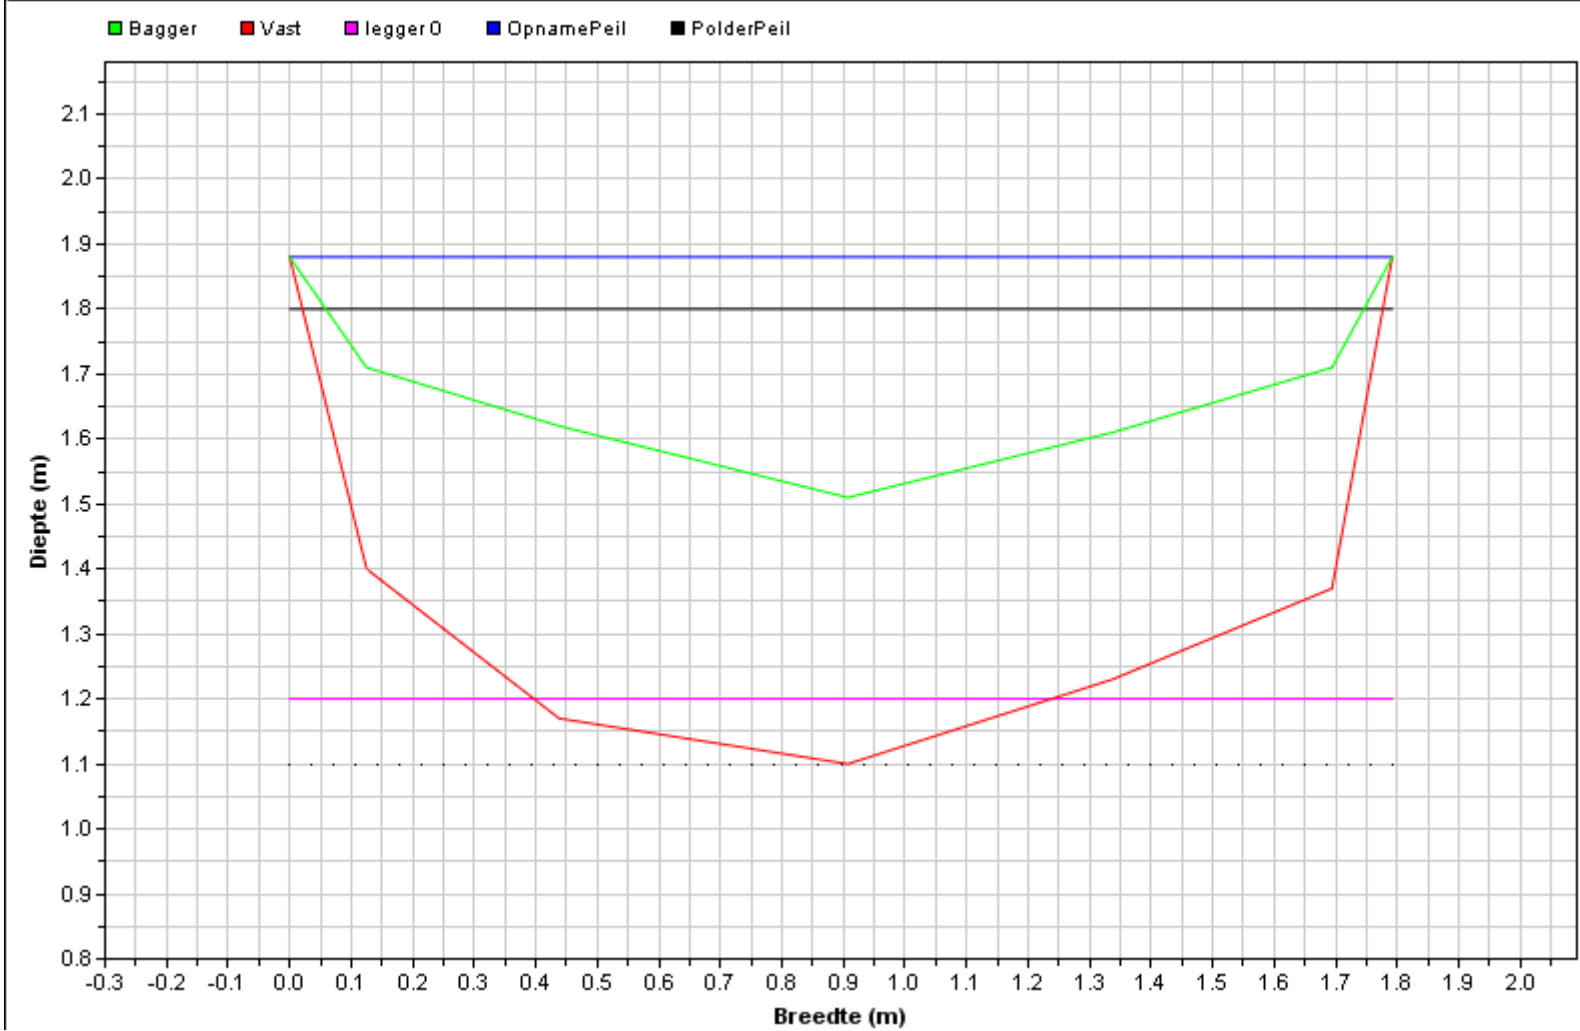

Situatie tekening		Leggerprofiel bodemhoogte [m]	1,20
Polderpeil [m]	1,8	Bagger in leggerprofiel [m2] ([m3])	0,61 (0,00)
Opnamepeil [m]	1,88	Te verwijderen vaste grond [m2] ([m3])	0,16 (0,00)
Bepalende Lengte van profiel [m]	0		
Nat profiel bestaand t.o.v. leggeroppervlak [%]	35,00%		
Bagger [m2] ([m3])	0,65(0,00)		

Gebied : NC13020500 Baggerwerk gemeente Buren 2013
Project :
Bedrijf : RPS
Dwarsprofiel : 151 / 2 Datume uitpeiling: 0:00:00
Beschrijving :

