



Gebied : NC13020500 Baggerwerk gemeente Buren 2013
Project :
Bedrijf : RPS
Dwarsprofiel : 193 / 1 Datume uitpeiling: 0:00:00
Beschrijving :

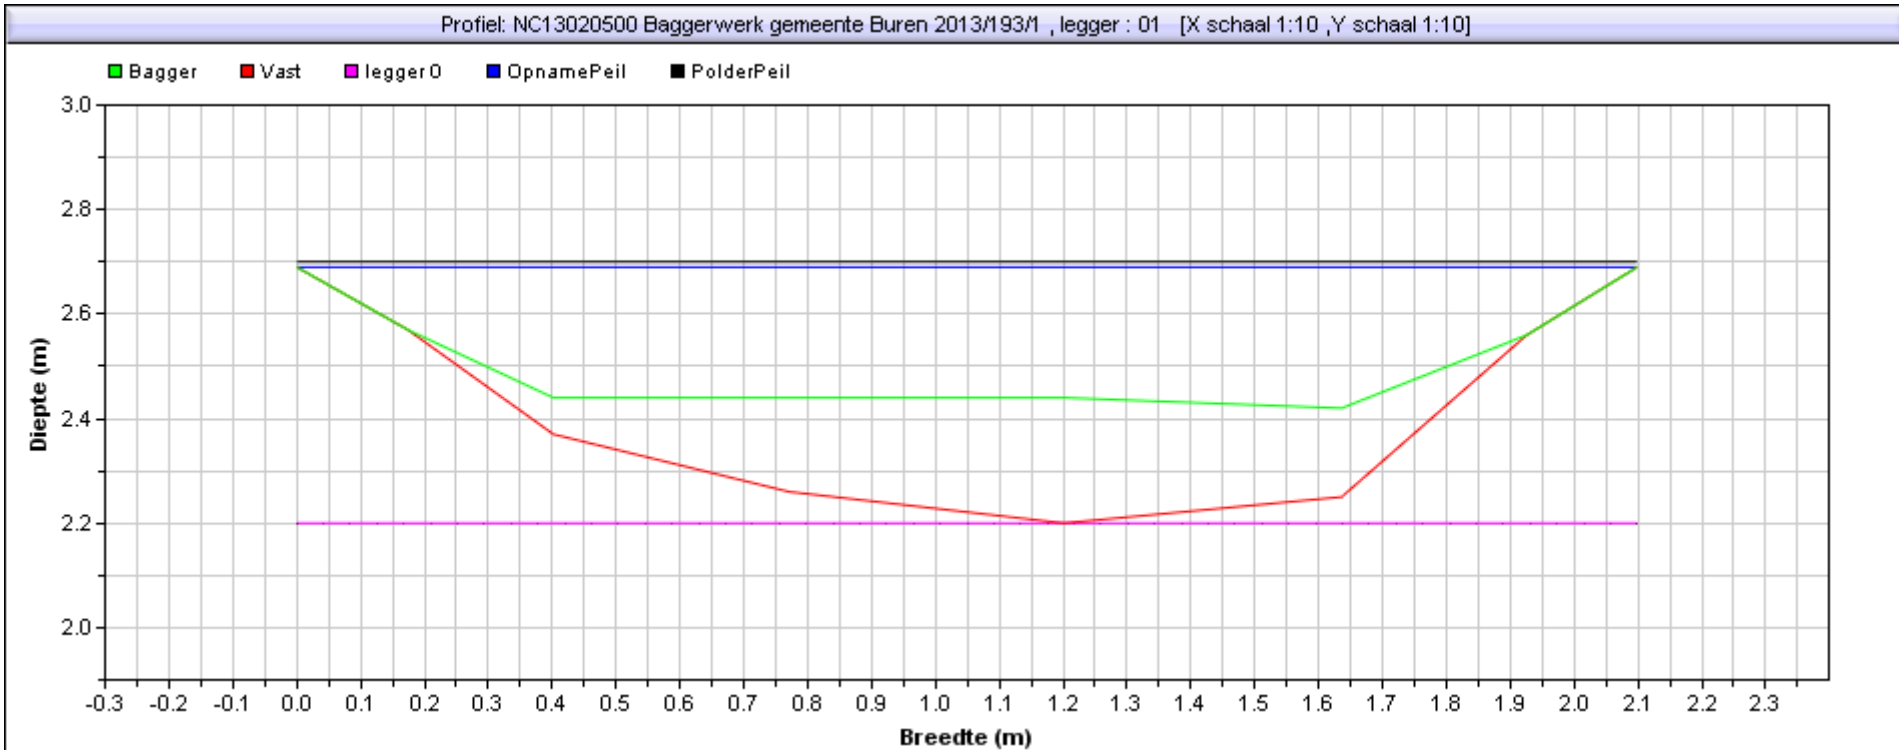

Situatie tekening		Leggerprofiel bodemhoogte [m]	2,20
Polderpeil [m]	2,70000005	Bagger in leggerprofiel [m2] {[m3]}	0,26 (0,00)
Opnamepeil [m]	2,69	Te verwijderen vaste grond [m2] {[m3]}	0,33 (0,00)
Bepalende Lengte van profiel [m]	0		
Nat profiel bestaand t.o.v. leggeroppervlak [%]	54,00%		
Bagger [m2] {[m3]}	0,26(0,00)		

Gebied : NC13020500 Baggerwerk gemeente Buren 2013
Project :
Bedrijf : RPS
Dwarsprofiel : 193 / 3 Datume uitpeiling: 0:00:00
Beschrijving :

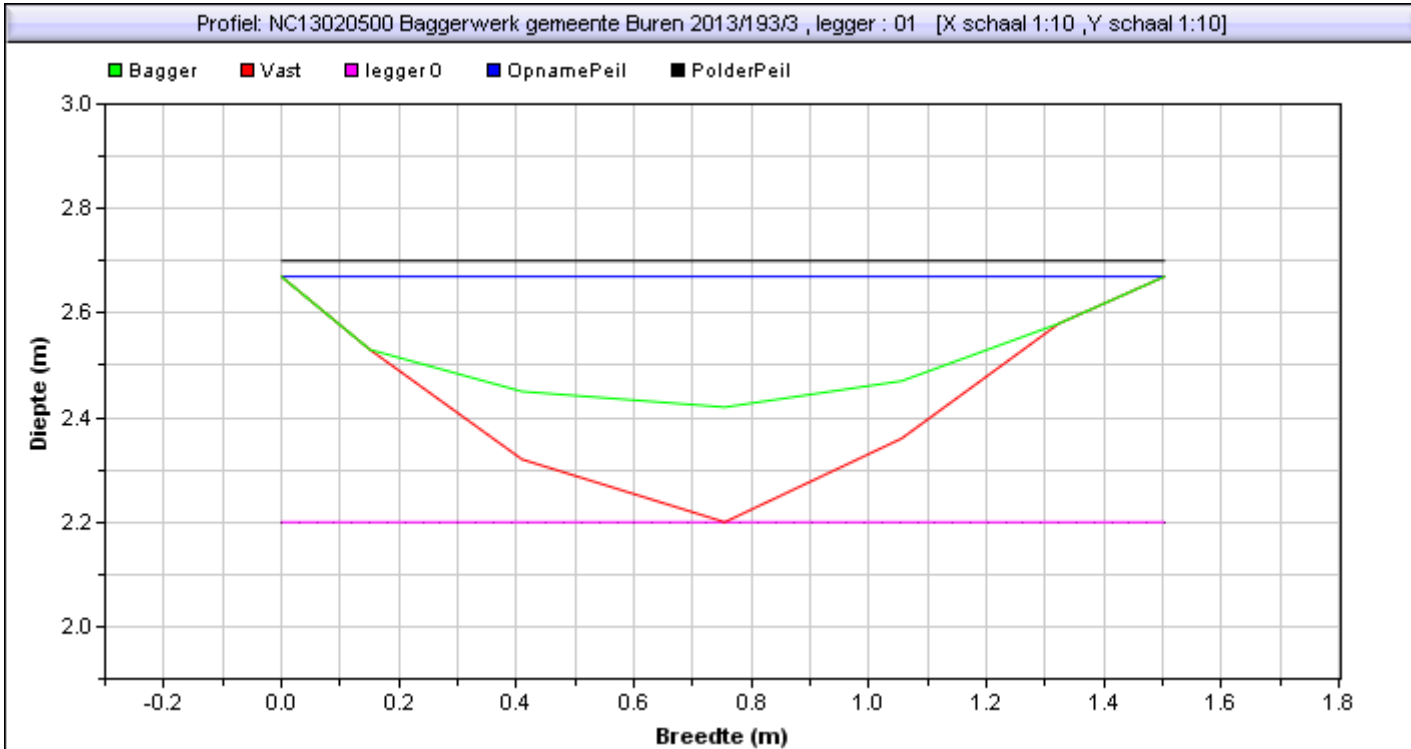

Situatie tekening		Leggerprofiel bodemhoogte [m]	2,20
Polderpeil [m]	2,70000005	Bagger in leggerprofiel [m2] {[m3]}	0,14 (0,00)
Opnamepeil [m]	2,67	Te verwijderen vaste grond [m2] {[m3]}	0,31 (0,00)
Bepalende Lengte van profiel [m]	0		
Nat profiel bestaand t.o.v. leggeroppervlak [%]	50,00%		
Bagger [m2] {[m3]}	0,14(0,00)		

Gebied : NC13020500 Baggerwerk gemeente Buren 2013
Project :
Bedrijf : RPS
Dwarsprofiel : 193 / 2 Datume uitpeiling: 0:00:00
Beschrijving :

