



Gebied : NC13020500 Baggerwerk gemeente Buren 2013
Project :
Bedrijf : RPS
Dwarsprofiel : 218 / 1 Datume uitpeiling: 0:00:00
Beschrijving :

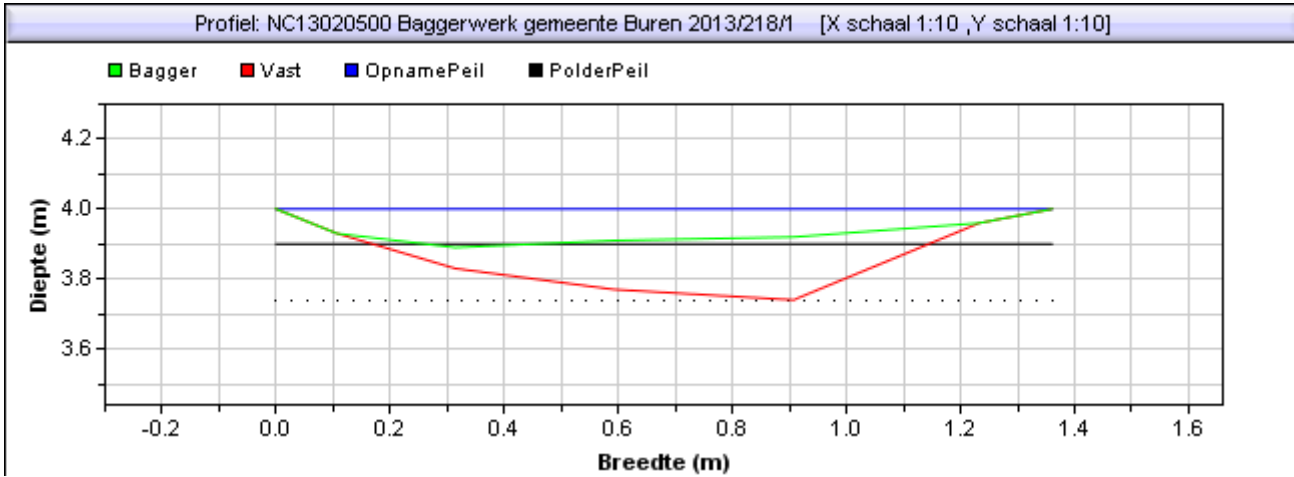

Situatie tekening	
Polderpeil [m]	3,90000001
Opnamepeil [m]	4
Bepalende Lengte van profiel [m]	0
Nat profiel bestaand t.o.v. leggeroppervlak [%]	0,00%
Bagger [m2] [[m3]]	0,11(0,00)

Gebied : NC13020500 Baggerwerk gemeente Buren 2013
Project :
Bedrijf : RPS
Dwarsprofiel : 218 / 2 Datume uitpeiling: 0:00:00
Beschrijving :

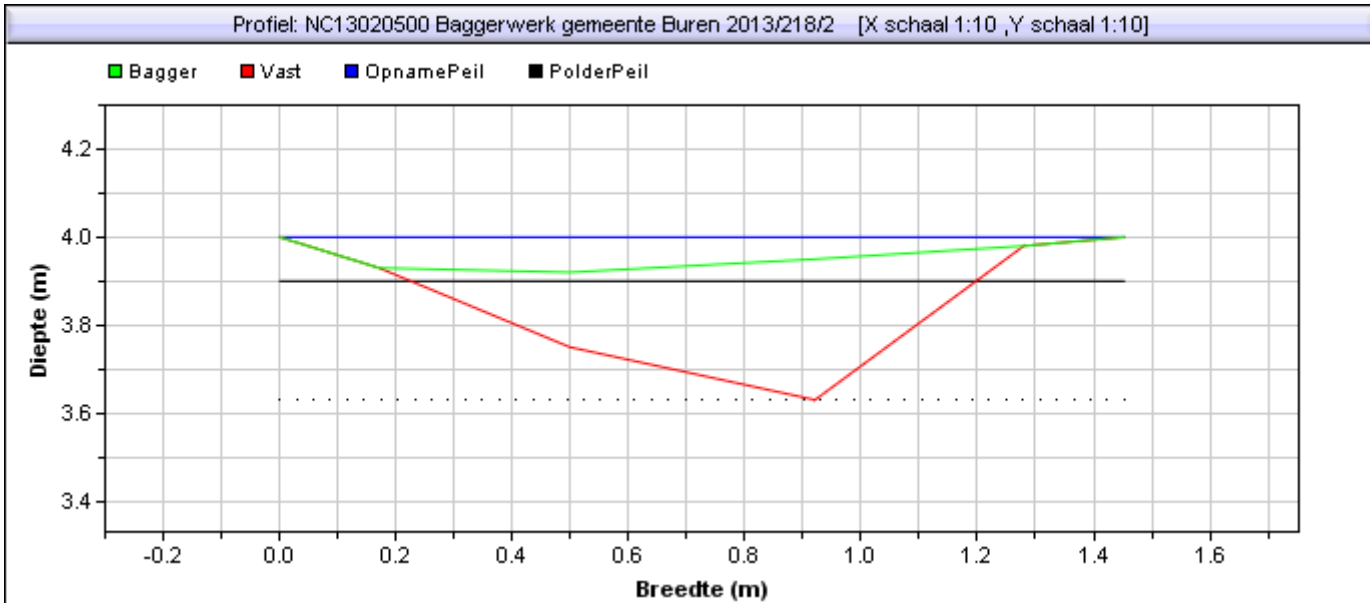

Situatie tekening	
Polderpeil [m]	3,90000001
Opnamepeil [m]	4
Bepalende Lengte van profiel [m]	0
Nat profiel bestaand t.o.v. leggeroppervlak [%]	0,00%
Bagger [m2] ([m3])	0,19(0,00)