



Gebied : NC13020500 Baggerwerk gemeente Buren 2013
Project :
Bedrijf : RPS
Dwarsprofiel : 240 / 1 Datume uitpeiling: 0:00:00
Beschrijving :

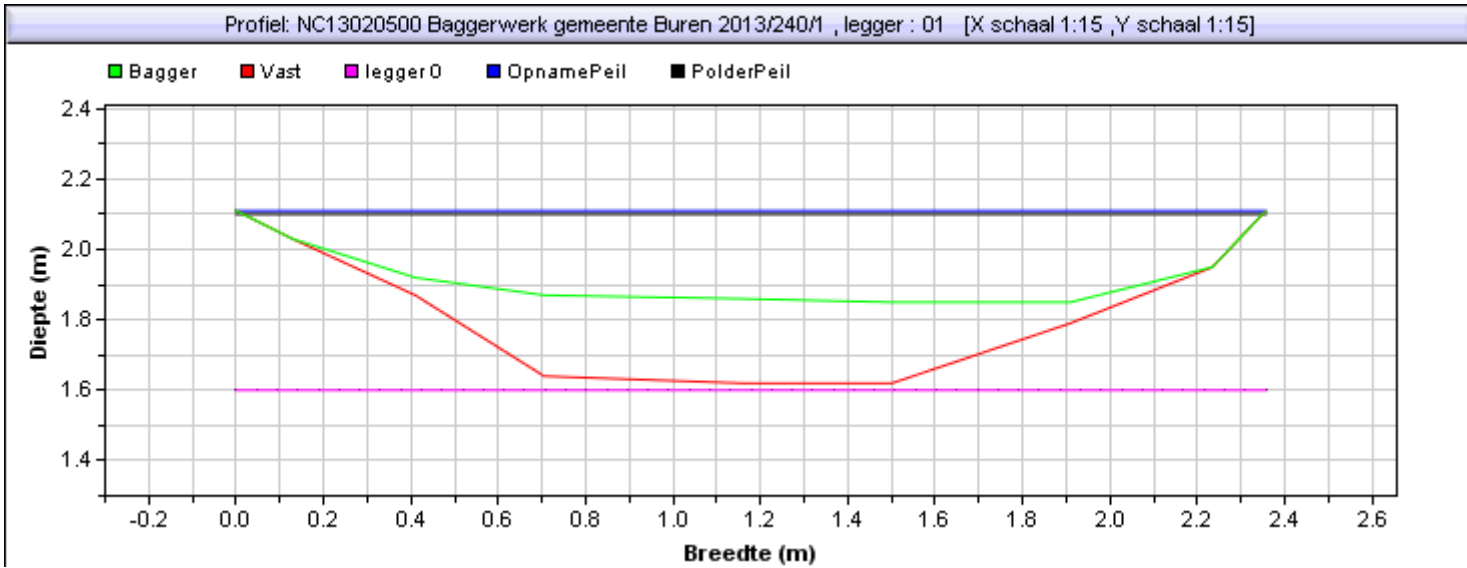

Situatie tekening		Leggerprofiel bodemhoogte [m]	1,60
Polderpeil [m]	2,1	Bagger in leggerprofiel [m2] ([m3])	0,30 (0,00)
Opnamepeil [m]	2,11	Te verwijderen vaste grond [m2] ([m3])	0,41 (0,00)
Bepalende Lengte van profiel [m]	0		
Nat profiel bestaand t.o.v. leggeroppervlak [%]	50,00%		
Bagger [m2] ([m3])	0,30(0,00)		

Gebied : NC13020500 Baggerwerk gemeente Buren 2013
Project :
Bedrijf : RPS
Dwarsprofiel : 240 / 2 Datume uitpeiling: 0:00:00
Beschrijving :

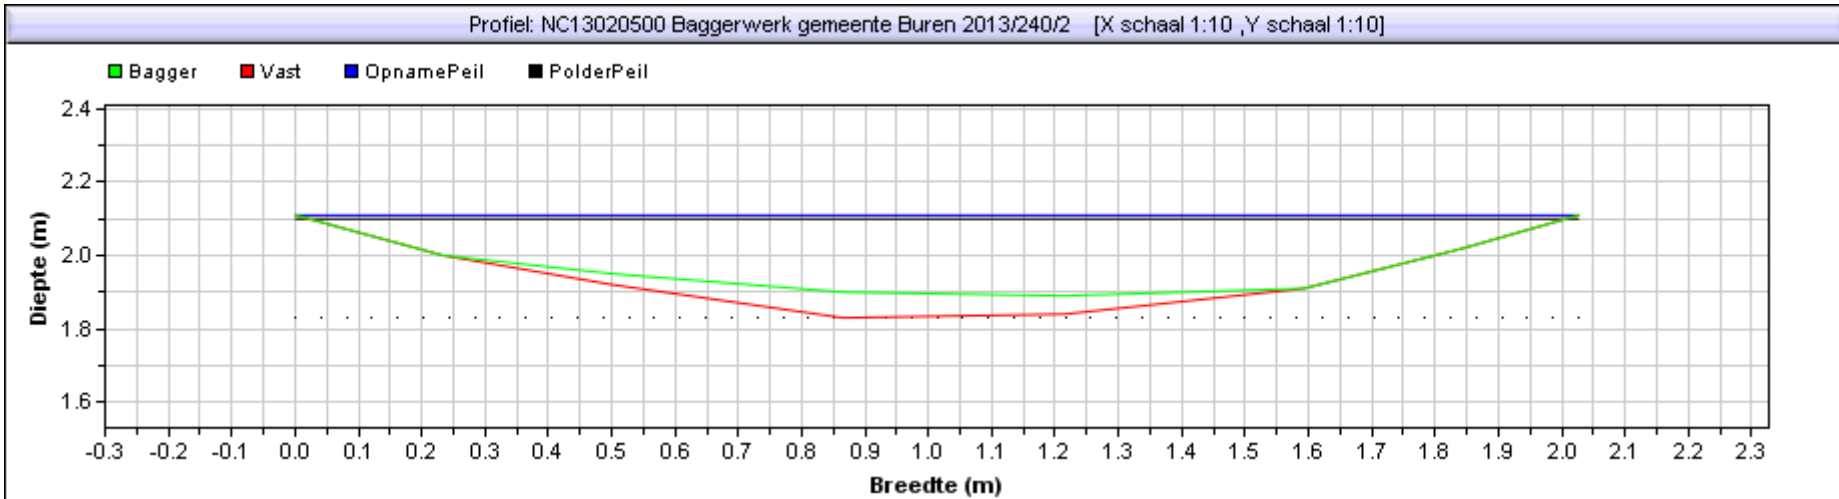

Situatie tekening	
Polderpeil [m]	2,1
Opnamepeil [m]	2,11
Bepalende Lengte van profiel [m]	0
Nat profiel bestaand t.o.v. leggeroppervlak [%]	37,00%
Bagger [m2] {[m3]}	0,05(0,00)