



Gebied : NC13020500 Baggerwerk gemeente Buren 2013
Project :
Bedrijf : RPS
Dwarsprofiel : 287 / 1 Datume uitpeiling: 0:00:00
Beschrijving :

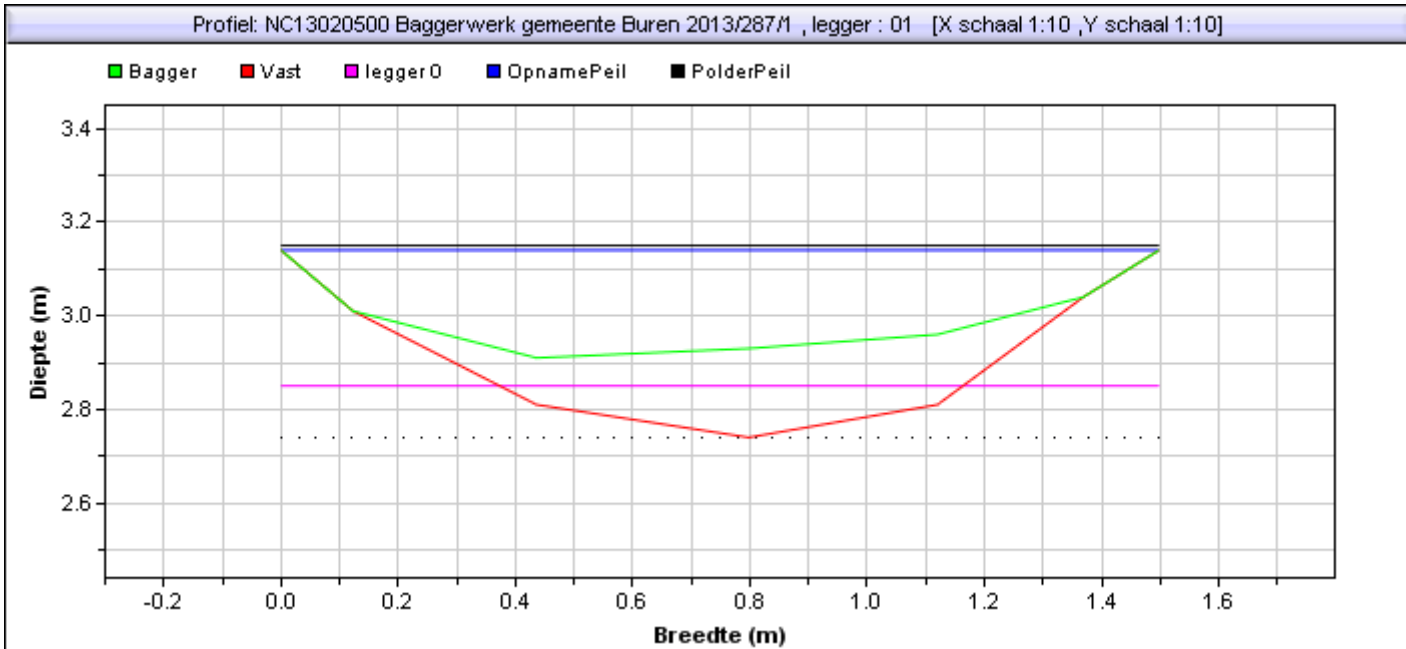

Situatie tekening	
Polderpeil [m]	3,1500001
Opnamepeil [m]	3,14
Bepalende Lengte van profiel [m]	0
Nat profiel bestaand t.o.v. leggeroppervlak [%]	87,00%
Bagger [m2] ([m3])	0,14(0,00)

Leggerprofiel bodemhoogte [m]	2,85
Bagger in leggerprofiel [m2] ([m3])	0,09 (0,00)
Te verwijderen vaste grond [m2] ([m3])	0,10 (0,00)

Gebied : NC13020500 Baggerwerk gemeente Buren 2013
Project :
Bedrijf : RPS
Dwarsprofiel : 287 / 2 Datume uitpeiling: 0:00:00
Beschrijving :

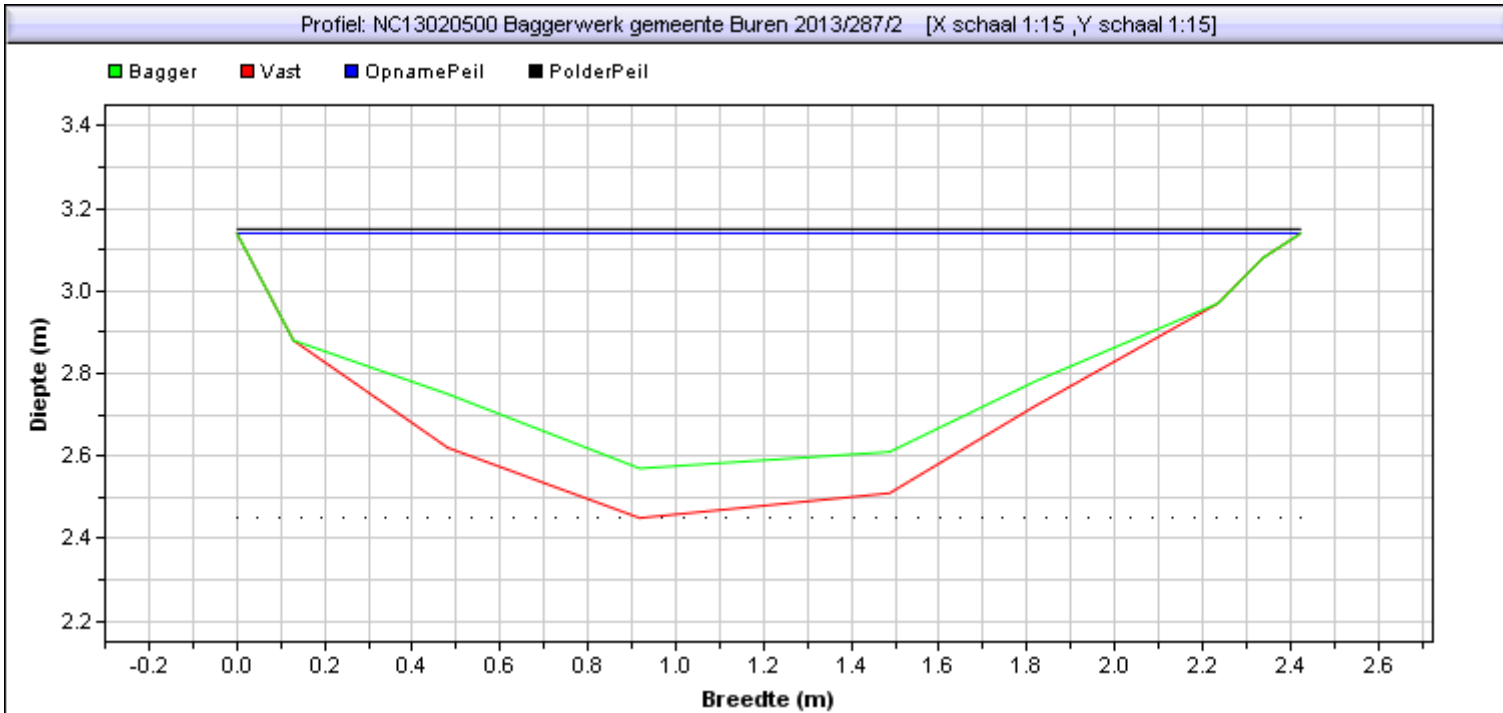

Situatie tekening	
Polderpeil [m]	3,1500001
Opnamepeil [m]	3,14
Bepalende Lengte van profiel [m]	0
Nat profiel bestaand t.o.v. leggeroppervlak [%]	196,00%
Bagger [m2] ([m3])	0,18(0,00)