



Gebied : NC13020500 Baggerwerk gemeente Buren 2013  
Project :  
Bedrijf : RPS  
Dwarsprofiel : 300 / 1      Datume uitpeiling: 0:00:00  
Beschrijving :

Profiel: NC13020500 Baggerwerk gemeente Buren 2013/300/1 , legger : 01 [X schaal 1:15 ,Y schaal 1:15]

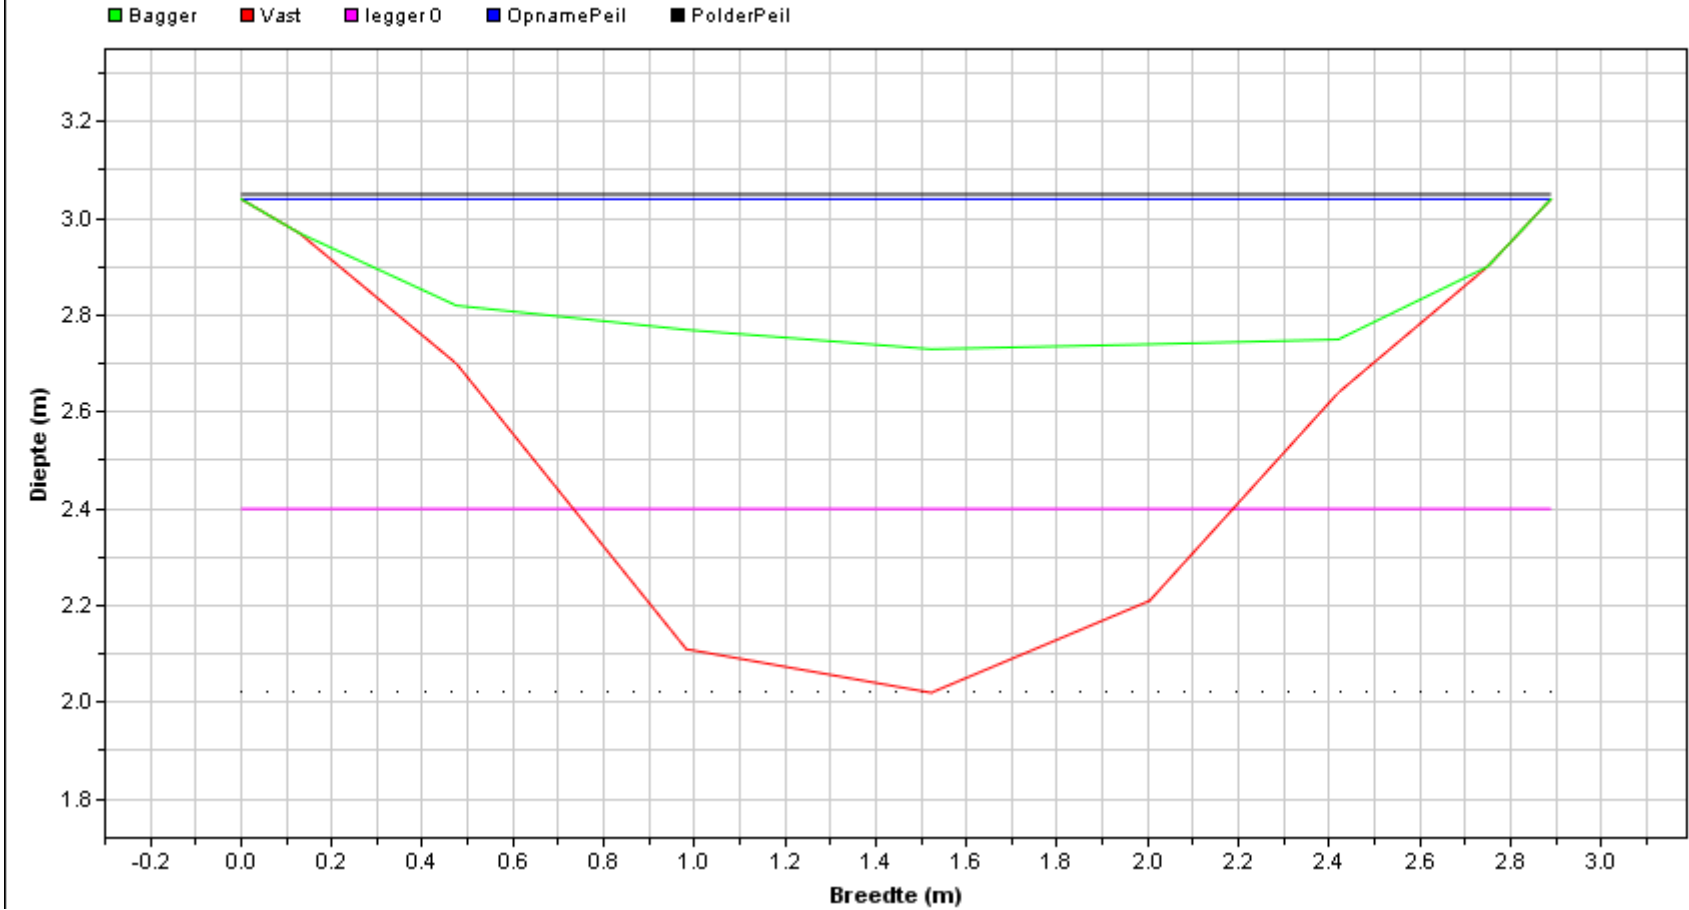

Situatie tekening		Leggerprofiel bodemhoogte [m]	2,40
Polderpeil [m]	3,04999995	Bagger in leggerprofiel [m2] {[m3]}	0,66 (0,00)
Opnamepeil [m]	3,04	Te verwijderen vaste grond [m2] {[m3]}	0,50 (0,00)
Bepalende Lengte van profiel [m]	0		
Nat profiel bestaand t.o.v. leggeroppervlak [%]	38,00%		
Bagger [m2] {[m3]}	1,04(0,00)		

Gebied : NC13020500 Baggerwerk gemeente Buren 2013  
Project :  
Bedrijf : RPS  
Dwarsprofiel : 300 / 2      Datume uitpeiling: 0:00:00  
Beschrijving :

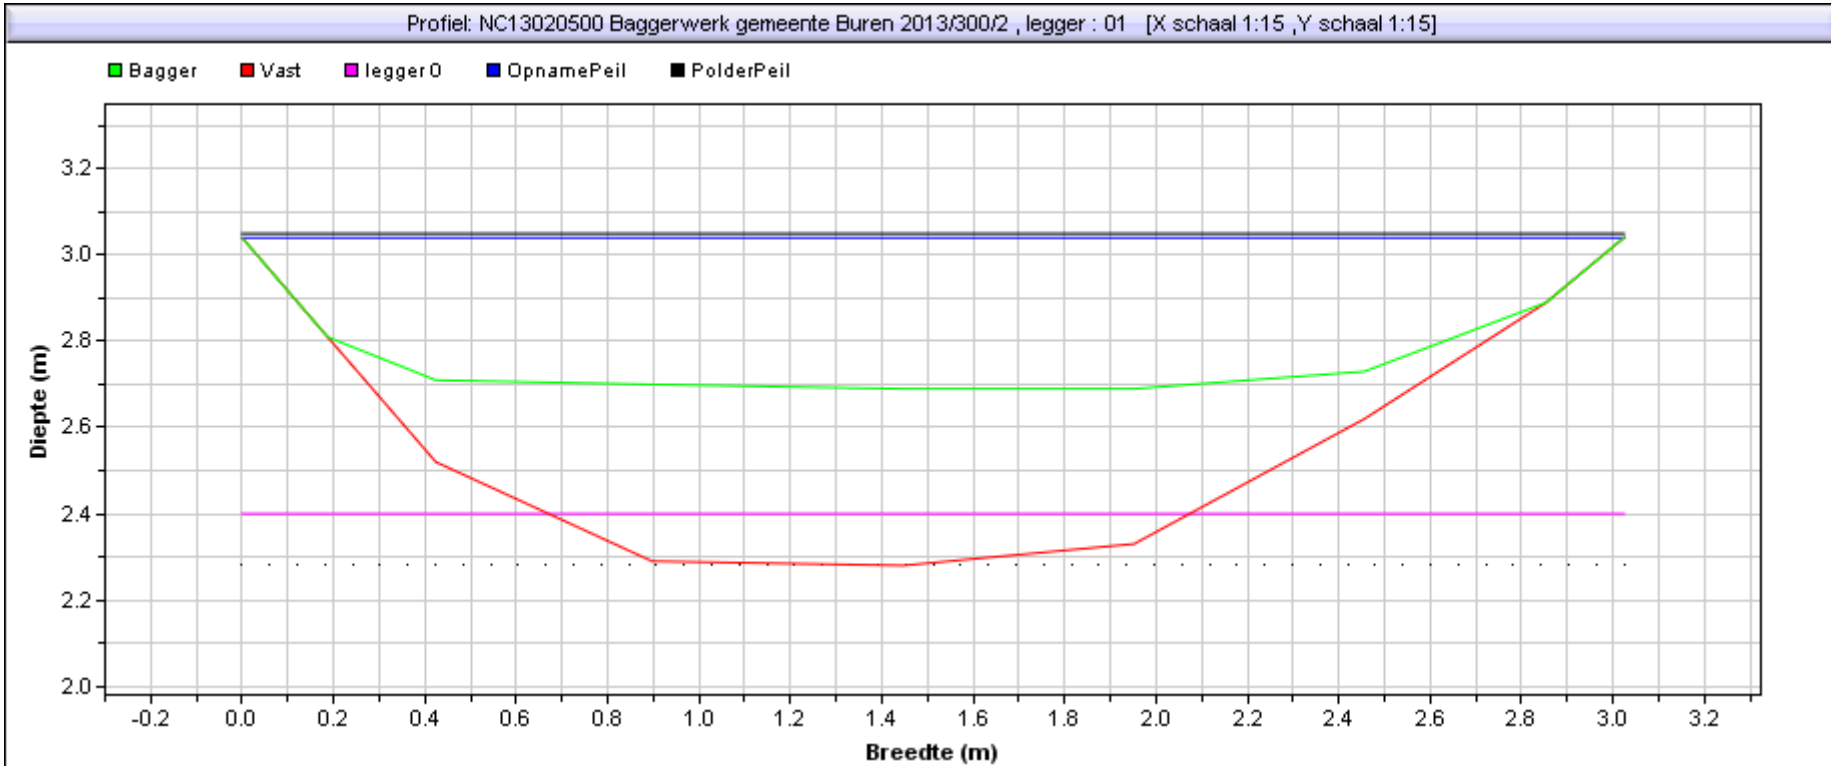

Situatie tekening		Leggerprofiel bodemhoogte [m]	2,40
Polderpeil [m]	3,04999995	Bagger in leggerprofiel [m2] {[m3]}	0,60 (0,00)
Opnamepeil [m]	3,04	Te verwijderen vaste grond [m2] {[m3]}	0,45 (0,00)
Bepalende Lengte van profiel [m]	0		
Nat profiel bestaand t.o.v. leggeroppervlak [%]	150,00%		
Bagger [m2] {[m3]}	0,73(0,00)		