



Gebied : NC13020500 Baggerwerk gemeente Buren 2013  
Project :  
Bedrijf : RPS  
Dwarsprofiel : 313 / 1      Datume uitpeiling: 0:00:00  
Beschrijving :

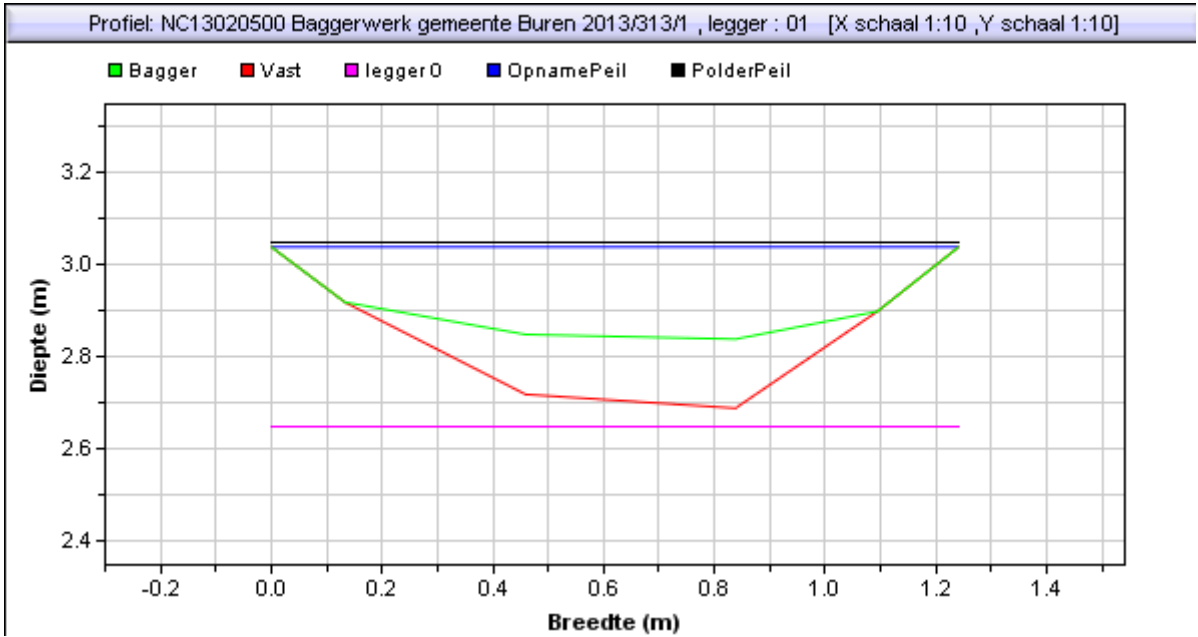

Situatie tekening		Leggerprofiel bodemhoogte [m]	2,65
Polderpeil [m]	3,04999995	Bagger in leggerprofiel [m2] {[m3]}	0,09 (0,00)
Opnamepeil [m]	3,04	Te verwijderen vaste grond [m2] {[m3]}	0,20 (0,00)
Bepalende Lengte van profiel [m]	0		
Nat profiel bestaand t.o.v. leggeroppervlak [%]	53,00%		
Bagger [m2] {[m3]}	0,09(0,00)		

Gebied : NC13020500 Baggerwerk gemeente Buren 2013  
Project :  
Bedrijf : RPS  
Dwarsprofiel : 313 / 2      Datume uitpeiling: 0:00:00  
Beschrijving :

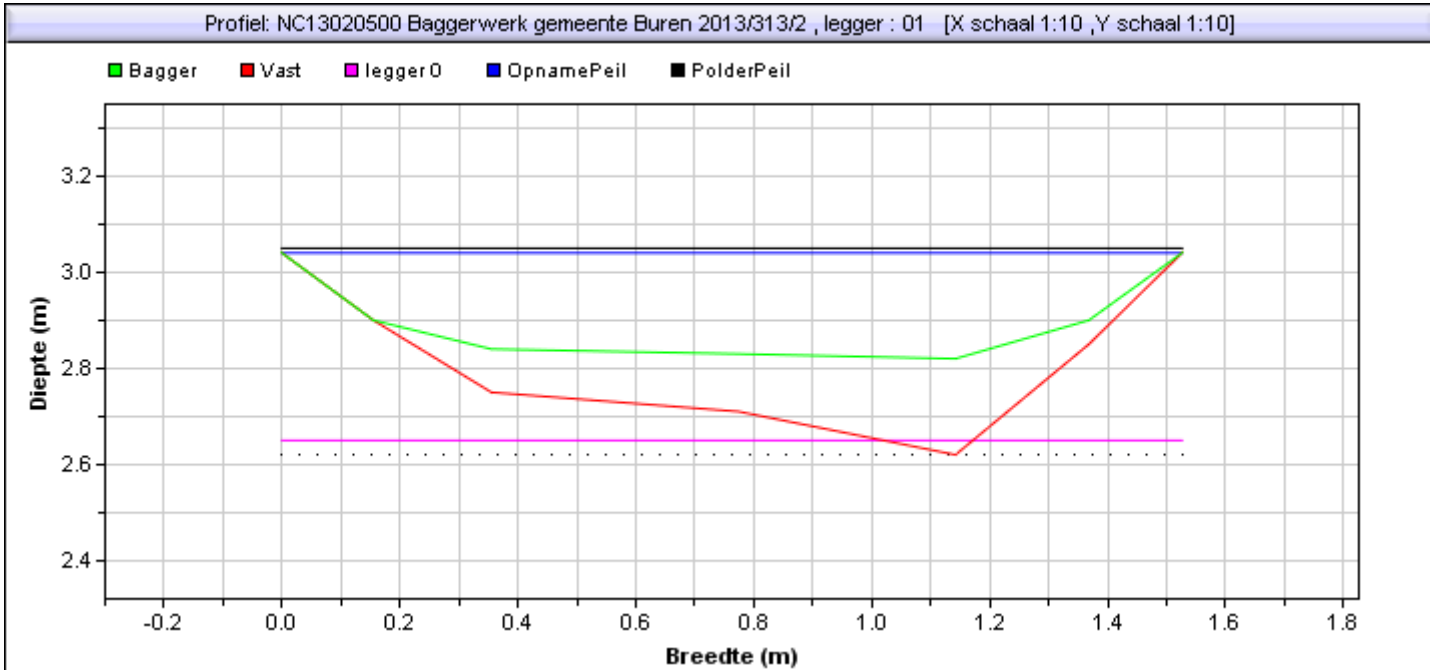

Situatie tekening		Leggerprofiel bodemhoogte [m]	2,65
Polderpeil [m]	3,04999995	Bagger in leggerprofiel [m2] ([m3])	0,14 (0,00)
Opnamepeil [m]	3,04	Te verwijderen vaste grond [m2] ([m3])	0,19 (0,00)
Bepalende Lengte van profiel [m]	0		
Nat profiel bestaand t.o.v. leggeroppervlak [%]	60,00%		
Bagger [m2] ([m3])	0,14(0,00)		