


Gebied : NC13020500 Baggerwerk gemeente Buren 2013
Project :
Bedrijf : RPS
Dwarsprofiel : 336 / 1 Datume uitpeiling: 0:00:00
Beschrijving :

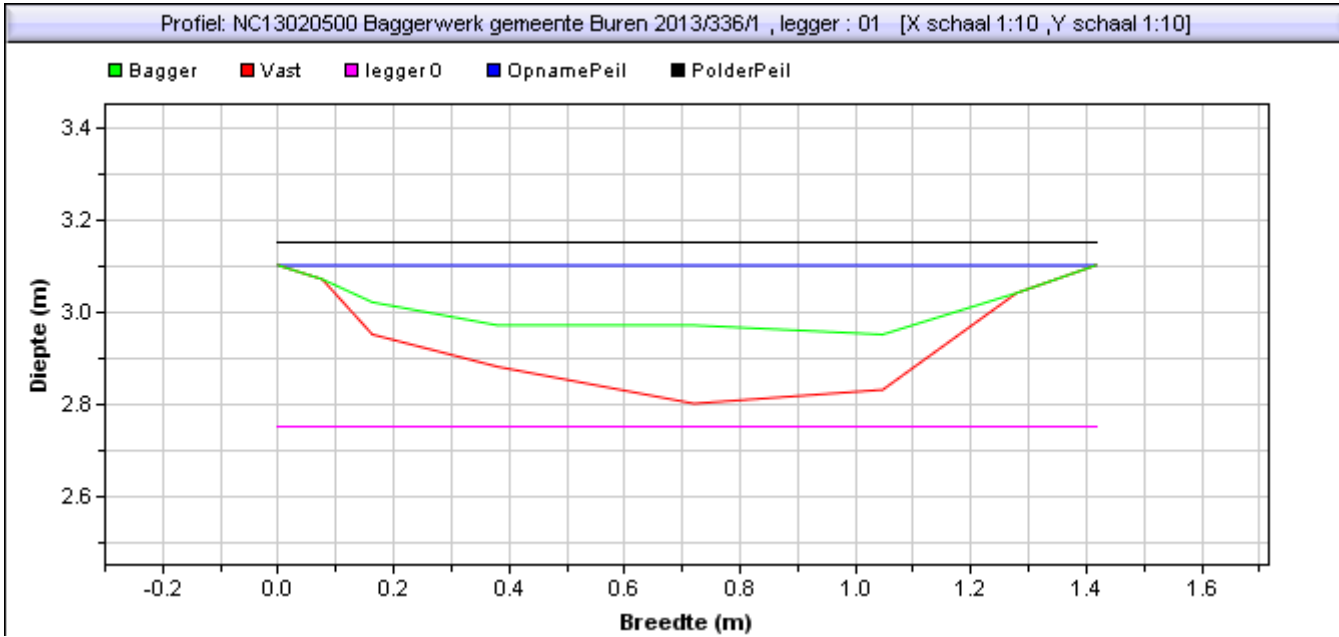

Situatie tekening		Leggerprofiel bodemhoogte [m]	2,75
Polderpeil [m]	3,150005	Bagger in leggerprofiel [m2] {[m3]}	0,13 (0,00)
Opnamepeil [m]	3,1	Te verwijderen vaste grond [m2] {[m3]}	0,22 (0,00)
Bepalende Lengte van profiel [m]	0		
Nat profiel bestaand t.o.v. leggeroppervlak [%]	51,00%		
Bagger [m2] {[m3]}	0,13(0,00)		