



Gebied : NC13020500 Baggerwerk gemeente Buren 2013  
Project :  
Bedrijf : RPS  
Dwarsprofiel : 348 / 2      Datume uitpeiling: 0:00:00  
Beschrijving :

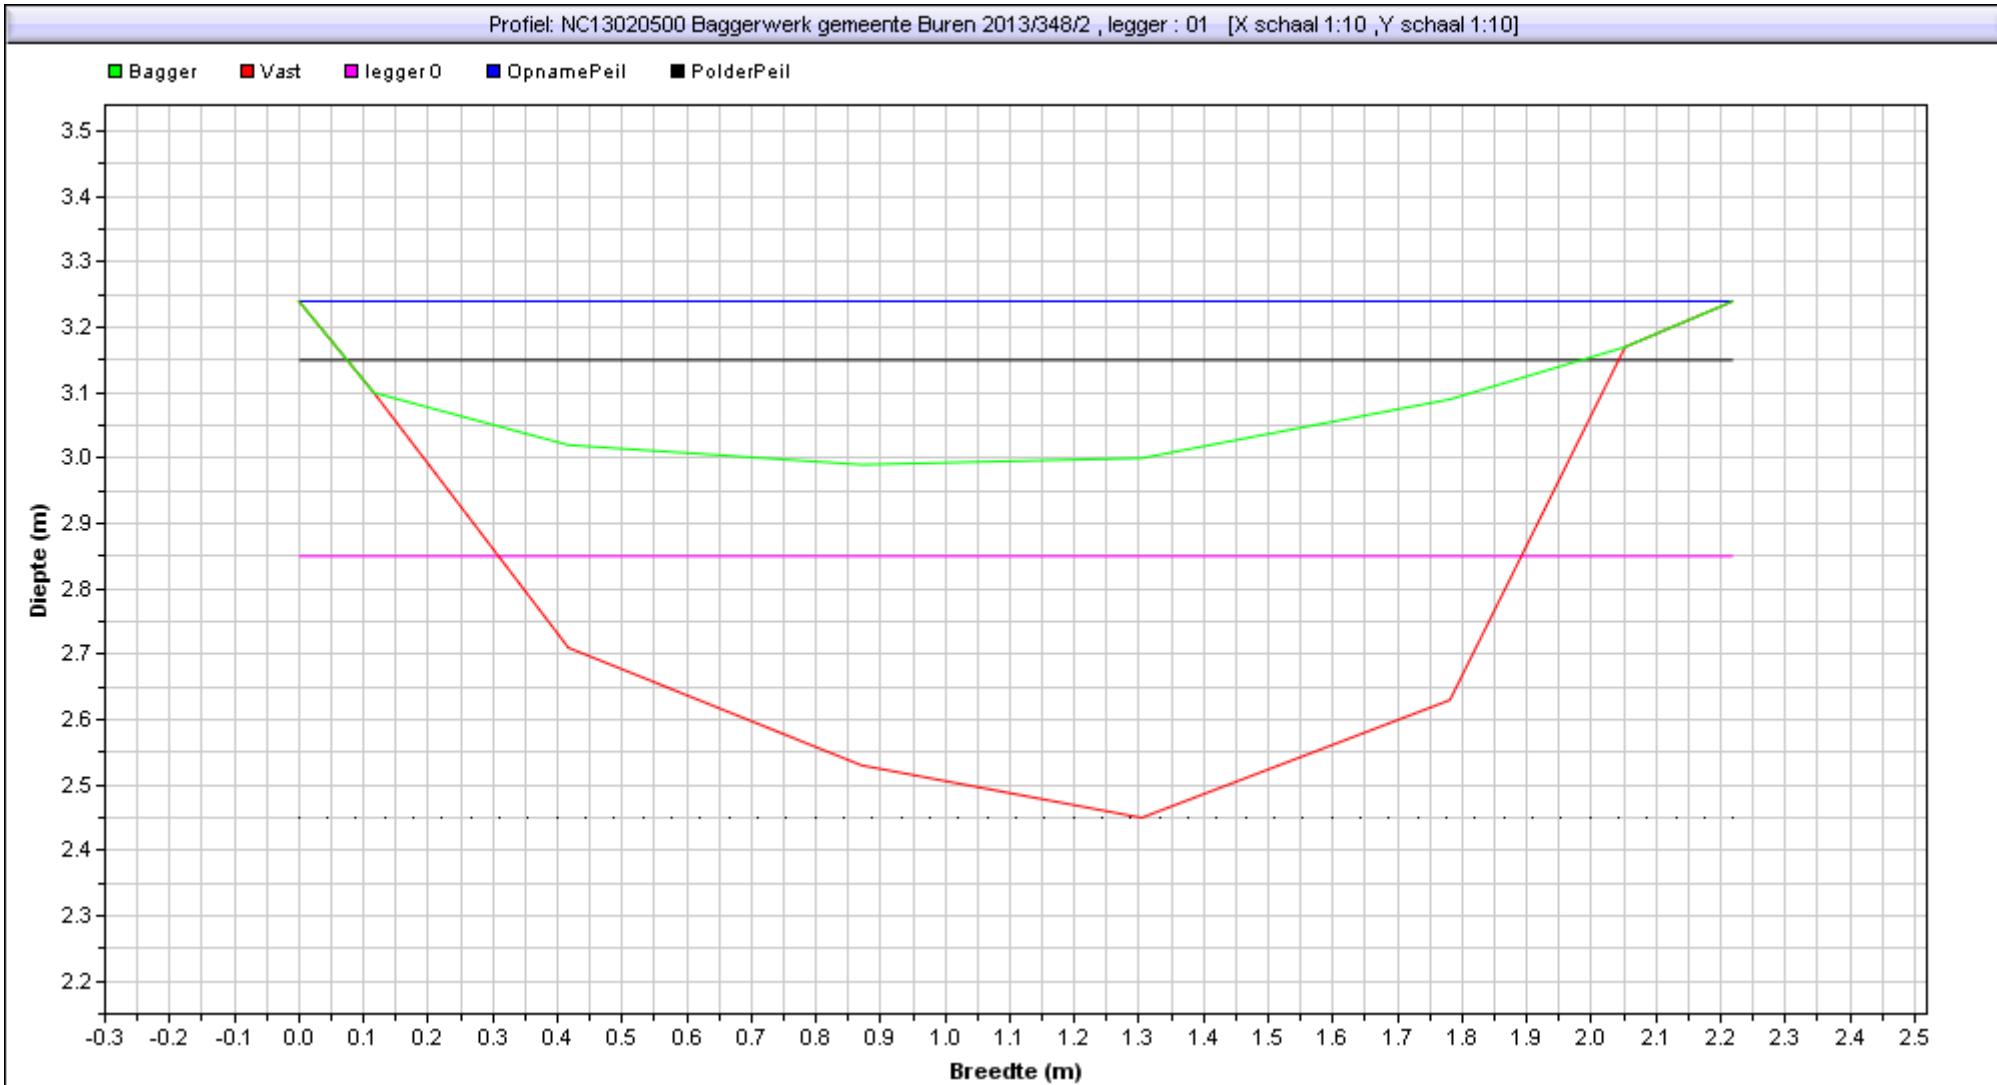

Situatie tekening		Leggerprofiel bodemhoogte [m]	2,85
Polderpeil [m]	3,15	Bagger in leggerprofiel [m2] ([m3])	0,31 (0,00)
Opnamepeil [m]	3,24	Te verwijderen vaste grond [m2] ([m3])	0,15 (0,00)
Bepalende Lengte van profiel [m]	0		
Nat profiel bestaand t.o.v. leggeroppervlak [%]	50,00%		
Bagger [m2] ([m3])	0,74(0,00)		

Gebied : NC13020500 Baggerwerk gemeente Buren 2013  
Project :  
Bedrijf : RPS  
Dwarsprofiel : 348 / 3      Datume uitpeiling: 0:00:00  
Beschrijving :

Profiel: NC13020500 Baggerwerk gemeente Buren 2013/348/3 , legger : 01 [X schaal 1:10 ,Y schaal 1:10]

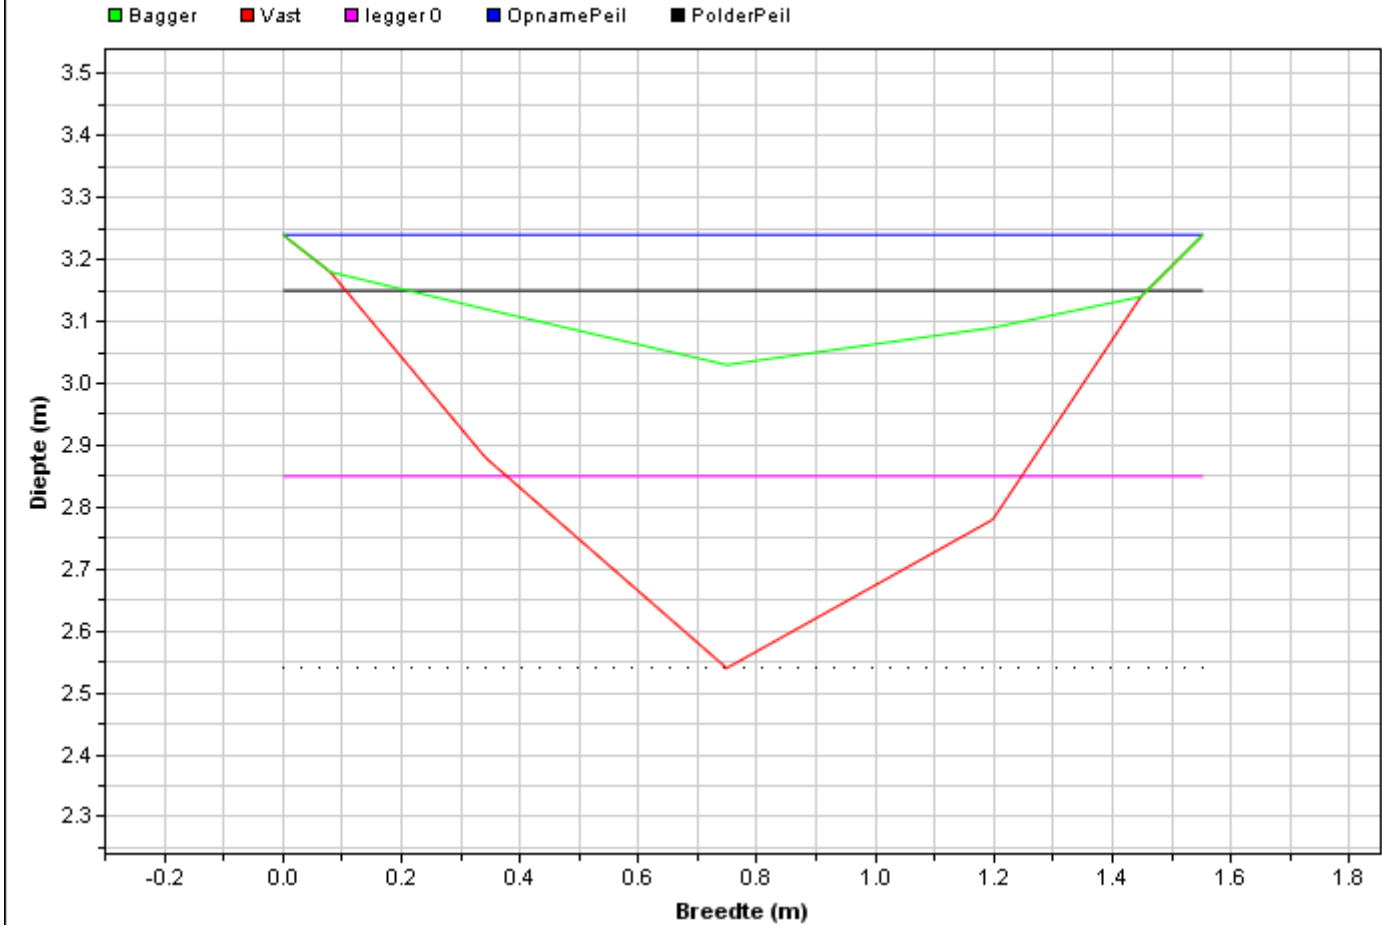

Situatie tekening		Leggerprofiel bodemhoogte [m]	2,85
Polderpeil [m]	3,15	Bagger in leggerprofiel [m2] ([m3])	0,25 (0,00)
Opnamepeil [m]	3,24	Te verwijderen vaste grond [m2] ([m3])	0,14 (0,00)
Bepalende Lengte van profiel [m]	0		
Nat profiel bestaand t.o.v. leggeroppervlak [%]	27,00%		
Bagger [m2] ([m3])	0,40(0,00)		