


Gebied : NC13020500 Baggerwerk gemeente Buren 2013
Project :
Bedrijf : RPS
Dwarsprofiel : 362 / 1 Datume uitpeiling: 0:00:00
Beschrijving :

fiel: NC13020500 Baggerwerk gemeente Buren 2013/362/1 , legger : 01 [X schaal 1:15 ,Y schaal 1

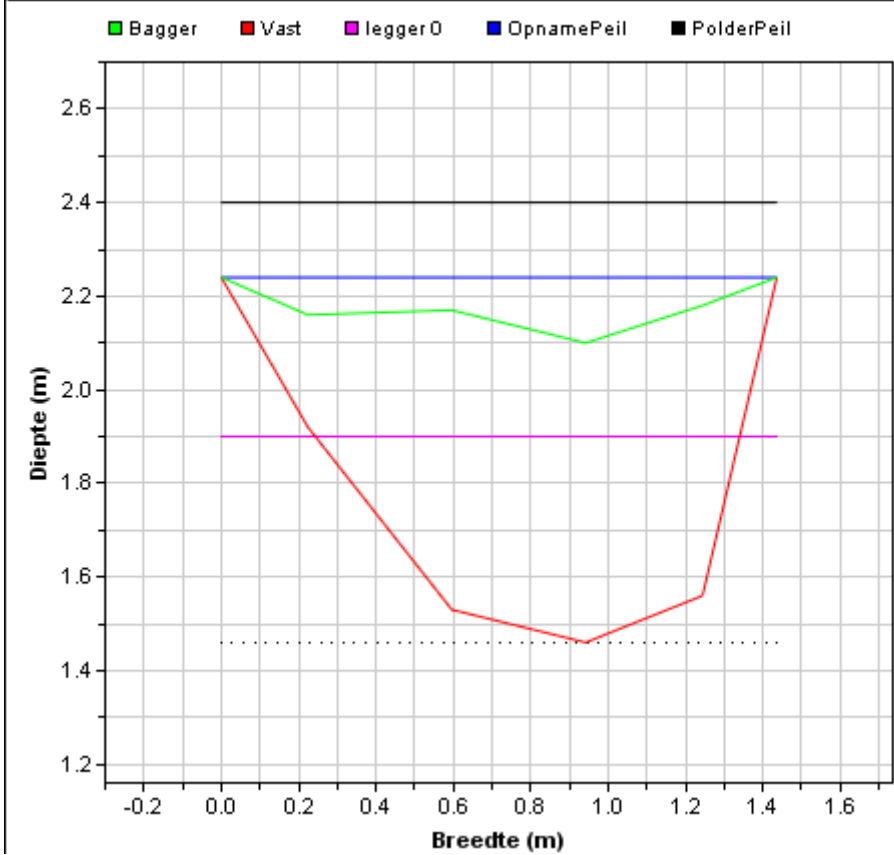

Situatie tekening		Leggerprofiel bodemhoogte [m]	1,90
Polderpeil [m]	2,4	Bagger in leggerprofiel [m2] {[m3]}	0,32 (0,00)
Opnamepeil [m]	2,24	Te verwijderen vaste grond [m2] {[m3]}	0,06 (0,00)
Bepalende Lengte van profiel [m]	0		
Nat profiel bestaand t.o.v. leggeroppervlak [%]	59,00%		
Bagger [m2] {[m3]}	0,66(0,00)		

Gebied : NC13020500 Baggerwerk gemeente Buren 2013
Project :
Bedrijf : RPS
Dwarsprofiel : 362 / 2 Datume uitpeiling: 0:00:00
Beschrijving :

