



Gebied : NC13020500 Baggerwerk gemeente Buren 2013
Project :
Bedrijf : RPS
Dwarsprofiel : 364 / 1 Datume uitpeiling: 0:00:00
Beschrijving :

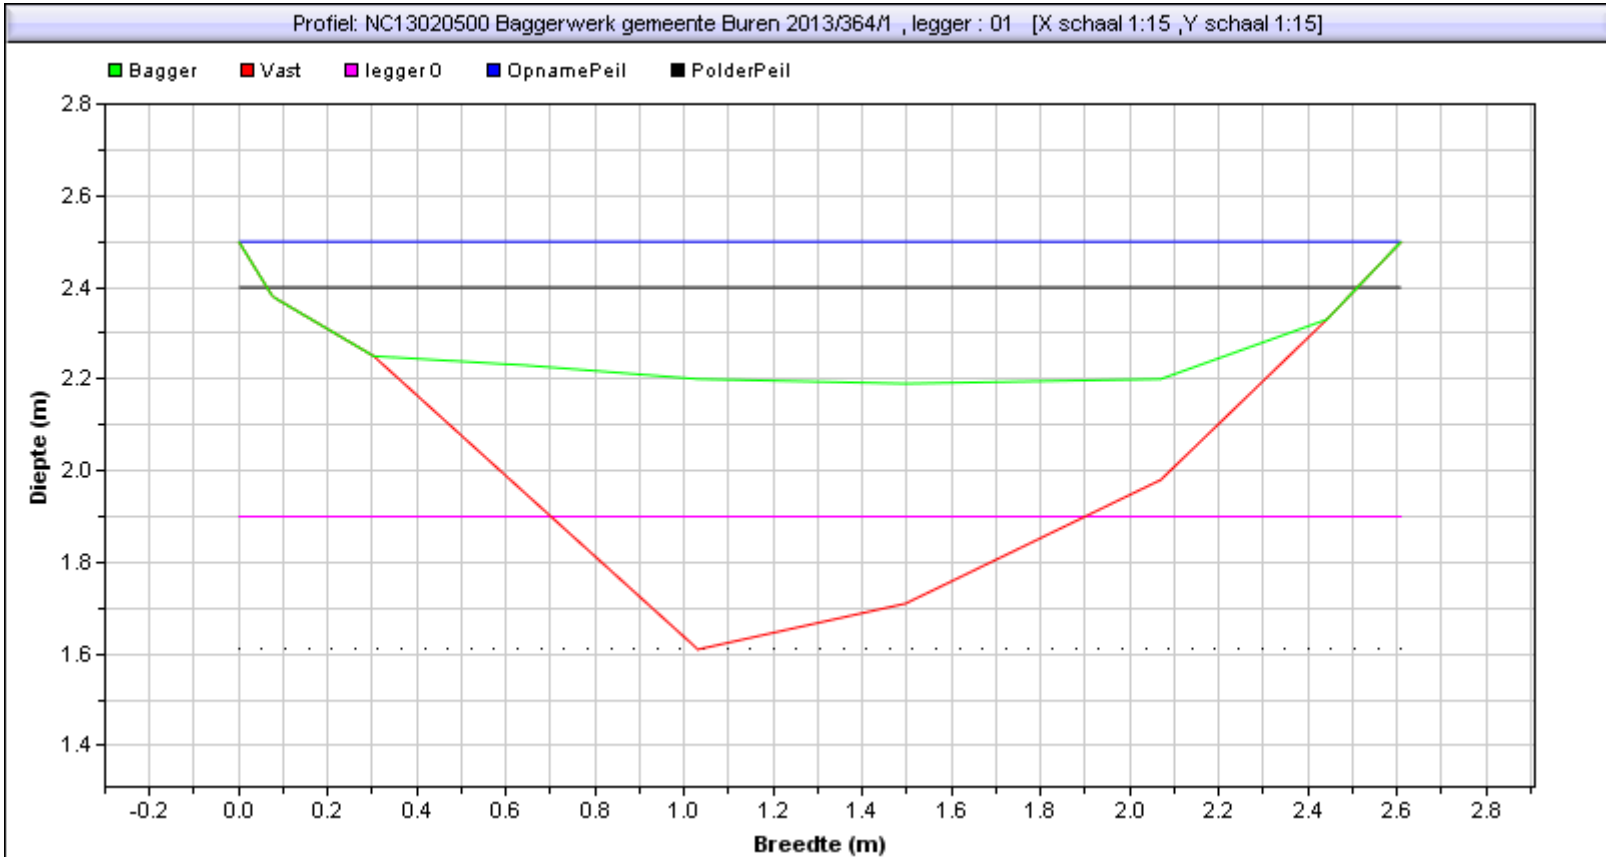

Situatie tekening	
Polderpeil [m]	2,4000001
Opnamepeil [m]	2,5
Bepalende Lengte van profiel [m]	0
Nat profiel bestaand t.o.v. leggeroppervlak [%]	40,00%
Bagger [m2] {[m3]}	0,71(0,00)

Leggerprofiel bodemhoogte [m]	1,90
Bagger in leggerprofiel [m2] {[m3]}	0,51 (0,00)
Te verwijderen vaste grond [m2] {[m3]}	0,39 (0,00)

Gebied : NC13020500 Baggerwerk gemeente Buren 2013
Project :
Bedrijf : RPS
Dwarsprofiel : 364 / 2 Datume uitpeiling: 0:00:00
Beschrijving :

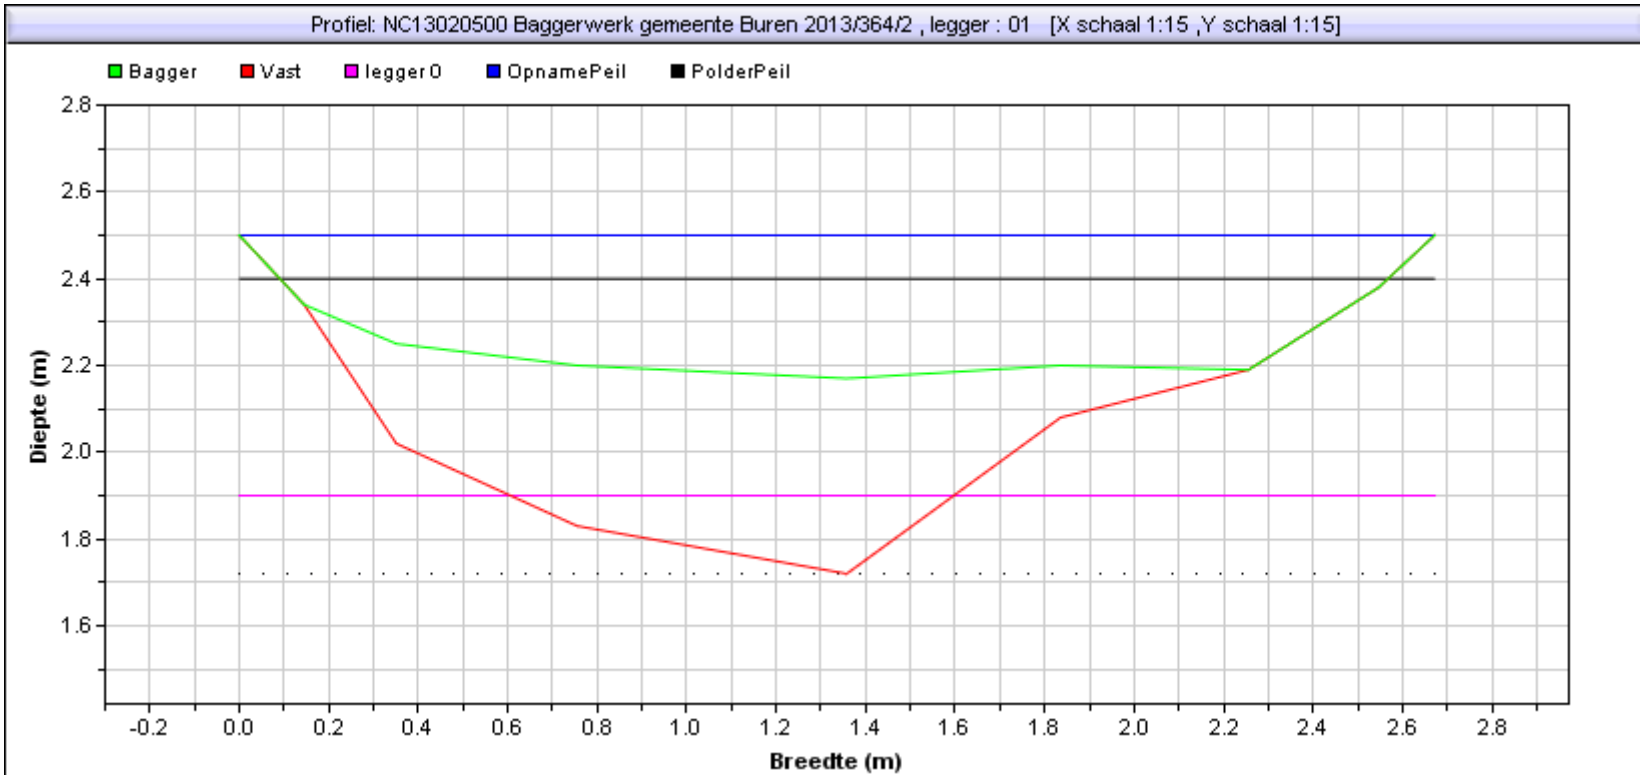

Situatie tekening	
Polderpeil [m]	2,4000001
Opnamepeil [m]	2,5
Bepalende Lengte van profiel [m]	0
Nat profiel bestaand t.o.v. leggeroppervlak [%]	42,00%
Bagger [m2] ([m3])	0,55(0,00)

Leggerprofiel bodemhoogte [m]	1,90
Bagger in leggerprofiel [m2] ([m3])	0,45 (0,00)
Te verwijderen vaste grond [m2] ([m3])	0,44 (0,00)