


Gebied : NC13020500 Baggerwerk gemeente Buren 2013
Project :
Bedrijf : RPS
Dwarsprofiel : 367 / 2 Datume uitpeiling: 0:00:00
Beschrijving :

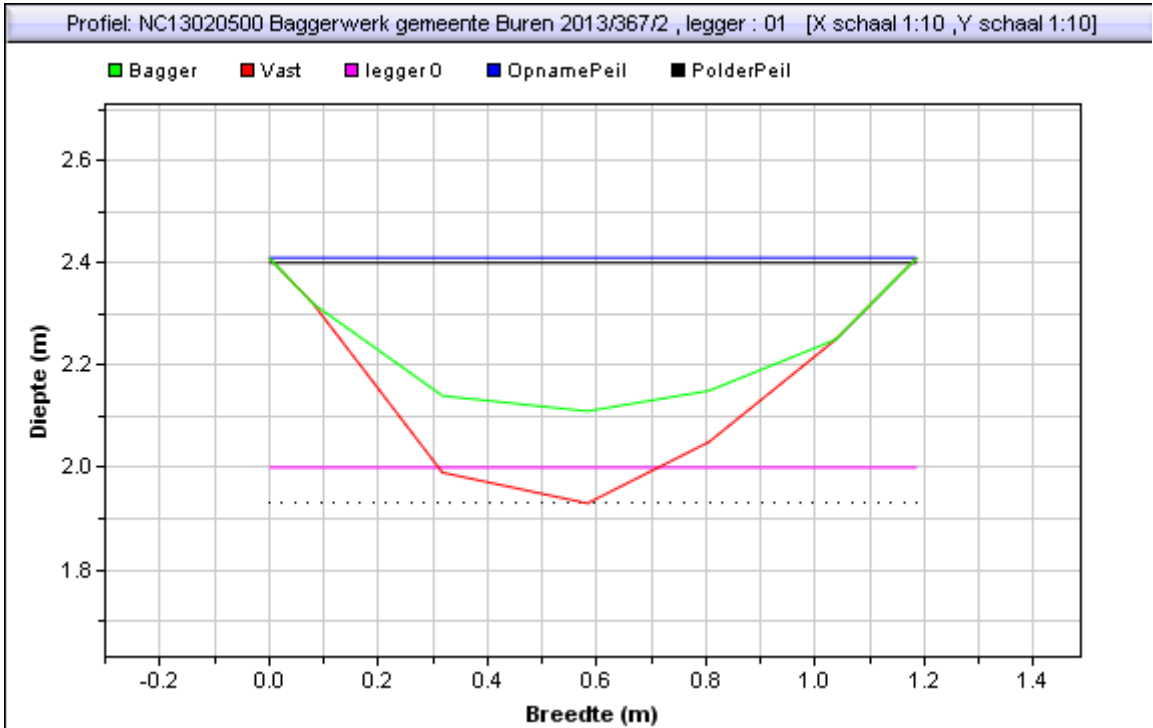

Situatie tekening		Leggerprofiel bodemhoogte [m]	2,00
Polderpeil [m]	2,4000001	Bagger in leggerprofiel [m2] {[m3]}	0,09 (0,00)
Opnamepeil [m]	2,41	Te verwijderen vaste grond [m2] {[m3]}	0,15 (0,00)
Bepalende Lengte van profiel [m]	0		
Nat profiel bestaand t.o.v. leggeroppervlak [%]	48,00%		
Bagger [m2] {[m3]}	0,11(0,00)		