



Gebied : NC13020500 Baggerwerk gemeente Buren 2013
Project :
Bedrijf : RPS
Dwarsprofiel : 369 / 1 Datume uitpeiling: 0:00:00
Beschrijving :

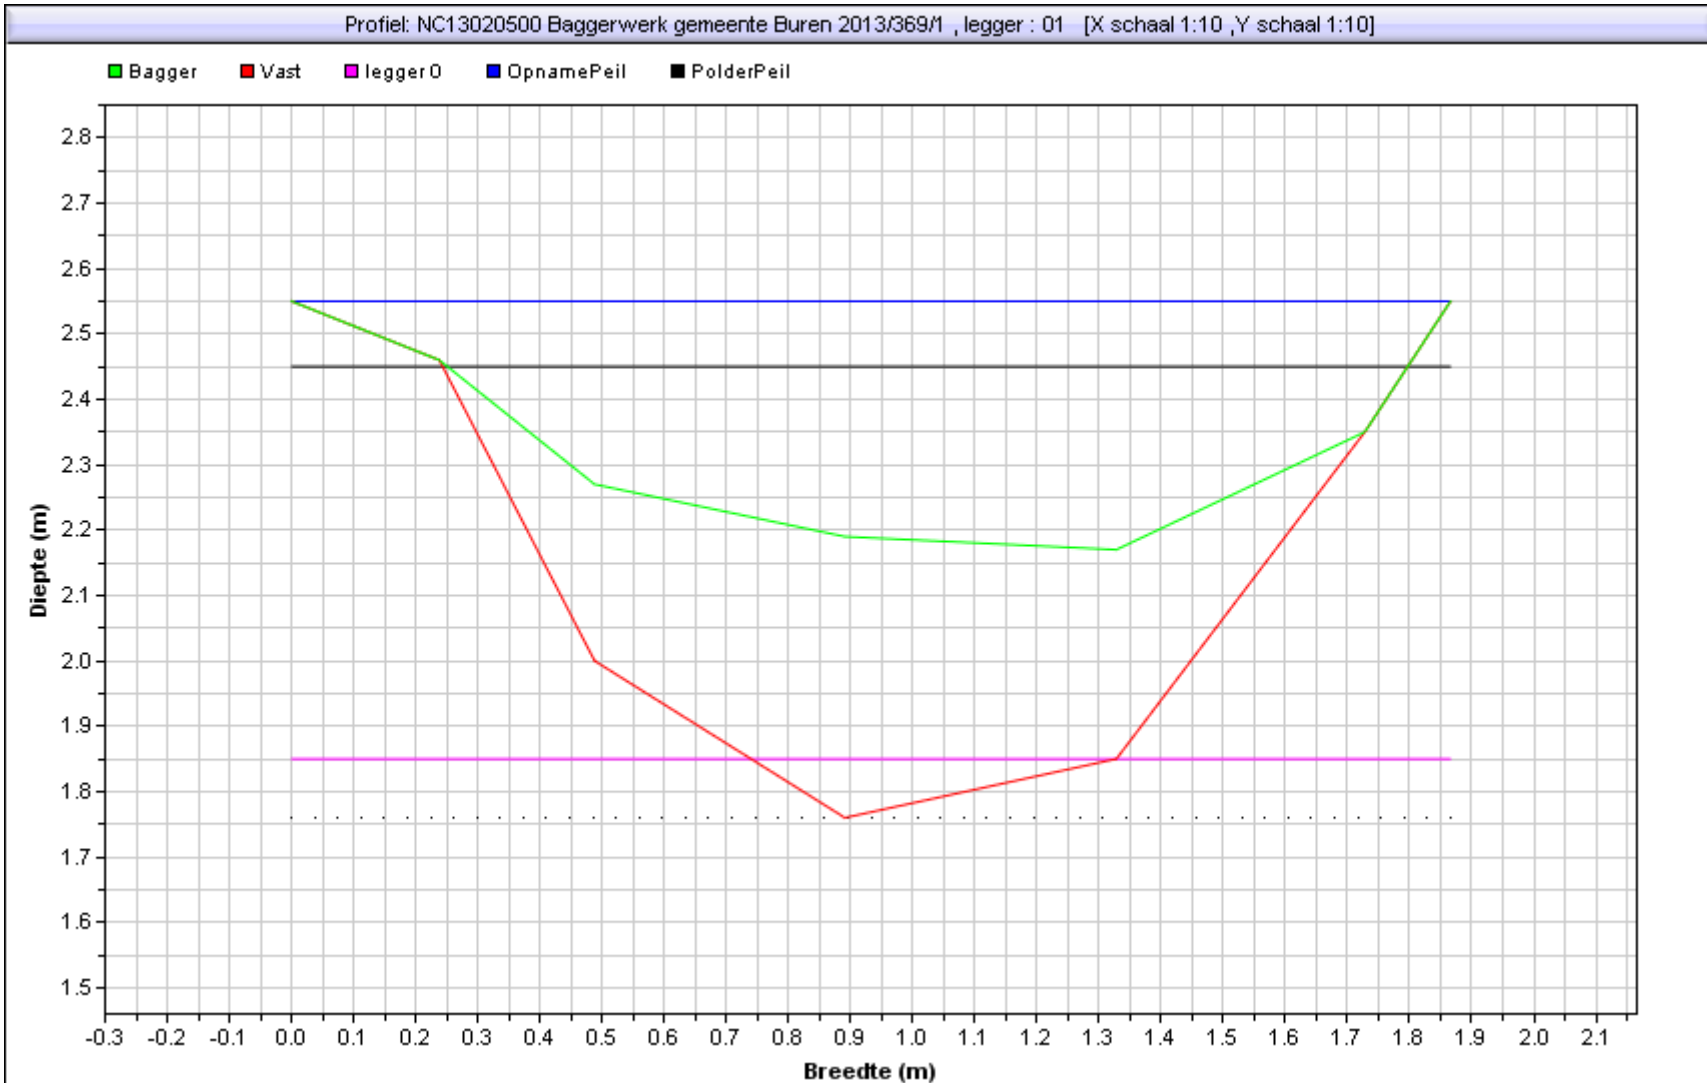

Situatie tekening		Leggerprofiel bodemhoogte [m]	1,85
Polderpeil [m]	2,45000005	Bagger in leggerprofiel [m2] ([m3])	0,38 (0,00)
Opnamepeil [m]	2,55	Te verwijderen vaste grond [m2] ([m3])	0,45 (0,00)
Bepalende Lengte van profiel [m]	0		
Nat profiel bestaat t.o.v. leggeroppervlak [%]	33,00%		
Bagger [m2] ([m3])	0,40(0,00)		

Gebied : NC13020500 Baggerwerk gemeente Buren 2013
Project :
Bedrijf : RPS
Dwarsprofiel : 369 / 2 Datume uitpeiling: 0:00:00
Beschrijving :

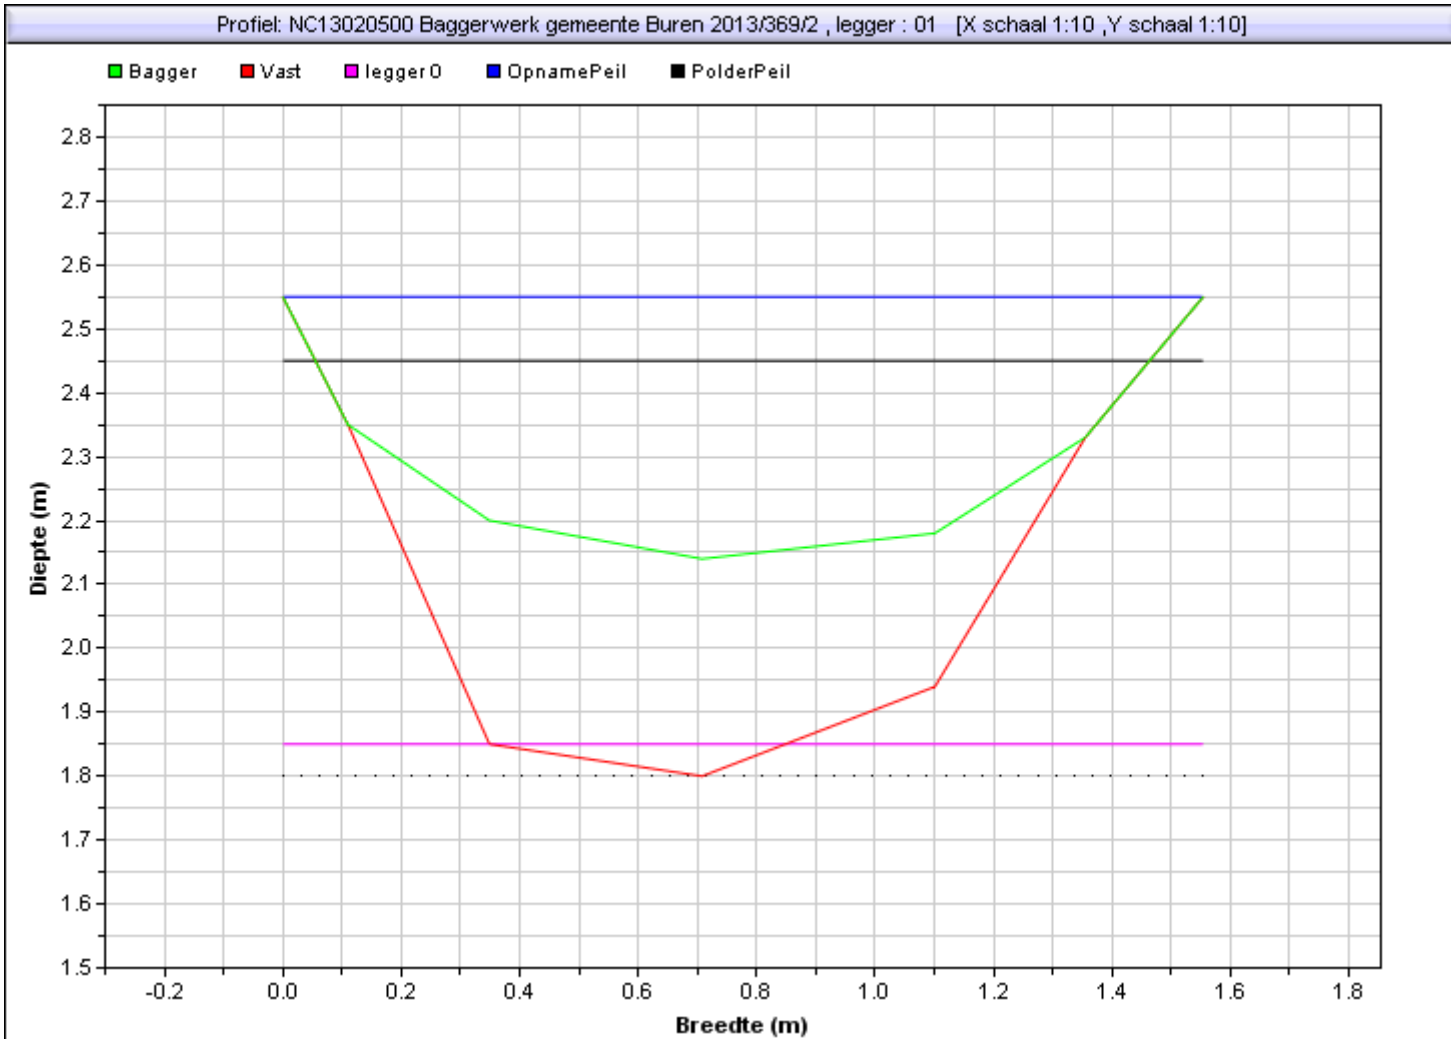

Situatie tekening		Leggerprofiel bodemhoogte [m]	1,85
Polderpeil [m]	2,45000005	Bagger in leggerprofiel [m2] ([m3])	0,30 (0,00)
Opnamepeil [m]	2,55	Te verwijderen vaste grond [m2] ([m3])	0,32 (0,00)
Bepalende Lengte van profiel [m]	0		
Nat profiel bestaand t.o.v. leggeroppervlak [%]	42,00%		
Bagger [m2] ([m3])	0,31(0,00)		