



Gebied : NC13020500 Baggerwerk gemeente Buren 2013  
Project :  
Bedrijf : RPS  
Dwarsprofiel : 371 / 1      Datume uitpeiling: 0:00:00  
Beschrijving :

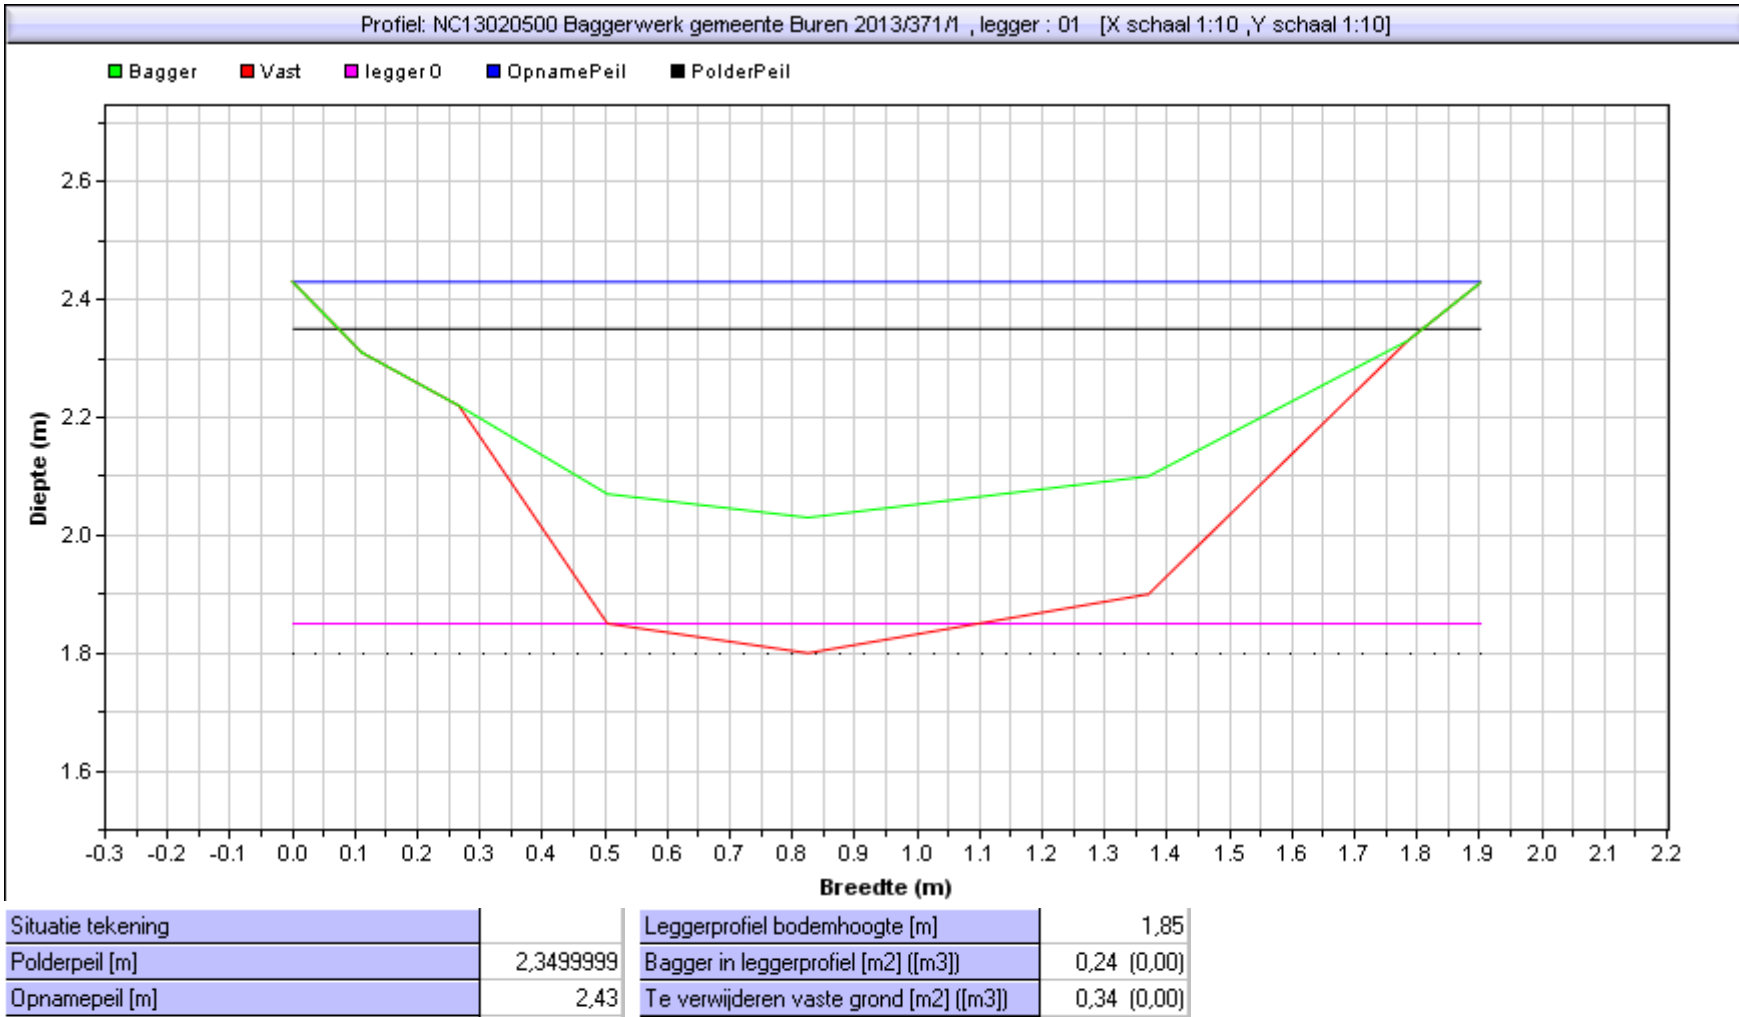

Gebied : NC13020500 Baggerwerk gemeente Buren 2013  
Project :  
Bedrijf : RPS  
Dwarsprofiel : 371 / 2      Datume uitpeiling: 0:00:00  
Beschrijving :

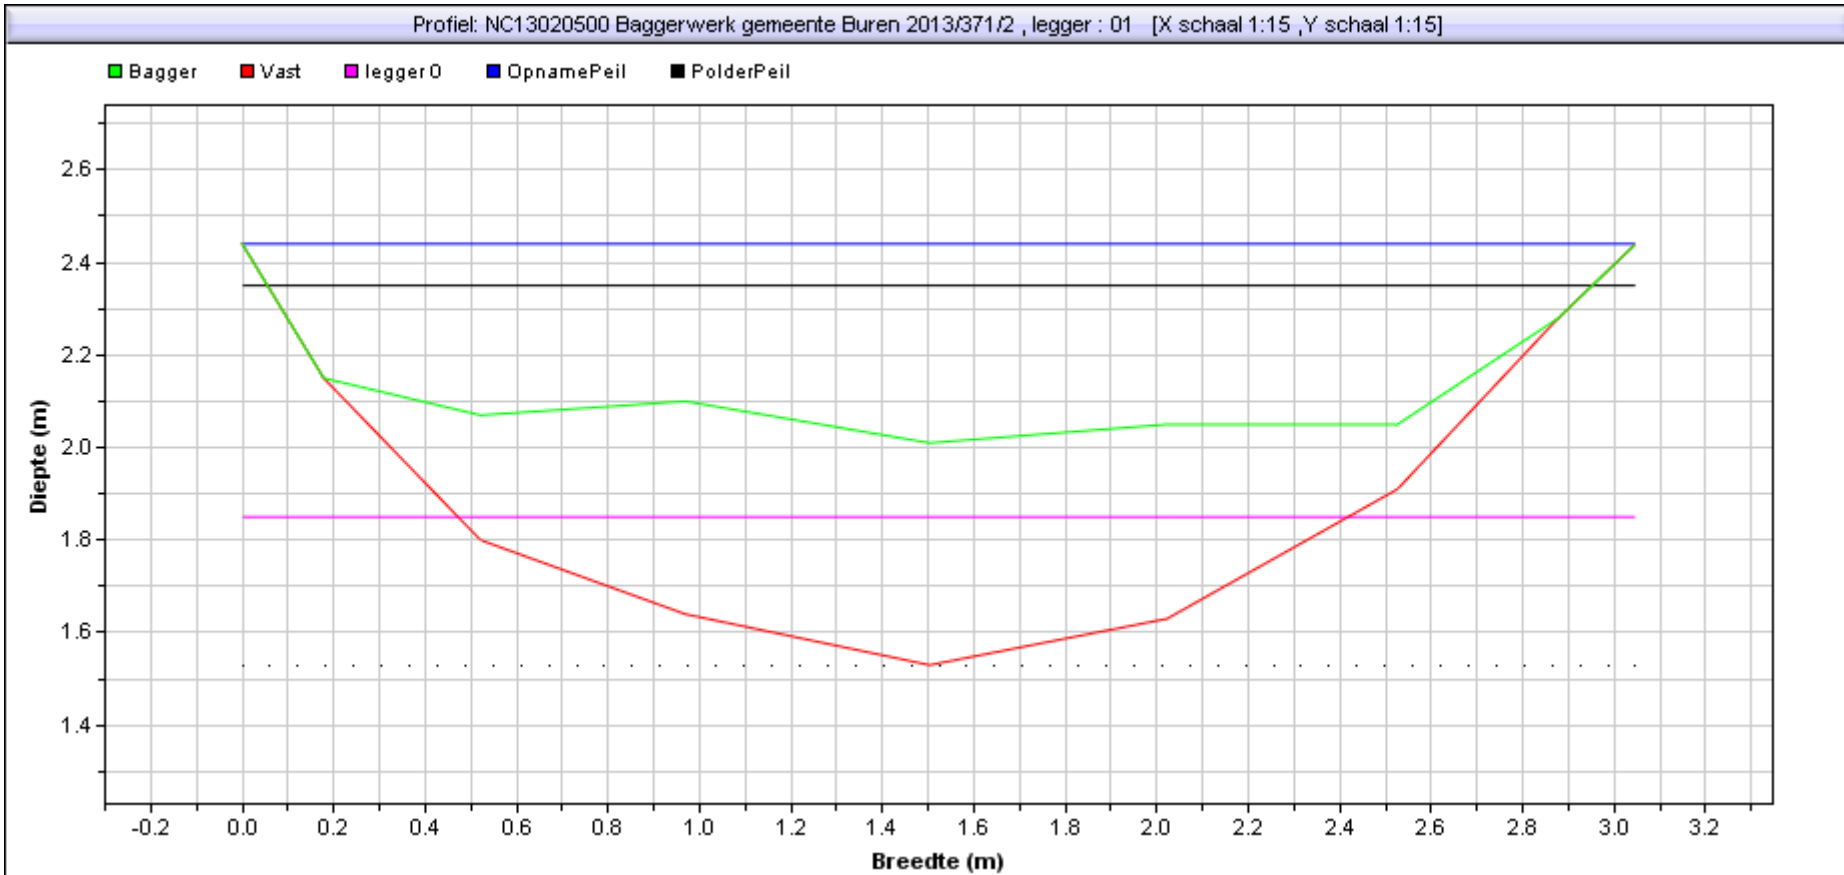

Situatie tekening		Leggerprofiel bodemhoogte [m]	1,85
Polderpeil [m]	2,3499999	Bagger in leggerprofiel [m2] {[m3]}	0,48 (0,00)
Opnamepeil [m]	2,44	Te verwijderen vaste grond [m2] {[m3]}	0,30 (0,00)
Bepalende Lengte van profiel [m]	0		
Nat profiel bestaand t.o.v. leggeroppervlak [%]	63,00%		
Bagger [m2] {[m3]}	0,86(0,00)		