



Gebied : NC13020500 Baggerwerk gemeente Buren 2013  
Project :  
Bedrijf : RPS  
Dwarsprofiel : 533 / 1      Datume uitpeiling: 0:00:00  
Beschrijving :

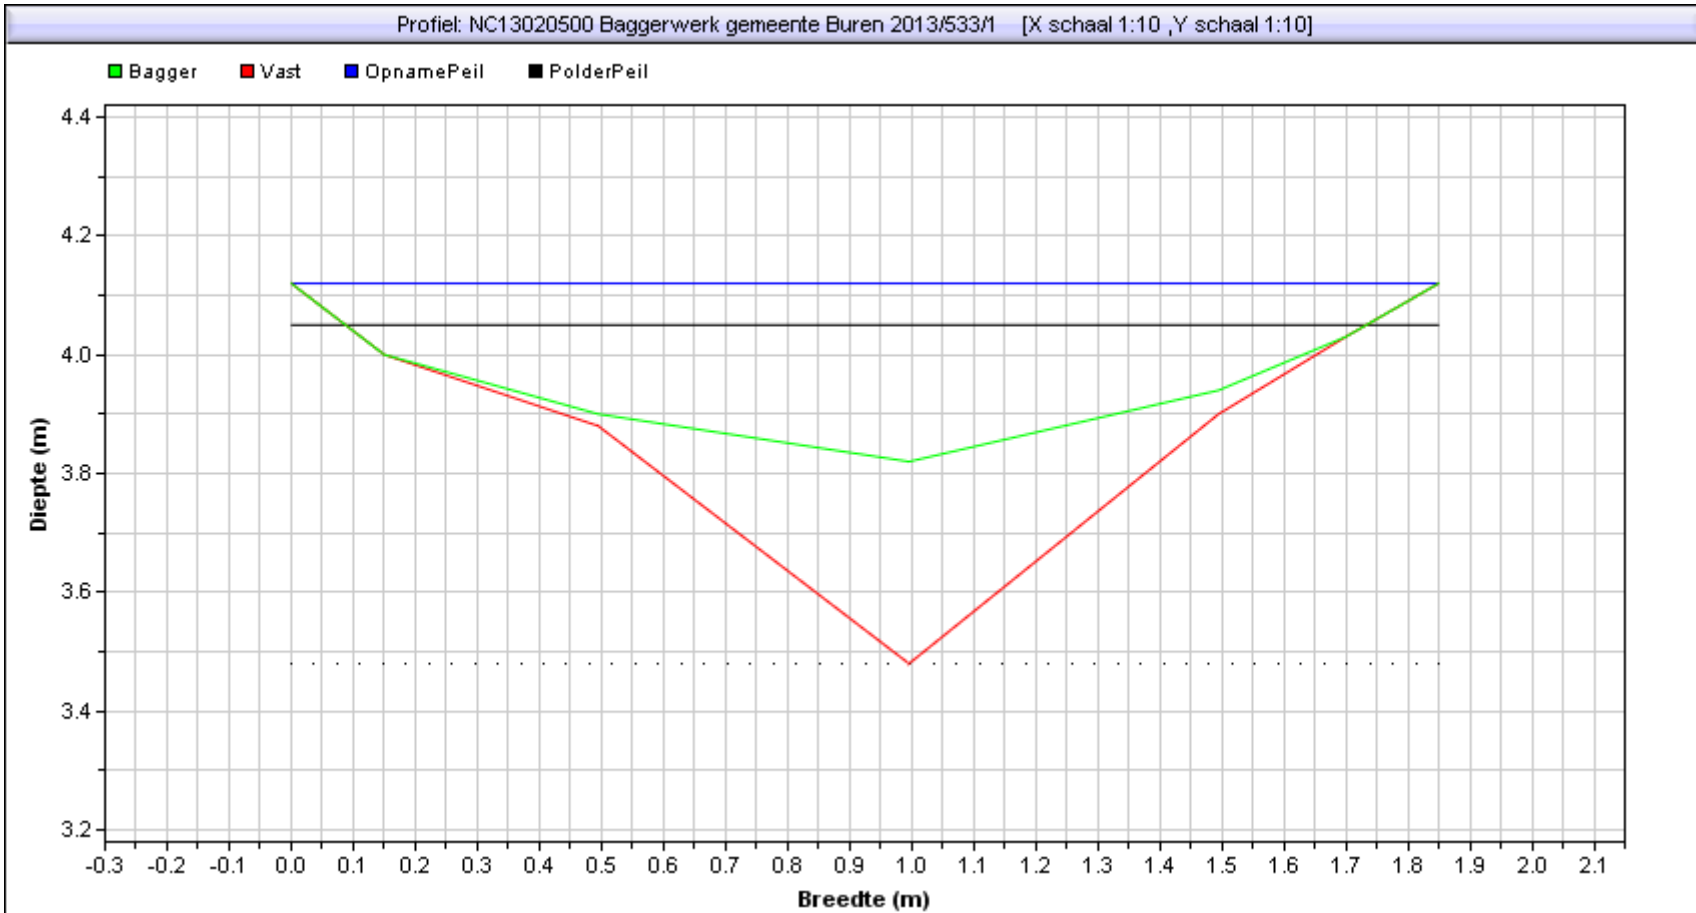

Situatie tekening	
Polderpeil [m]	4,05000019
Opnamepeil [m]	4,12
Bepalende Lengte van profiel [m]	0
Nat profiel bestaand t.o.v. leggeroppervlak [%]	25,00%
Bagger [m2] ([m3])	0,19(0,00)

Gebied : NC13020500 Baggerwerk gemeente Buren 2013  
Project :  
Bedrijf : RPS  
Dwarsprofiel : 533 / 2      Datume uitpeiling: 0:00:00  
Beschrijving :

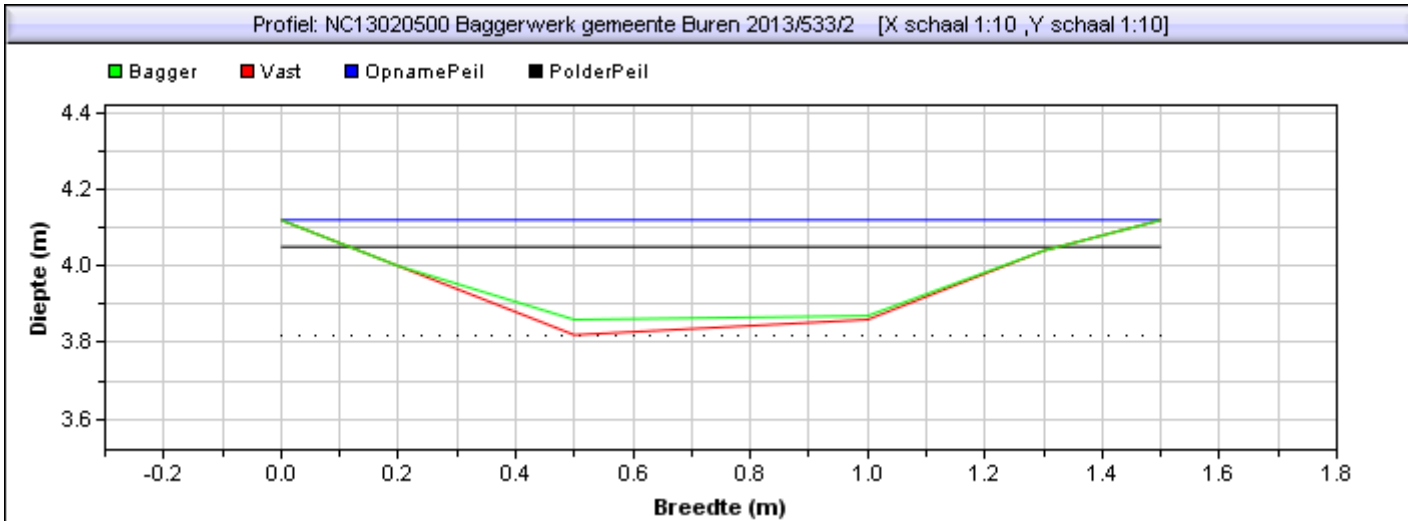

Situatie tekening	
Polderpeil [m]	4,05000019
Opnamepeil [m]	4,12
Bepalende Lengte van profiel [m]	0
Nat profiel bestaand t.o.v. leggeroppervlak [%]	22,00%
Bagger [m2] {[m3]}	0,02(0,00)