


Gebied : NC13020500 Baggerwerk gemeente Buren 2013
Project :
Bedrijf : RPS
Dwarsprofiel : 554 / 1 Datume uitpeiling: 0:00:00
Beschrijving :

Profiel: NC13020500 Baggerwerk gemeente Buren 2013/554/1 , legger : 01 [X schaal 1:15 ,Y schaal 1:15]

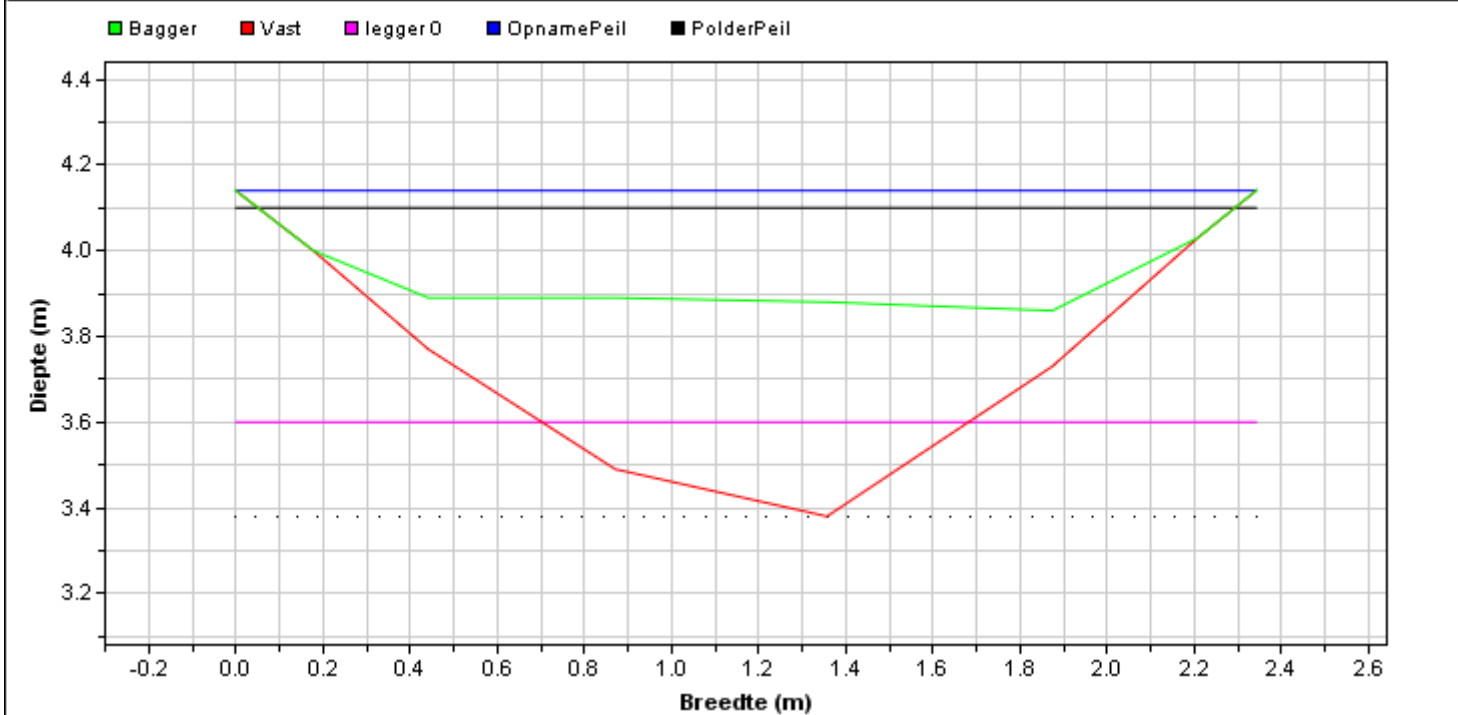

Situatie tekening		Leggerprofiel bodemhoogte [m]	3,60
Polderpeil [m]	4,0999999	Bagger in leggerprofiel [m2] {[m3]}	0,41 (0,00)
Opnamepeil [m]	4,14	Te verwijderen vaste grond [m2] {[m3]}	0,35 (0,00)
Bepalende Lengte van profiel [m]	0		
Nat profiel bestaand t.o.v. leggeroppervlak [%]	45,00%		
Bagger [m2] {[m3]}	0,53(0,00)		

Gebied : NC13020500 Baggerwerk gemeente Buren 2013
Project :
Bedrijf : RPS
Dwarsprofiel : 554 / 2 Datume uitpeiling: 0:00:00
Beschrijving :

