



Gebied : NC13020500 Baggerwerk gemeente Buren 2013
Project :
Bedrijf : RPS
Dwarsprofiel : 574 / 1 Datume uitpeiling: 0:00:00
Beschrijving :

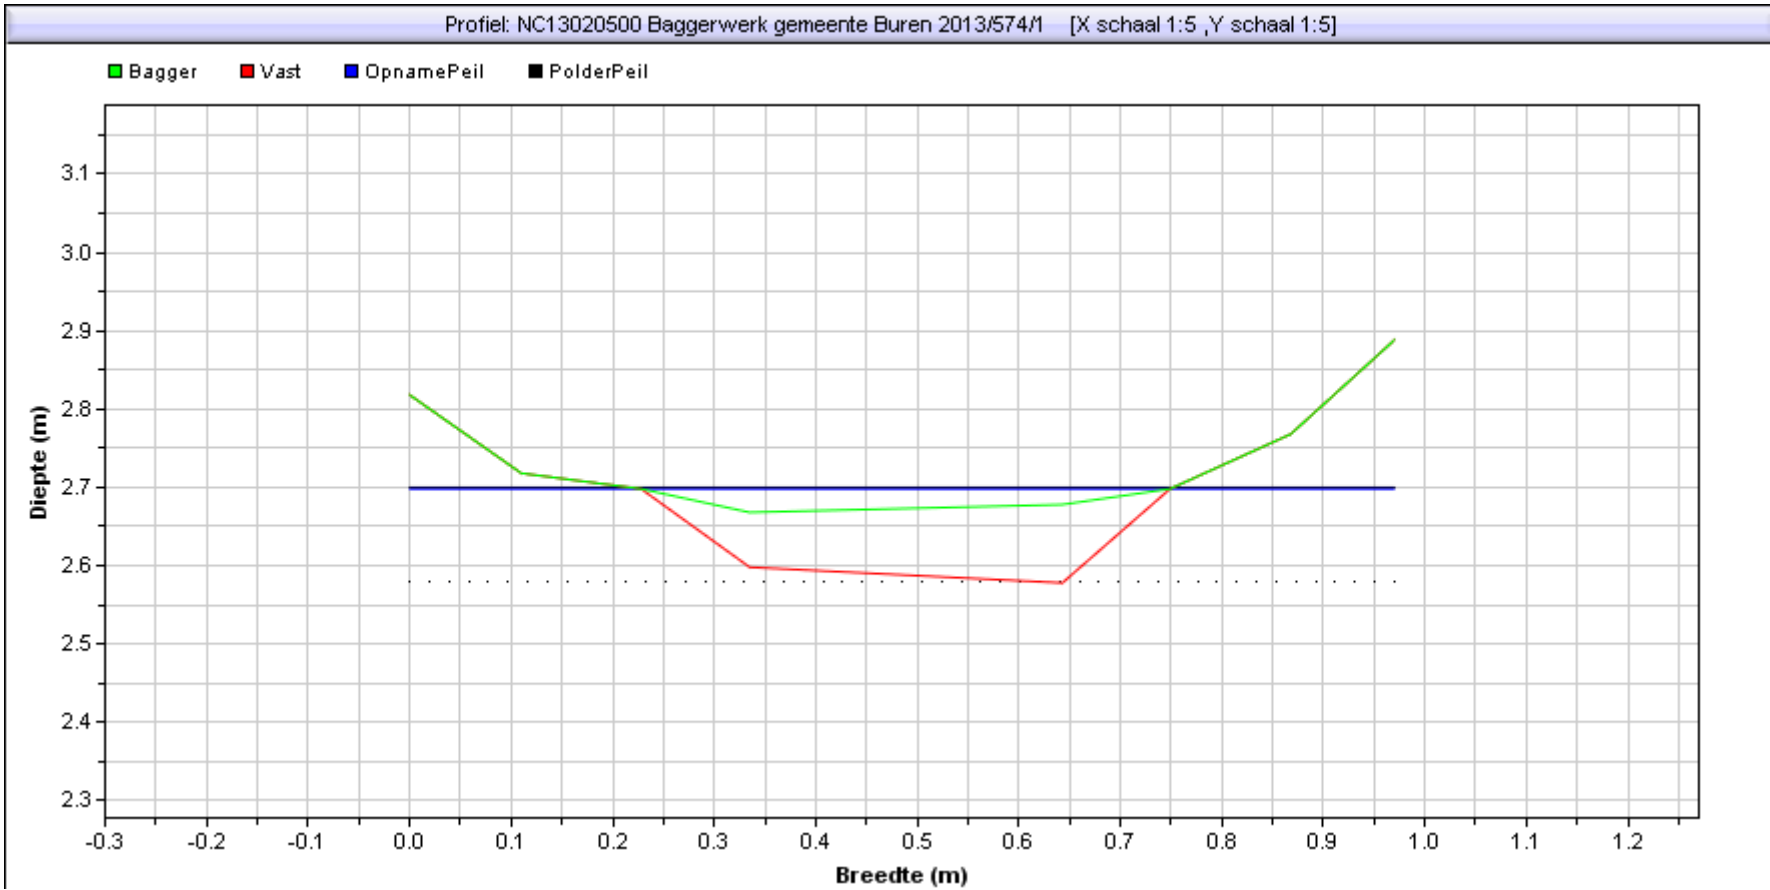

Situatie tekening	
Polderpeil [m]	2,70000005
Opnamepeil [m]	2,698
Bepalende Lengte van profiel [m]	0
Nat profiel bestaand t.o.v. leggeroppervlak [%]	5,00%
Bagger [m2] [(m3)]	0,04(0,00)

Gebied : NC13020500 Baggerwerk gemeente Buren 2013
Project :
Bedrijf : RPS
Dwarsprofiel : 574 / 2 Datume uitpeiling: 0:00:00
Beschrijving :

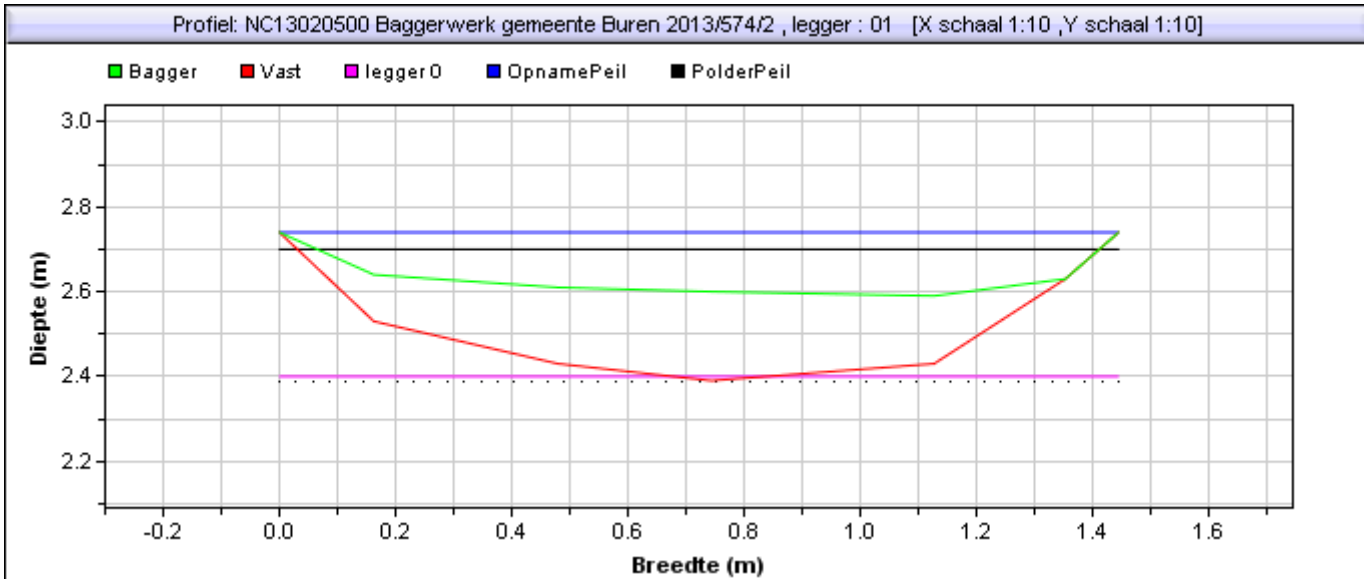

Situatie tekening		Leggerprofiel bodemhoogte [m]	2,40
Polderpeil [m]	2,70000005	Bagger in leggerprofiel [m2] ([m3])	0,19 (0,00)
Opnamepeil [m]	2,74	Te verwijderen vaste grond [m2] ([m3])	0,13 (0,00)
Bepalende Lengte van profiel [m]	0		
Nat profiel bestaand t.o.v. leggeroppervlak [%]	41,00%		
Bagger [m2] ([m3])	0,19(0,00)		